

課長	係長	測量士	係


(分筆前)
 確定面積平面図 $S = \frac{1}{1200}$

ブロック番号 城面 175 号

新地名 町 丁目

昭和40年 月 日

この図面等は、土地区画整理事業に関する参考資料として提供しています。
 ○図面等は換地処分時のものであり、現在の状況とは異なる場合があります。
 ○図面等によって、境界等が確定されるものではありません。

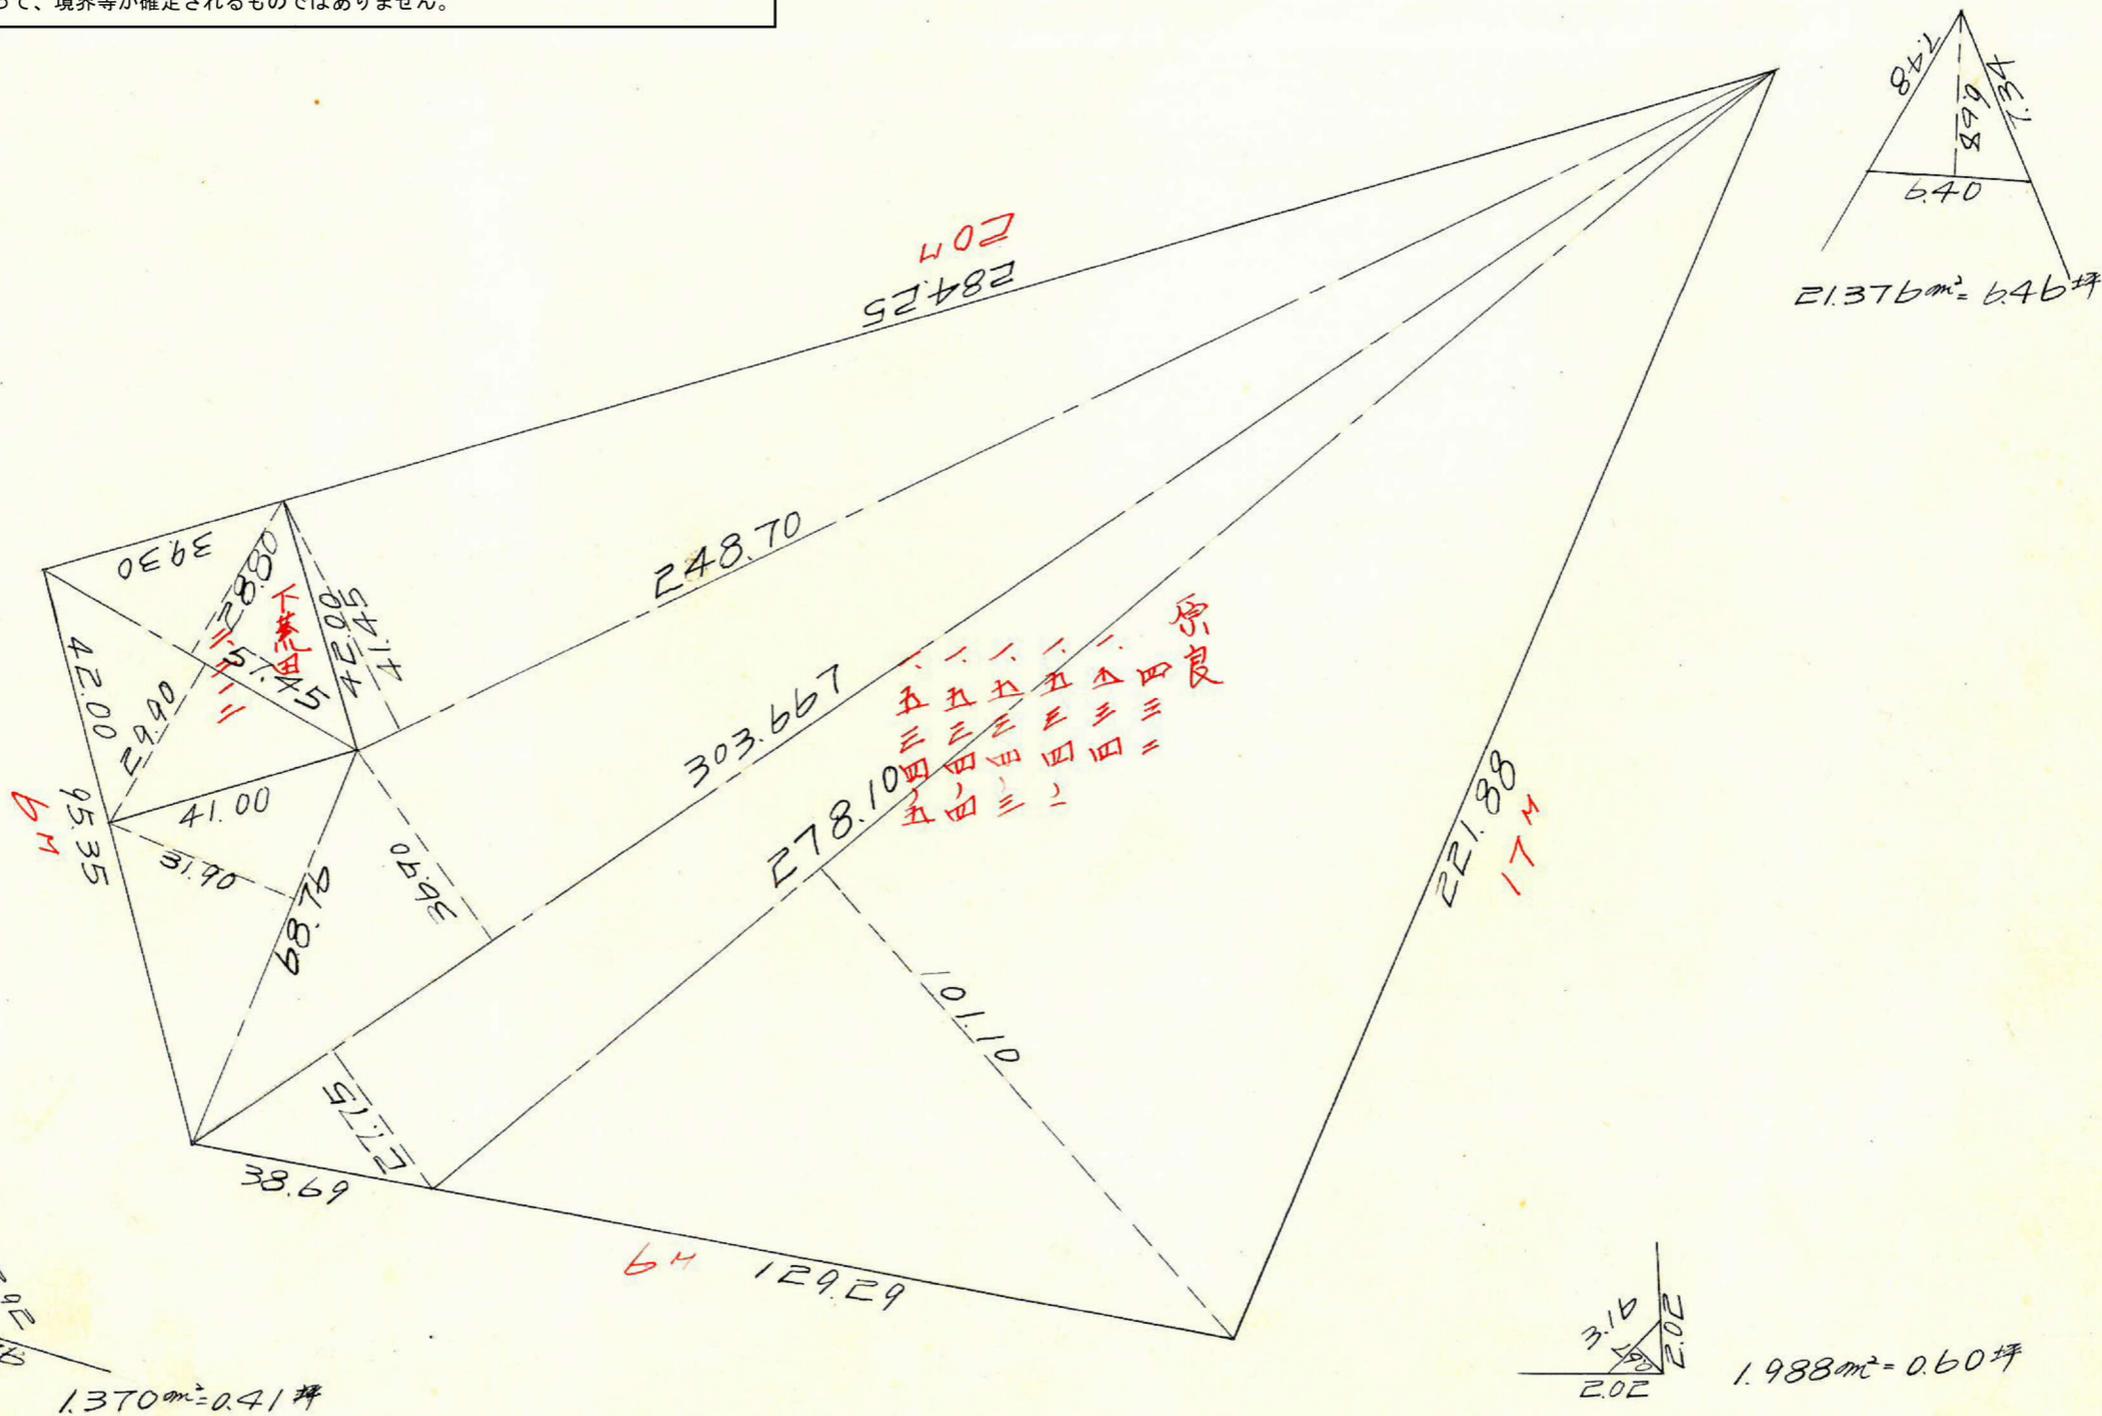

この図面等は、土地区画整理事業に関する参考資料として提供しています。
 ○図面等は換地処分時のものであり、現在の状況とは異なる場合があります。
 ○図面等によって、境界等が確定されるものではありません。

	1	2	3	4	5	6	1×6	3×4
イ	4,053.202			1,943.028				
ロ	4,119.167	+65.965		2,154.873	+211.845			
ハ	4,247.790	+128.623	+195.588	2,141.715	-131.58	+198.687	+818.424.934	-419.312.427
ニ	4,286.269	+38.479	+167.102	2,137.691	-4.024	-17.182	-72.985.528	-357.884.860
ホ	4,317.516	+31.247	+69.726	2,047.607	-90.084	-94.108	-403.372.203	-149.052.643
	(4,053.202)	-264.314	-233.067	(1,943.028)	-104.579	-194.663	-840.460.617	+477.229.621
		+65.965)	-198.349		(+211.845)	+107.266	+434.770.766	+385.397.661

合計面積 = 31811.277 m² = (×13.025 = 4622.89 坪)
 削除 = 24.73 m² = 7.47 坪
 割込 = 9615.43 坪



$$s = \frac{E \cdot E}{E} = 10.61$$

$$x = 4.050556$$

$$y = 1.931347$$

$$\sqrt{10.61(10.61-6.40)(10.61-7.48)(10.61-7.34)}$$

$$= 21.376 \text{ m} = 6.46 \text{ 坪}$$

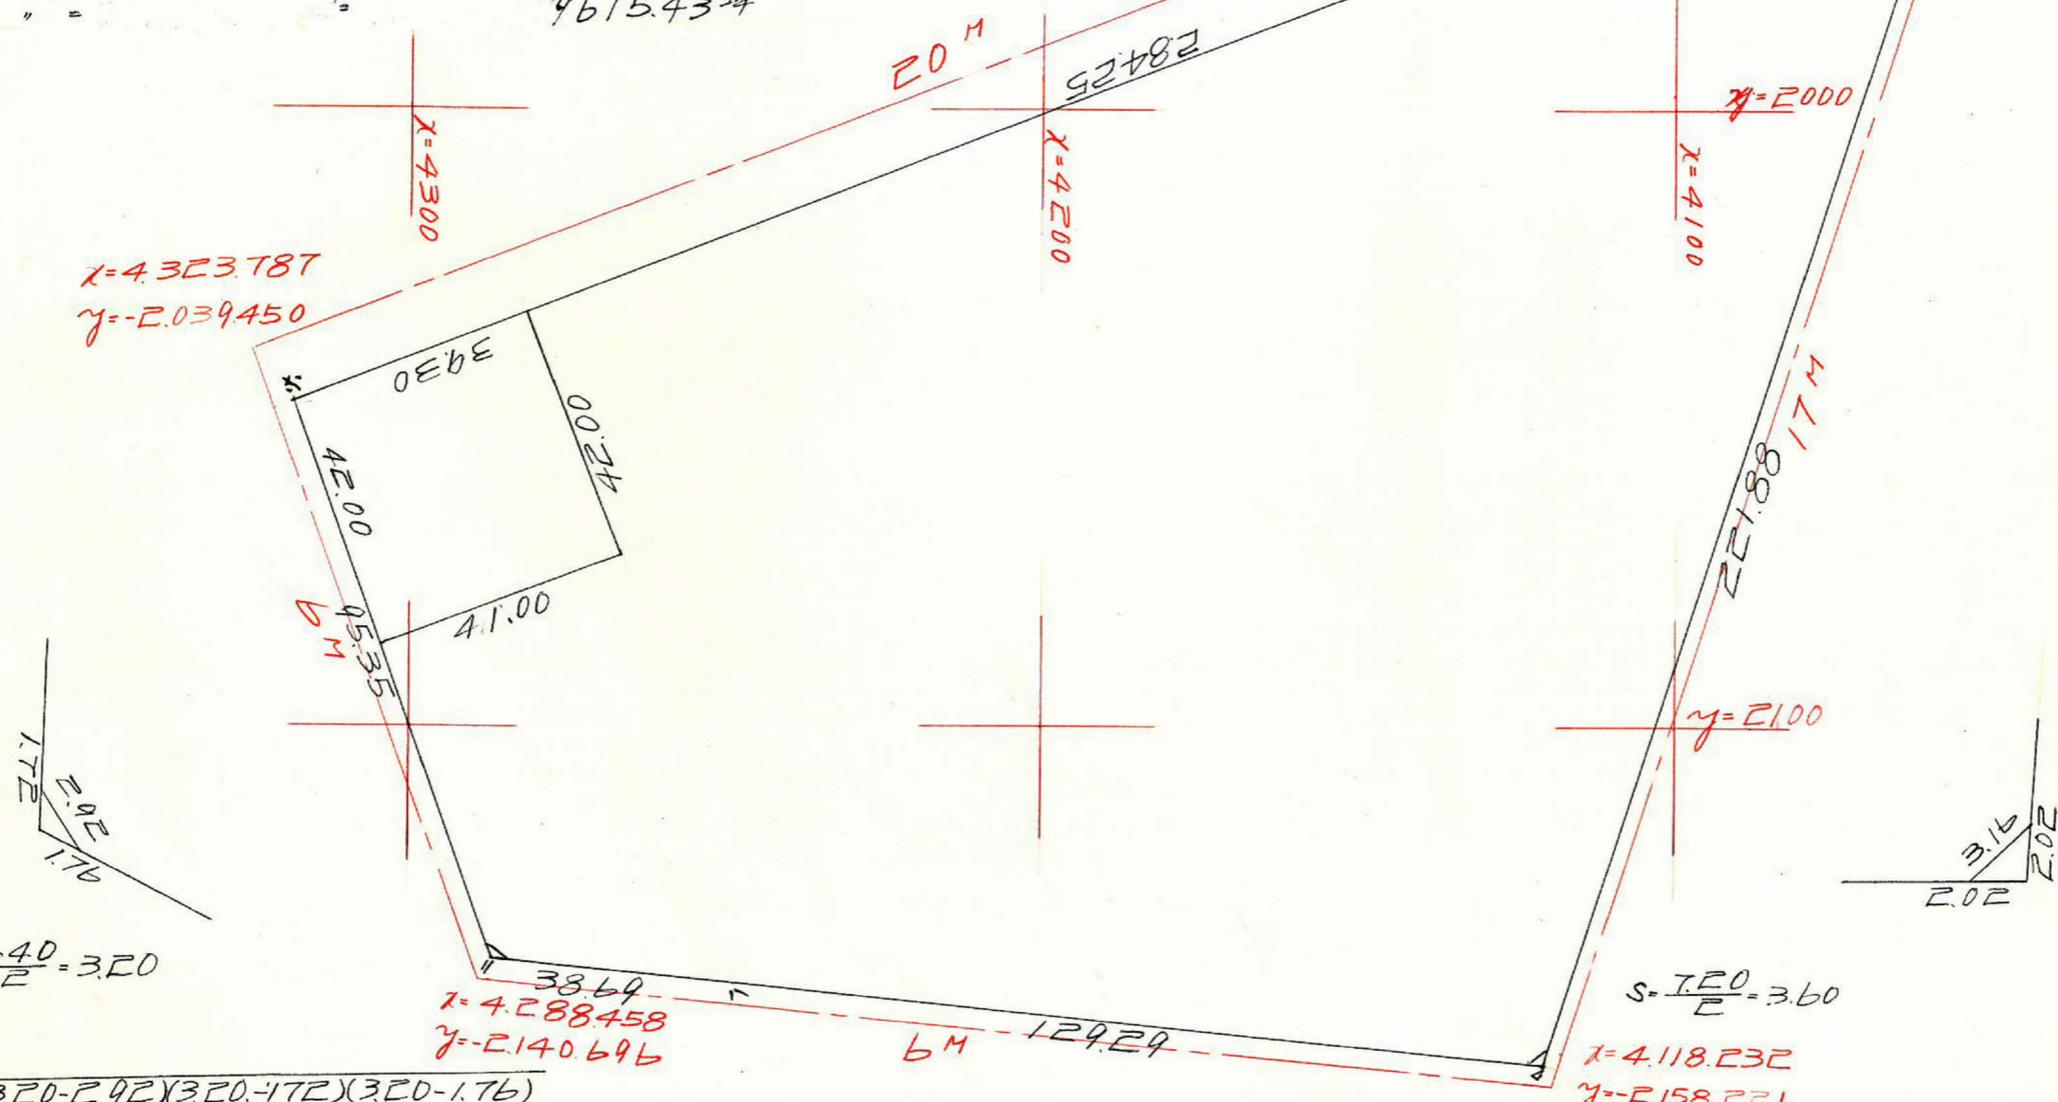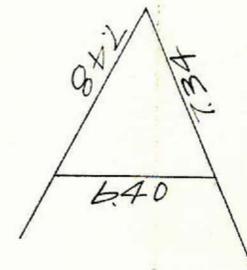

$$x = 4.323787$$

$$y = -2.039450$$

$$s = \frac{6.40}{E} = 3.20$$

$$\sqrt{3.20(3.20-2.92)(3.20-1.72)(3.20-1.76)}$$

$$= 1.370 \text{ m} = 0.41 \text{ 坪}$$

$$x = 4.288458$$

$$y = -2.140696$$

$$s = \frac{I \cdot E}{E} = 3.60$$

$$x = 4.118232$$

$$y = -2.158221$$

$$\sqrt{3.60(3.60-3.16)(3.60-2.02)(3.60-2.02)}$$

$$= 1.988 \text{ m} = 0.60 \text{ 坪}$$