


課長	係長	測量士	係

(分筆前)
 確定面積平面図 $S = \frac{1}{1}$

ブロック番号 城南 199 号

新地名 町 丁目
 年 月 日

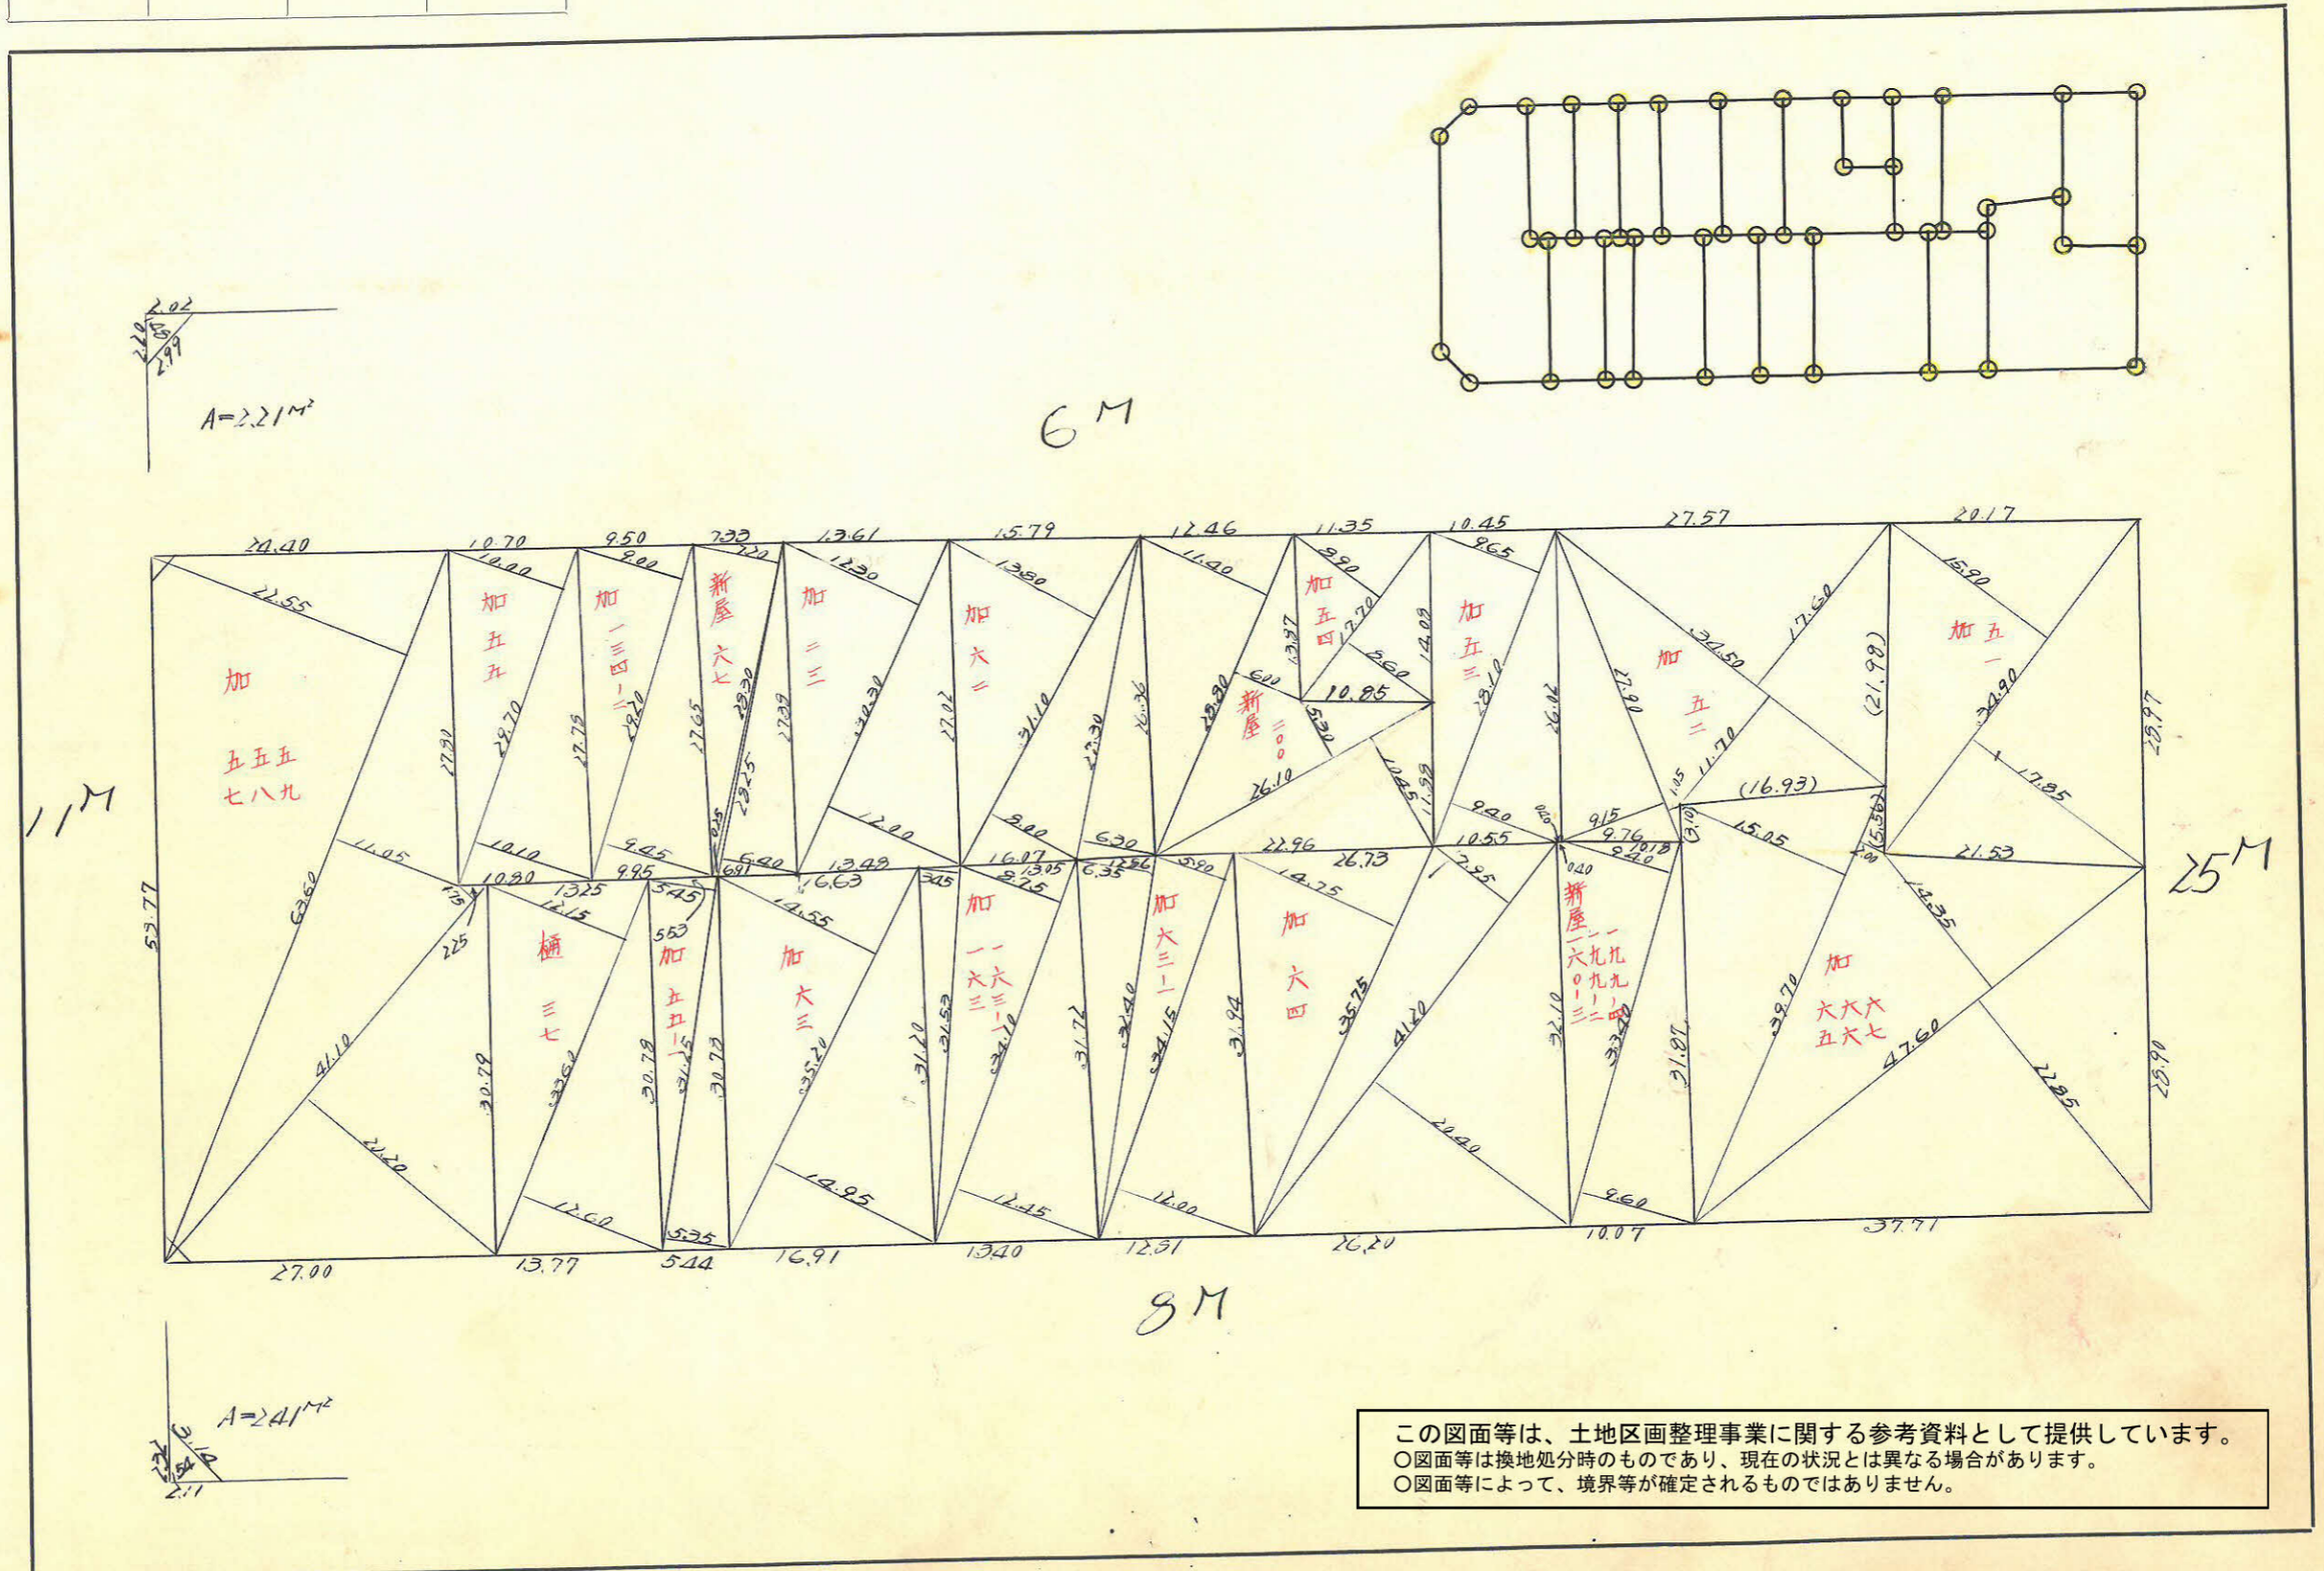


この図面等は、土地区画整理事業に関する参考資料として提供しています。
 ○図面等は換地処分時のものであり、現在の状況とは異なる場合があります。
 ○図面等によって、境界等が確定されるものではありません。


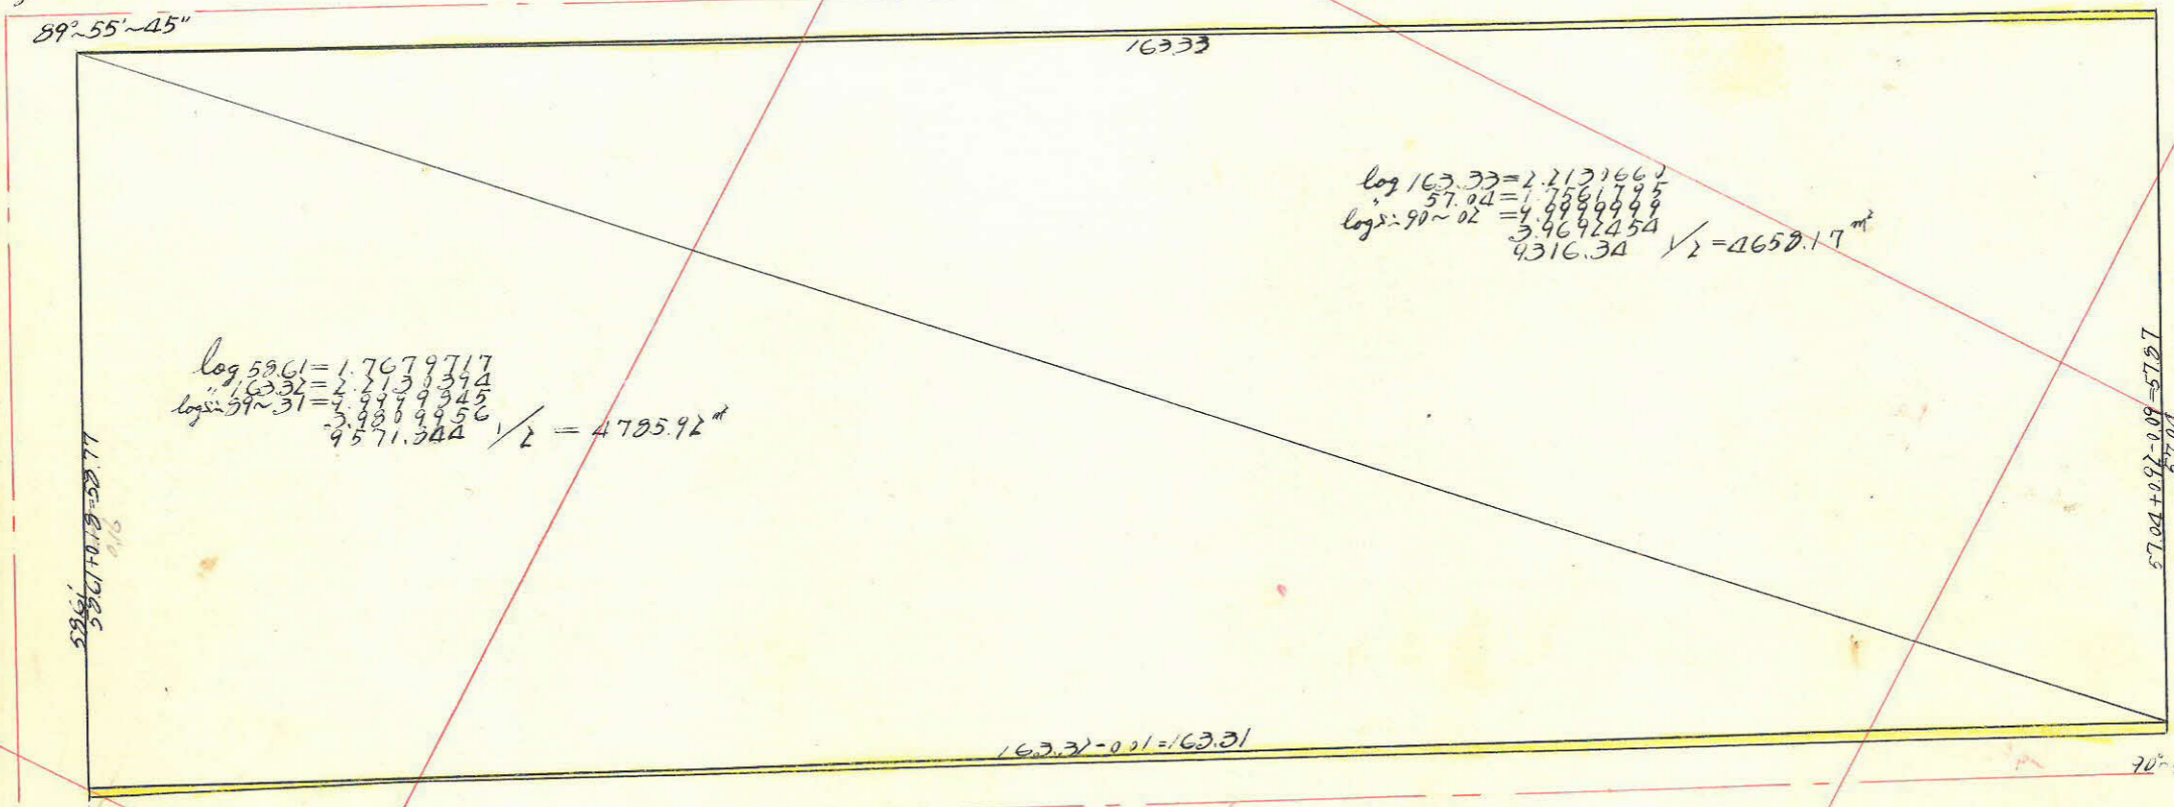


$$\frac{1}{2} = 4785.92$$




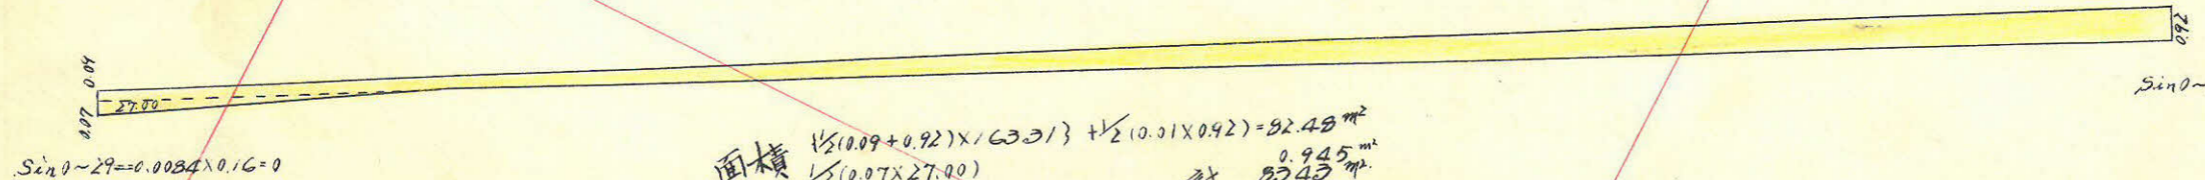

$$\begin{aligned} \text{面積} & \frac{1}{2} (0.09 + 0.92) \times 163.31 + \frac{1}{2} (0.01 \times 0.92) = 82.48 \text{ m}^2 \\ & \frac{1}{2} (0.07 \times 27.00) = 0.945 \text{ m}^2 \\ & \text{計} & 83.43 \text{ m}^2 \end{aligned}$$

$$\text{Sin } \theta = 29' = 0.0034 \times 0.16 = 0$$

$$\text{Sin } \theta = 31' = 0.0041 \times 0.92 = 0.01$$

$$\text{計} 4785.92 + 4658.17 + 83.43 - 7.35 = 9520.17 \text{ m}^2$$

この図面等は、土地区画整理事業に関する参考資料として提供しています。
○図面等は換地処分時のものであり、現在の状況とは異なる場合があります。
○図面等によって、境界等が確定されるものではありません。