



課長	係長	測量士	係

(分 筆 前)  
確定面積平面圖  $S = \frac{1}{600}$

ブロック番号 城南 198 号


新地名 町 丁目

27 年 1 月 26 日

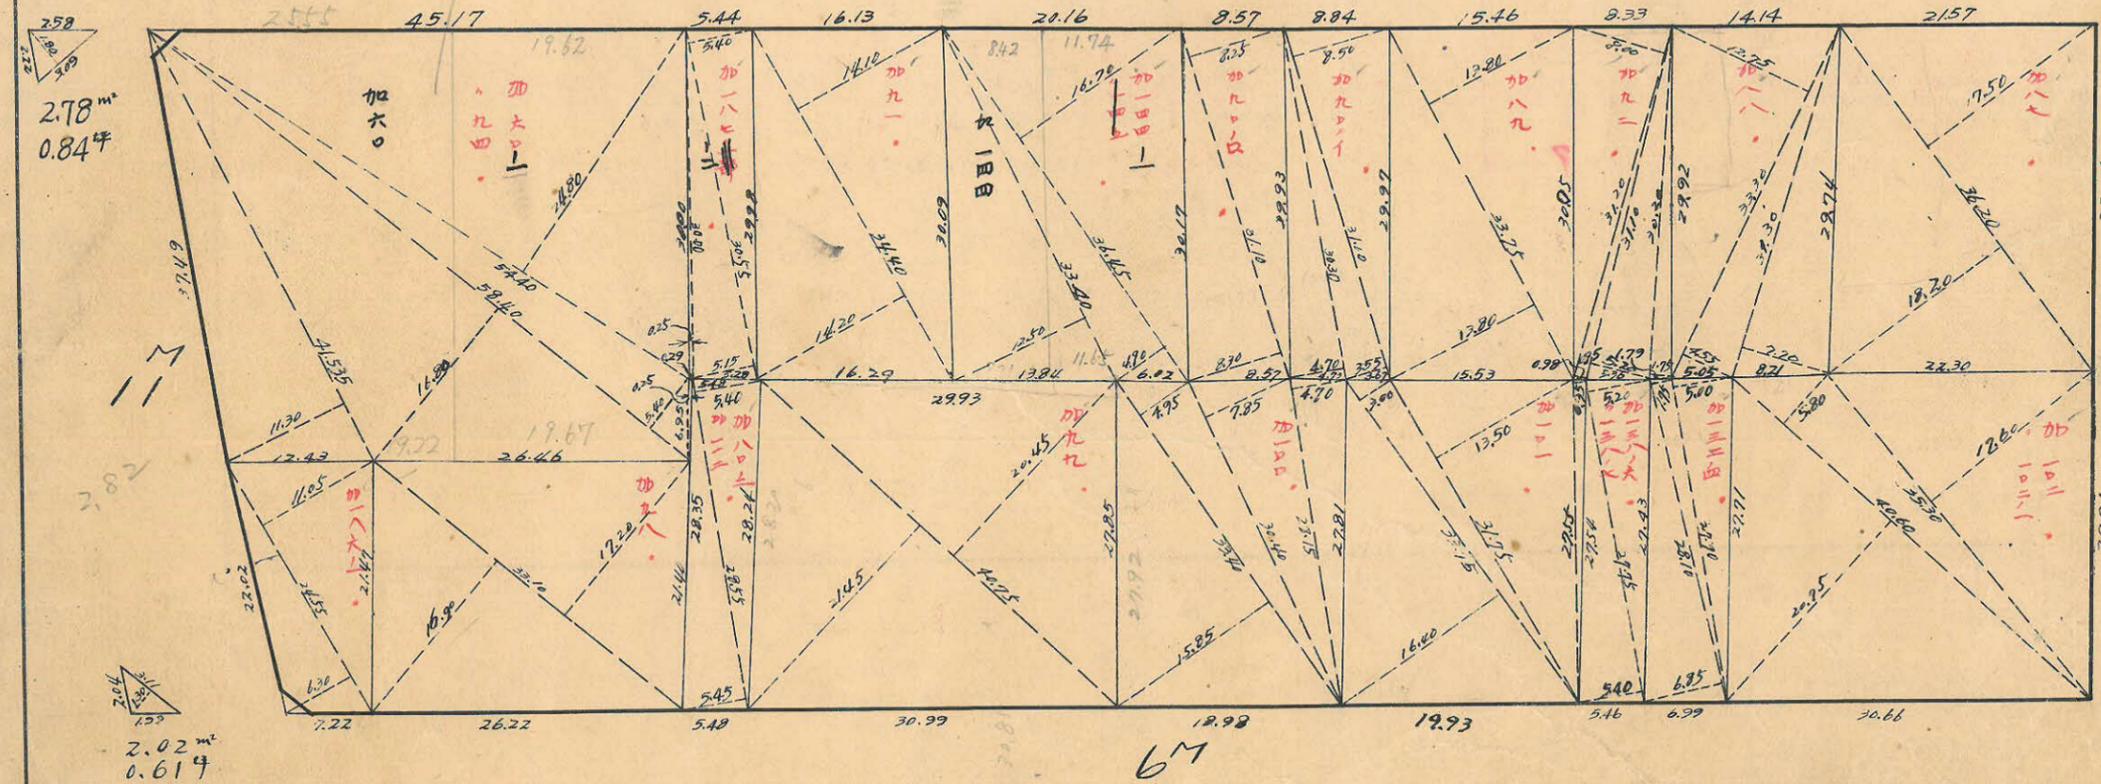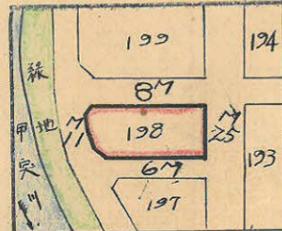

測量士	測量士	測量士	測量士
トラバナー	面積計算	杭埋設	測距

この図面等は、土地区画整理事業に関する参考資料として提供しています。  
 ○図面等は換地処分時のものであり、現在の状況とは異なる場合があります。  
 ○図面等によって、境界等が確定されるものではありません。

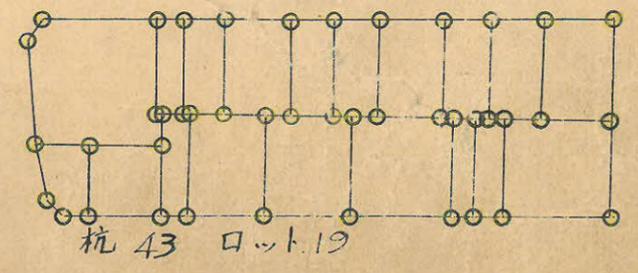

198 B

トラバ精度 1/30000

$\sec 10^{\circ}09' = 1.0159 \times 5.50 = 5.59$   
 $\tan 10^{\circ}09' = 0.1790 \times 4.00 = 0.72 \text{ (t)}$   
 6.31m


$\sec 0^{\circ}35' = 1.0001 \times 12.50 = 12.50$   
 $\tan 0^{\circ}35' = 0.0112 \times 4.00 = 0.04 \text{ (t)}$   
 12.54m

No3  $x=3093.933$   
 $y=-1123.658$   
 $\sec 10^{\circ}09' = 1.0159 \times 4.00 = 4.06$   
 $\tan 10^{\circ}09' = 0.1790 \times 5.50 = 0.98 \text{ (t)}$   
 5.04m

No9  $x=3180.760$   
 $y=-966.493$

No4  $x=3042.099$   
 $y=-1084.049$   
 $\sec 9^{\circ}44' = 1.0146 \times 5.50 = 5.58$   
 $\tan 9^{\circ}44' = 0.1715 \times 3.00 = 0.51 \text{ (t)}$   
 5.07m

$\sec 1^{\circ}00' = 1.0002 \times 12.50 = 12.50$   
 $\tan 1^{\circ}00' = 0.0175 \times 3.00 = 0.05 \text{ (t)}$   
 12.45m

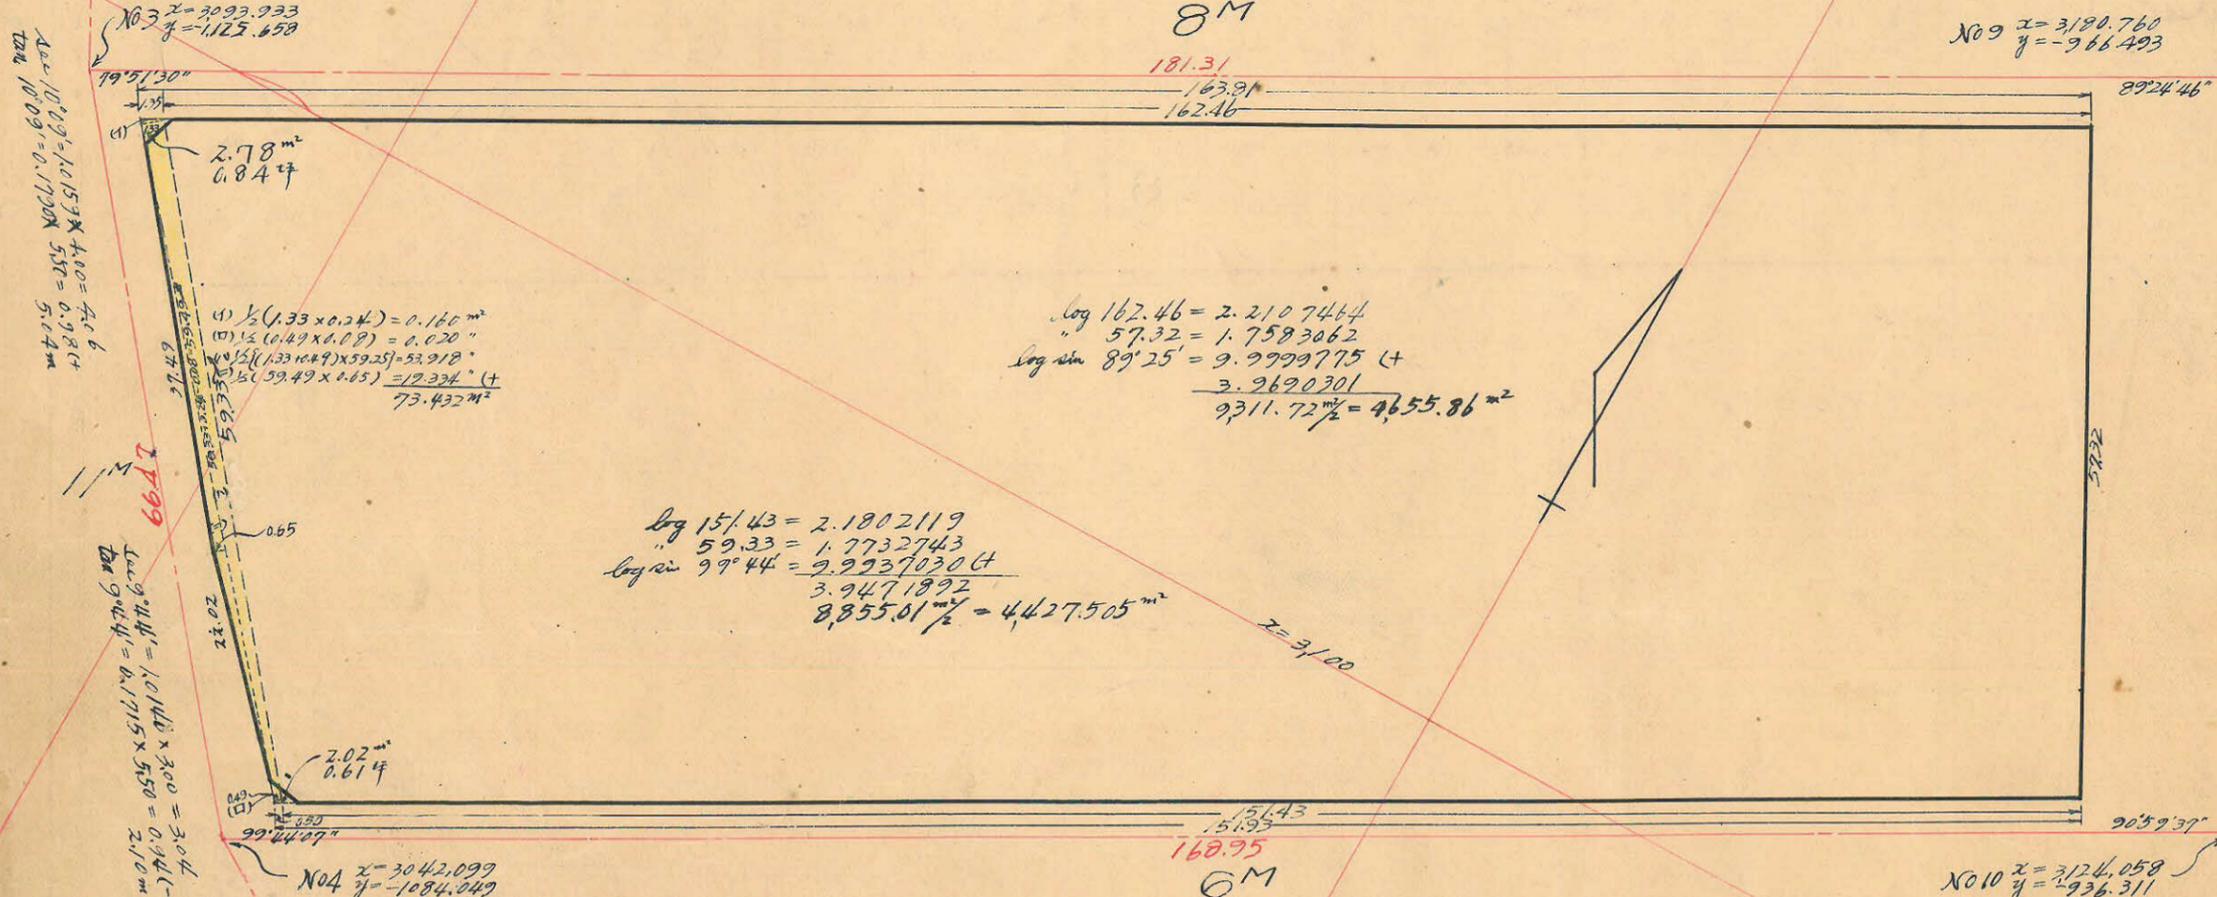

$\log 162.46 = 2.2107464$   
 $\log 57.32 = 1.7583062$   
 $\log \sin 89^{\circ}25' = 9.9999775 \text{ (t)}$   
 $\frac{3.2690301}{9311.72} = 4655.86 \text{ m}^2$

$\log 151.43 = 2.1802119$   
 $\log 59.33 = 1.7732743$   
 $\log \sin 99^{\circ}44' = 9.9937030 \text{ (t)}$   
 $\frac{3.9471892}{8855.01} = 4427.505 \text{ m}^2$

合計面積  $4655.860 + 4427.505 + 73.432 = 9156.80 \text{ m}^2 = (100025 = 2769.93 \text{ 坪}) = 2769.82 \text{ 坪}$   
 剪除 "  $2.78 + 2.02 = 4.80 = (100025 = 1.45 \text{ 坪}) = 1.45 \text{ 坪}$   
 7D.7 "  $9152.00 = (100025 = 2768.48 \text{ 坪}) = 2768.37 \text{ 坪}$   
 別込 "  $9152.00 = 2768.37 \text{ 坪}$

この図面等は、土地区画整理事業に関する参考資料として提供しています。  
 ○図面等は換地処分時のものであり、現在の状況とは異なる場合があります。  
 ○図面等によって、境界等が確定されるものではありません。