


課長	係長	測量士	係

(分筆前)
確定面積平面圖 $S = \frac{1}{100}$


ブロック番号 城南


196号

新地名 町 丁目
 年 月 日

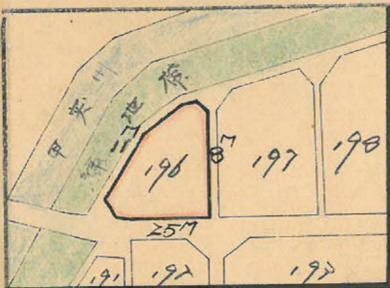

この図面等は、土地区画整理事業に関する参考資料として提供しています。
 ○図面等は換地処分時のものであり、現在の状況とは異なる場合があります。
 ○図面等によって、境界等が確定されるものではありません。

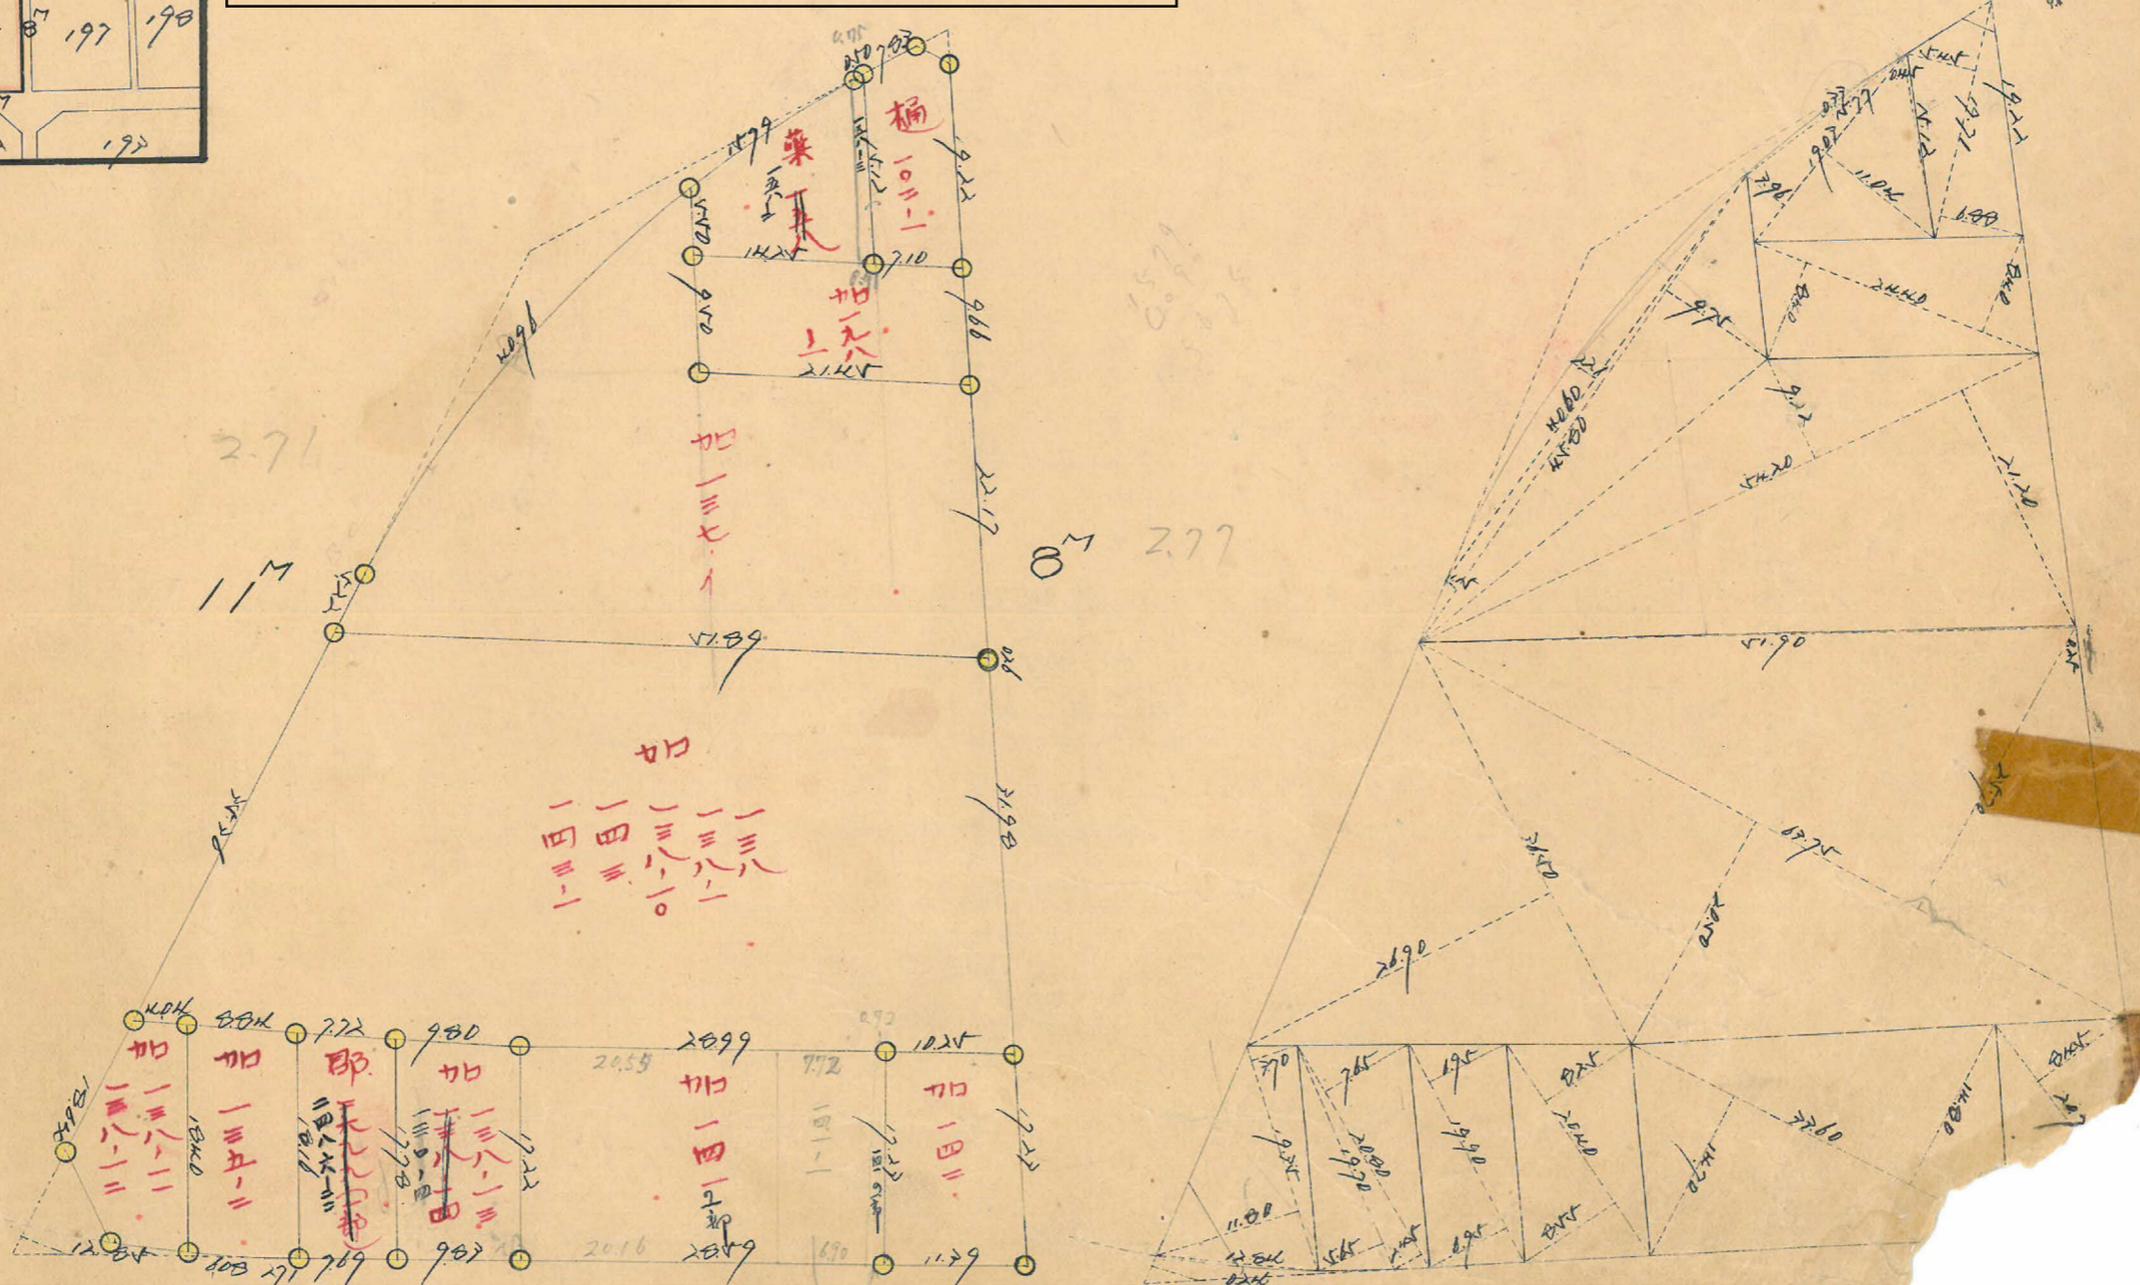

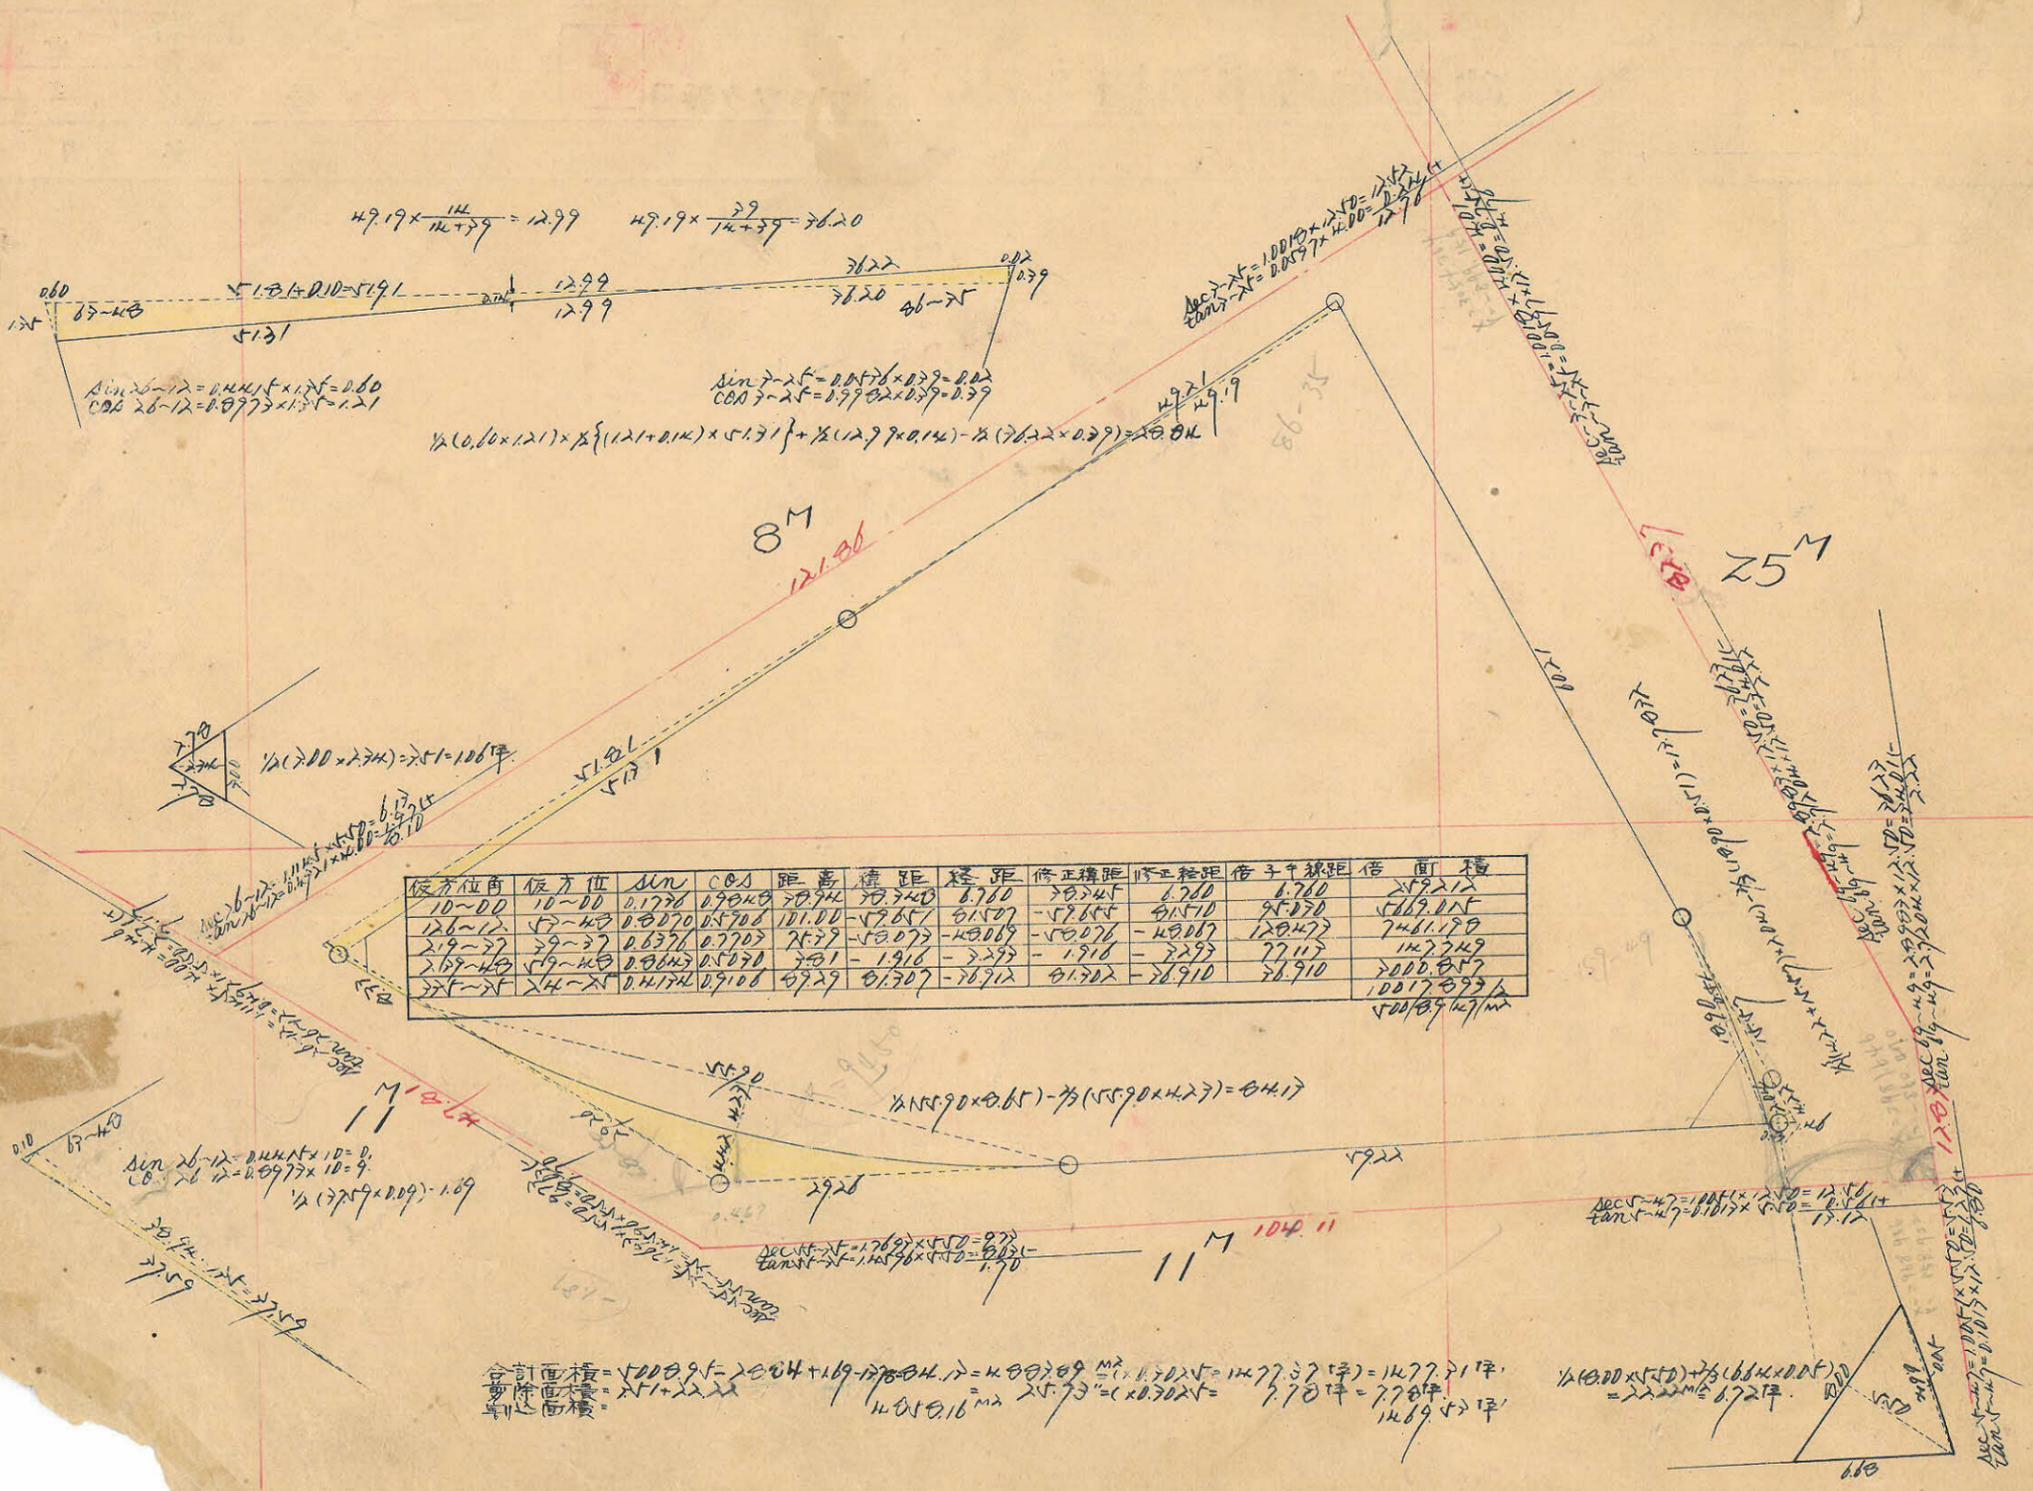

仮方位角	仮方位	SIN	COS	距離	緯距	経距	修正緯距	修正経距	倍子9緯距	倍面積
										10017.893

この図面等は、土地区画整理事業に関する参考資料として提供しています。
 ○図面等は換地処分時のものであり、現在の状況とは異なる場合があります。
 ○図面等によって、境界等が確定されるものではありません。