

課長	係長	測量士	係

(分 筆 前)

確定面積平面圖 $S = \frac{1}{1,200}$

ブロック番号 城南

193号



新地名 町 丁目

27 年 月 日

この図面等は、土地区画整理事業に関する参考資料として提供しています。
 ○図面等は換地処分時のものであり、現在の状況とは異なる場合があります。
 ○図面等によって、境界等が確定されるものではありません。

196	197	198	199
192	193	194	
184	185	186	187


5.34
25M

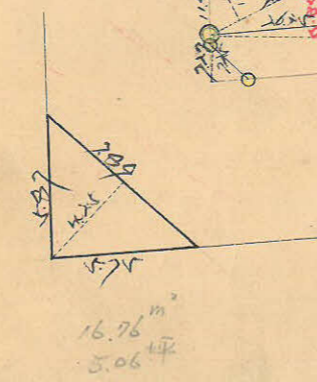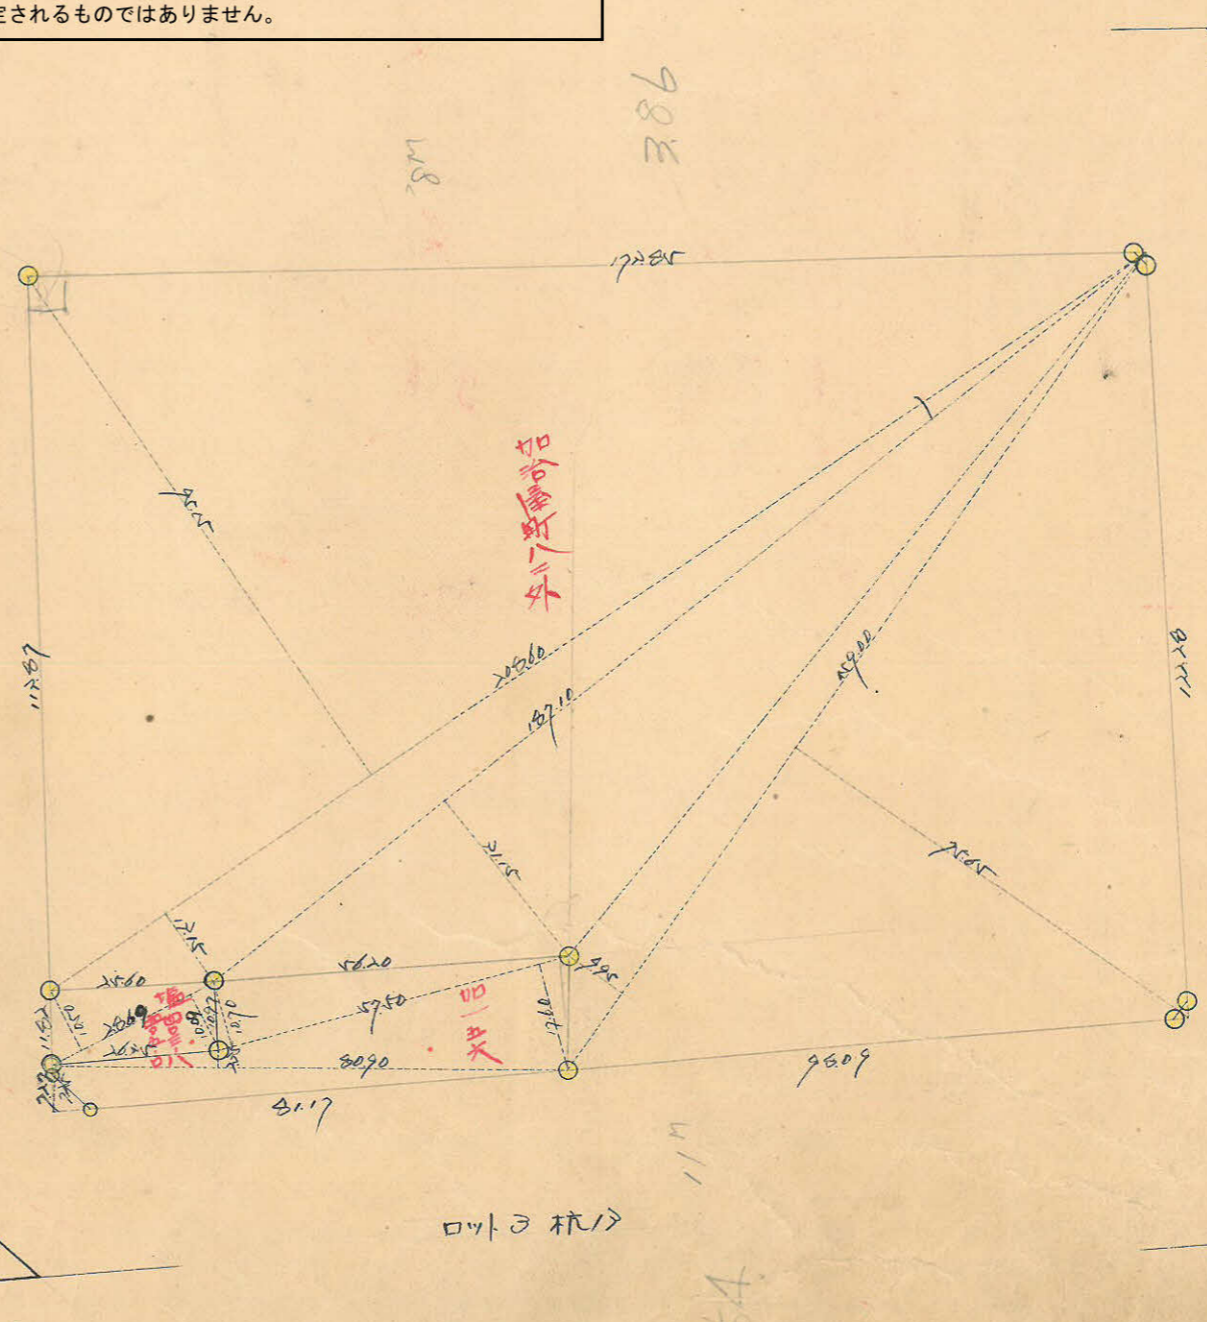

3.54

2.80m

193 BC

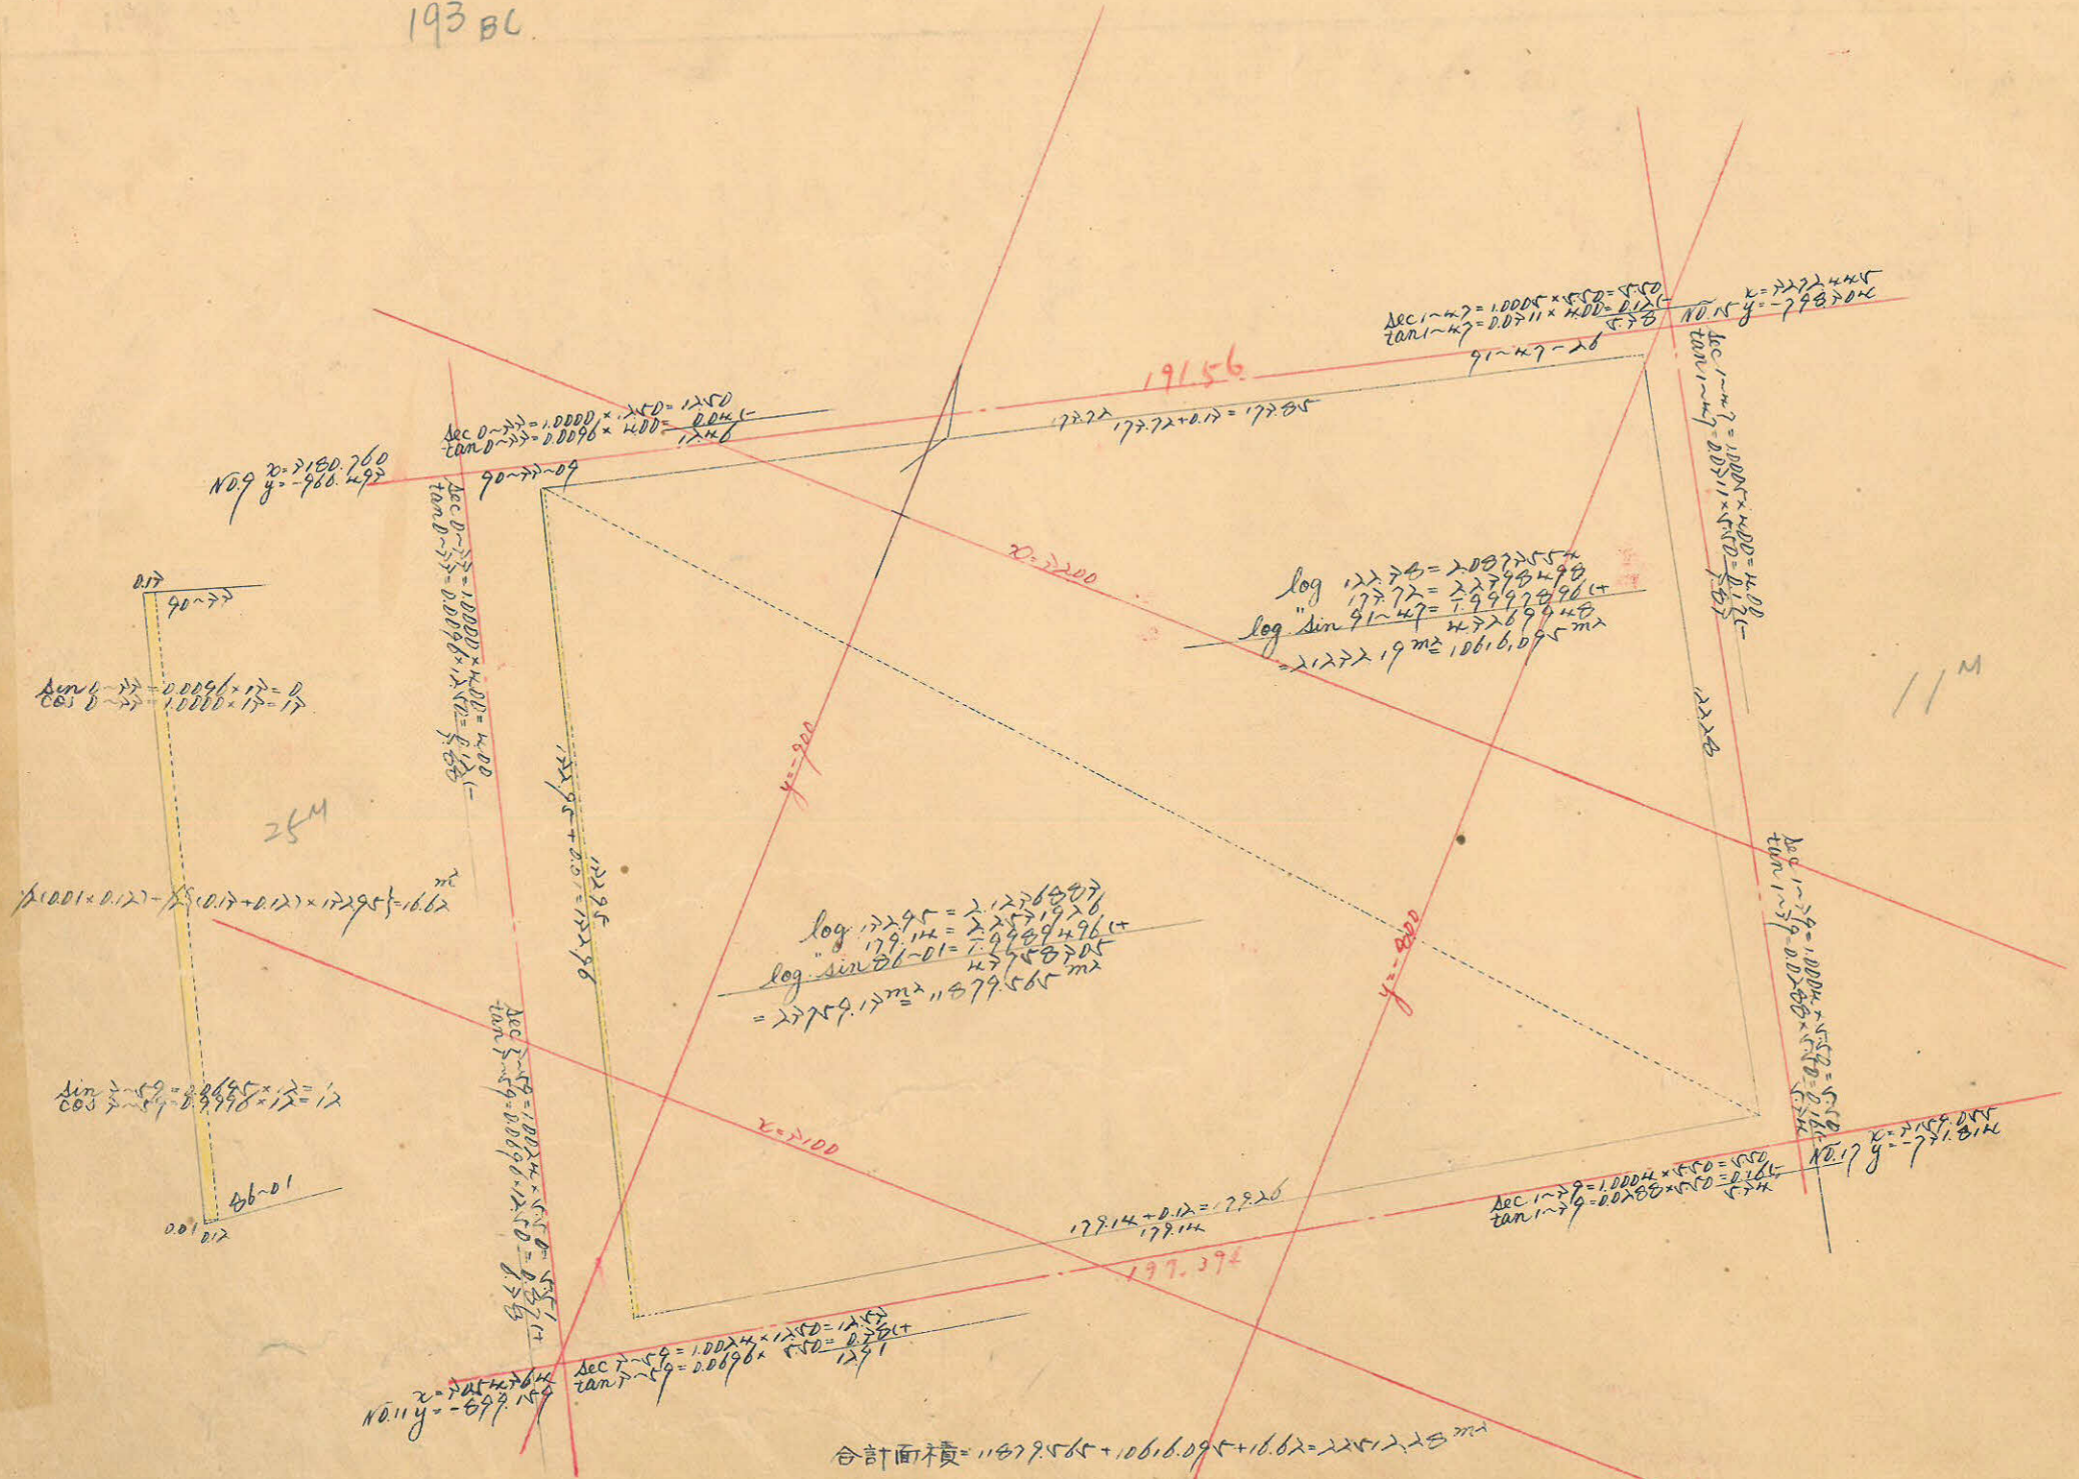

この図面等は、土地区画整理事業に関する参考資料として提供しています。
 ○図面等は換地処分時のものであり、現在の状況とは異なる場合があります。
 ○図面等によって、境界等が確定されるものではありません。