


課	長	係	長	測量士	係

(分 筆 前)
 確定面積平面圖 $S = \frac{1}{600}$


ブロック番号 **城南** 186号

新地名 町 丁目
 年 月 日

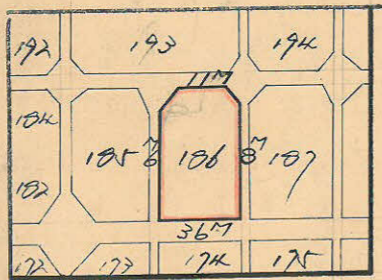

$2.03 \text{ M}^2 = 0.61 \text{ 坪}$

$2.29 \text{ M}^2 = 0.72 \text{ 坪}$

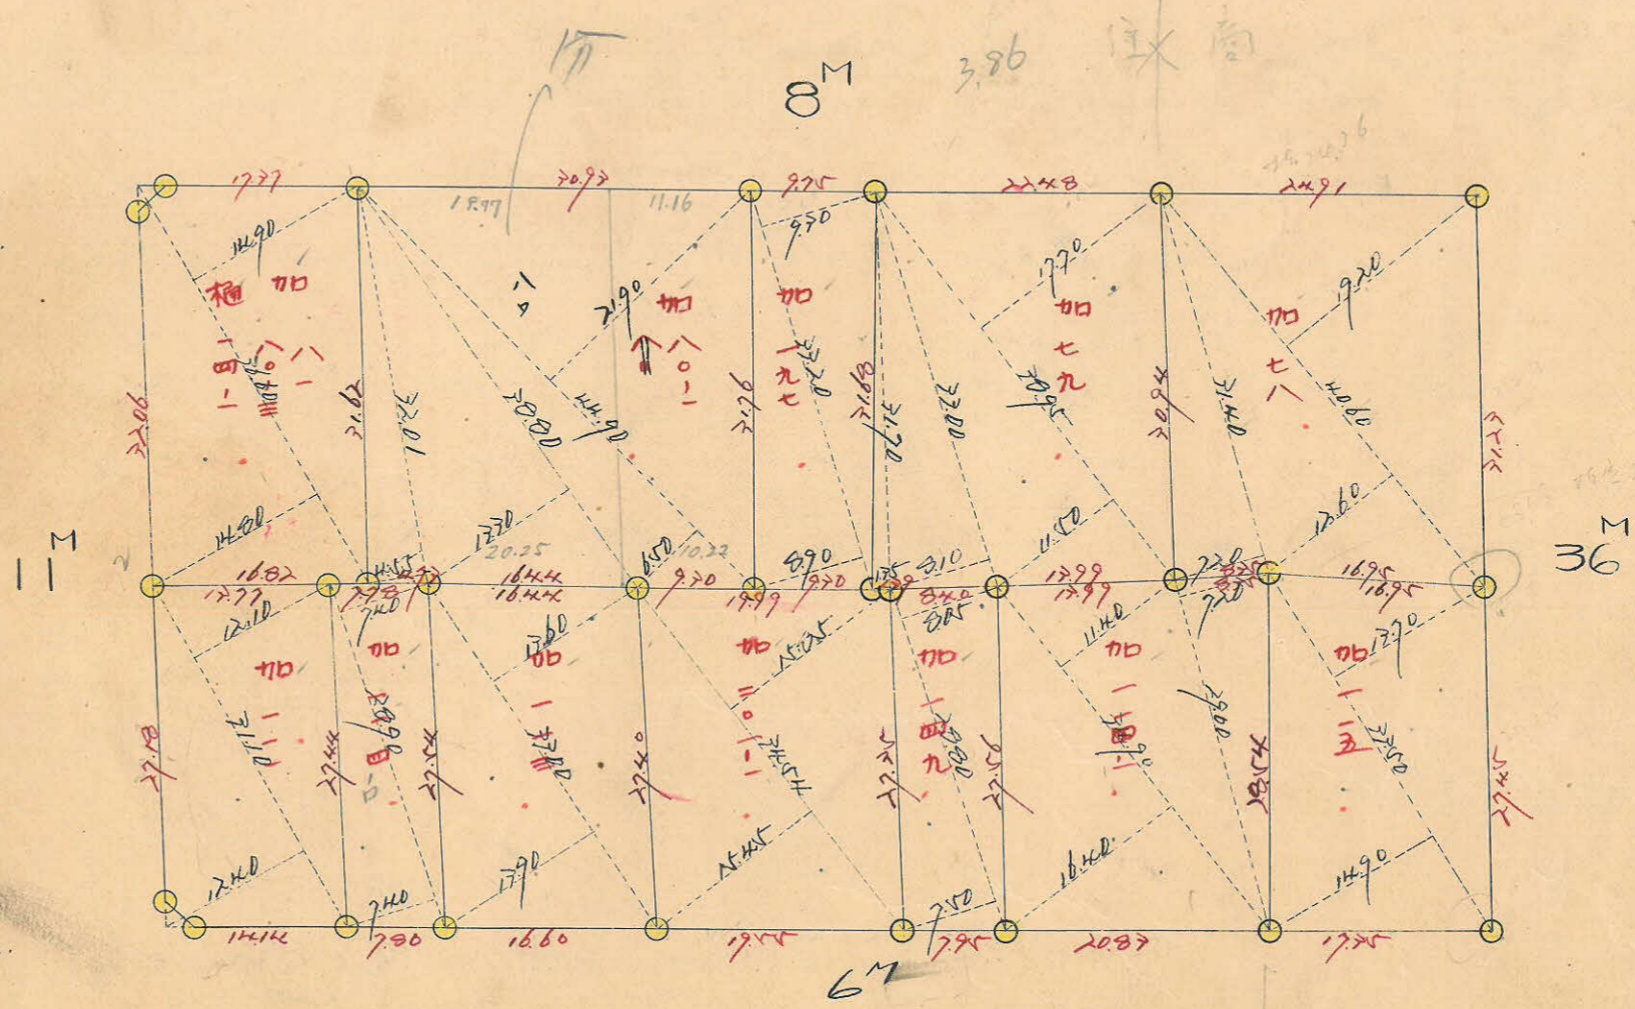

口北 12 概 20

この図面等は、土地区画整理事業に関する参考資料として提供しています。
 ○図面等は換地処分時のものであり、現在の状況とは異なる場合があります。
 ○図面等によって、境界等が確定されるものではありません。

