
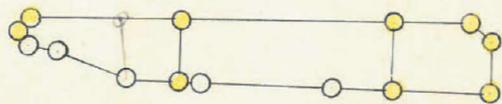
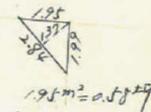
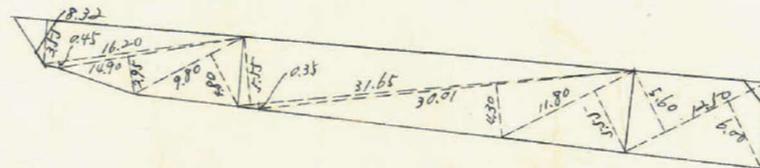
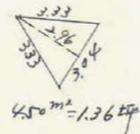
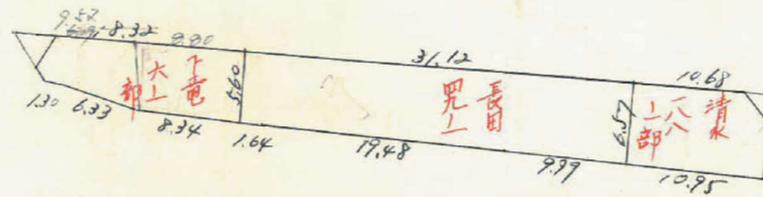


課長	係長	測量士	係

(分筆前)
 確定面積平面図 $S = \frac{1}{600}$

ブロック番号 上野 25-1号


新地名 町 丁目
 年 月 日

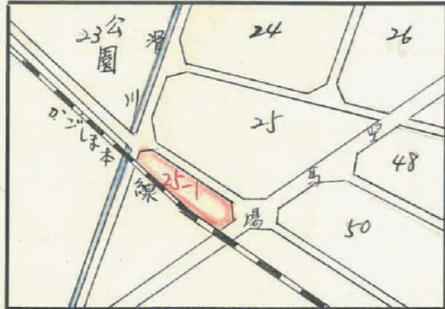

この図面等は、土地区画整理事業に関する参考資料として提供しています。
 ○図面等は換地処分時のものであり、現在の状況とは異なる場合があります。
 ○図面等によって、境界等が確定されるものではありません。

上田 25-1 70077 縮尺 1/600

x=4800

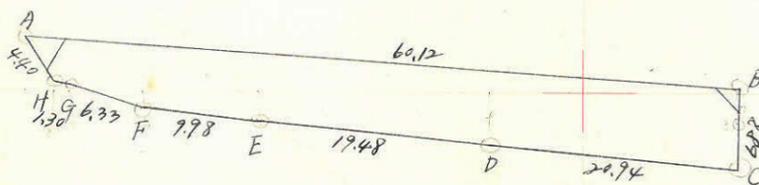

x=4800

頂点	x			y			倍面積	倍面積
A	4804.499	+ 4.116		153.155	- 59.981			
B	4800.383	+ 6.877	+ 10.993	213.136	+ 0.209	- 59.772	+ 2343.0040	- 286928.4927
C	4793.506	- 1.987	+ 4.870	212.927	+ 20.843	+ 21.052	+ 1041.2130	+ 100912.8883
D	4795.493	- 1.934	- 3.921	192.084	+ 19.382	+ 40.225	- 753.1614	+ 192898.7059
E	4797.427	- 1.284	- 3.218	172.702	+ 9.897	+ 29.279	- 555.7550	+ 140463.8651
F	4798.211	- 1.832	- 3.116	162.805	+ 6.063	+ 15.860	- 507.3004	+ 76587.4276
G	4800.543	- 0.214	- 2.046	156.742	+ 1.278	+ 7.341	- 320.6941	+ 35249.7862
H	4800.757	- 2.742	- 2.956	155.464	+ 2.309	+ 3.587	- 615.0156	+ 17220.3154
A	4804.499	+ 4.116	+ 0.374	153.155	- 59.981	- 57.672	+ 57.2800	- 277085.0663
						+ 689.5705	- 689.5705	

$\frac{1}{2} = 344.79 \text{ m}^2$

合計面積 $344.79 \text{ m}^2 \times (0.3025 = 104.29 \text{ 坪}) = 104.29 \text{ 坪}$
 剪除 $1.45 \text{ m}^2 \times (0.3025 = 1.35 \text{ 坪}) = 1.35 \text{ 坪}$
 割込 102.35

y=200

この図面等は、土地区画整理事業に関する参考資料として提供しています。
 ○図面等は換地処分時のものであり、現在の状況とは異なる場合があります。
 ○図面等によって、境界等が確定されるものではありません。