


課長	係長	測量士	係








(分 筆 前)
 確定面積平面圖 $S = \frac{1}{600}$

ブロック番号 荒田 306号

新地名 町 丁目
 年 月 日



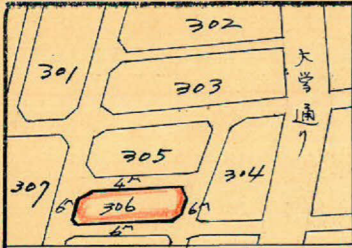


この図面等は、土地区画整理事業に関する参考資料として提供しています。
 ○図面等は換地処分時のものであり、現在の状況とは異なる場合があります。
 ○図面等によって、境界等が確定されるものではありません。

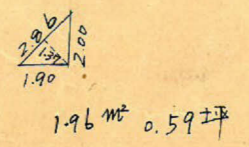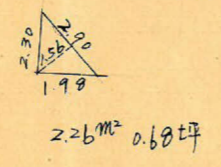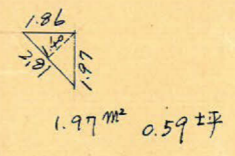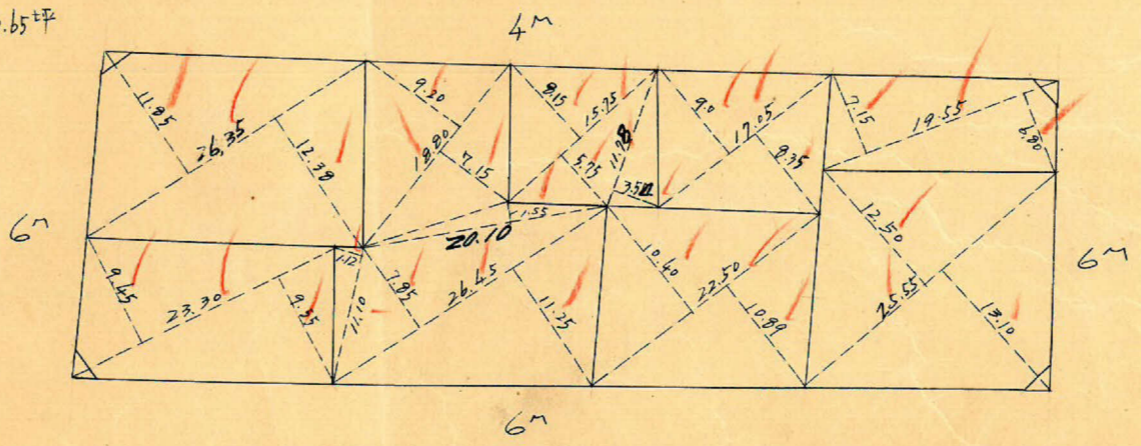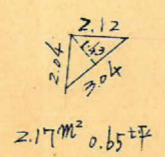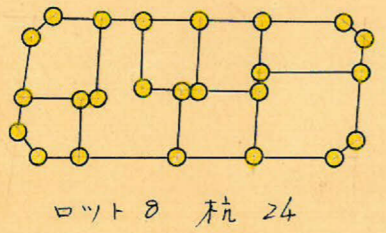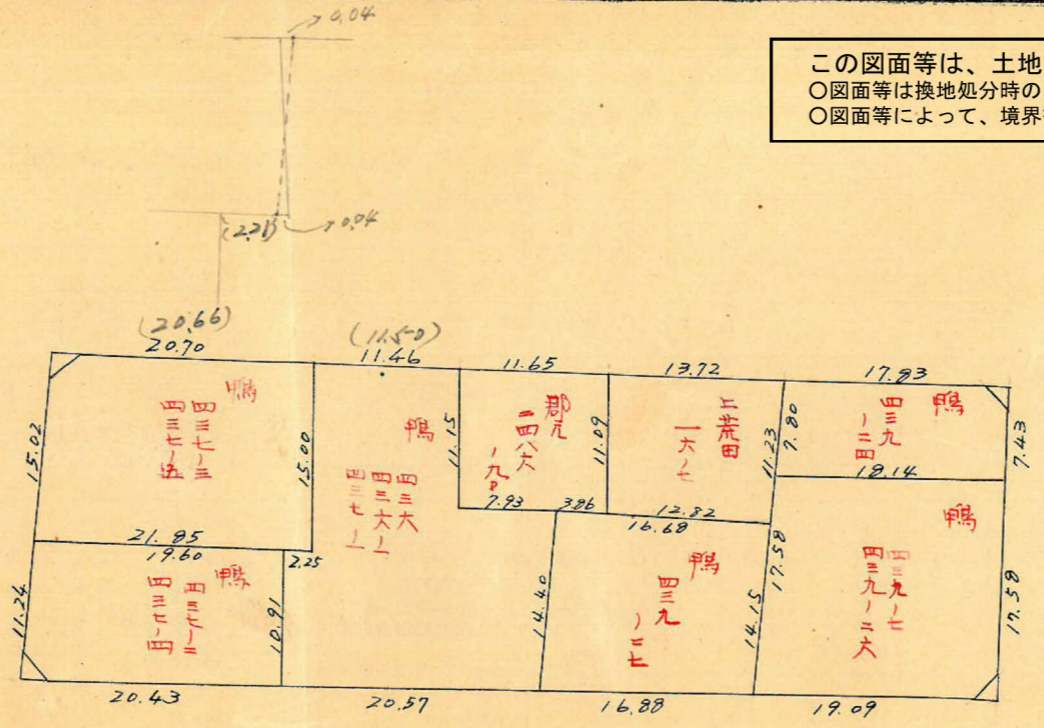

この図面等は、土地区画整理事業に関する参考資料として提供しています。
 ○図面等は換地処分時のものであり、現在の状況とは異なる場合があります。
 ○図面等によって、境界等が確定されるものではありません。

荒田 306BL 縮尺 1/600 トラバ-精度 1/20,000

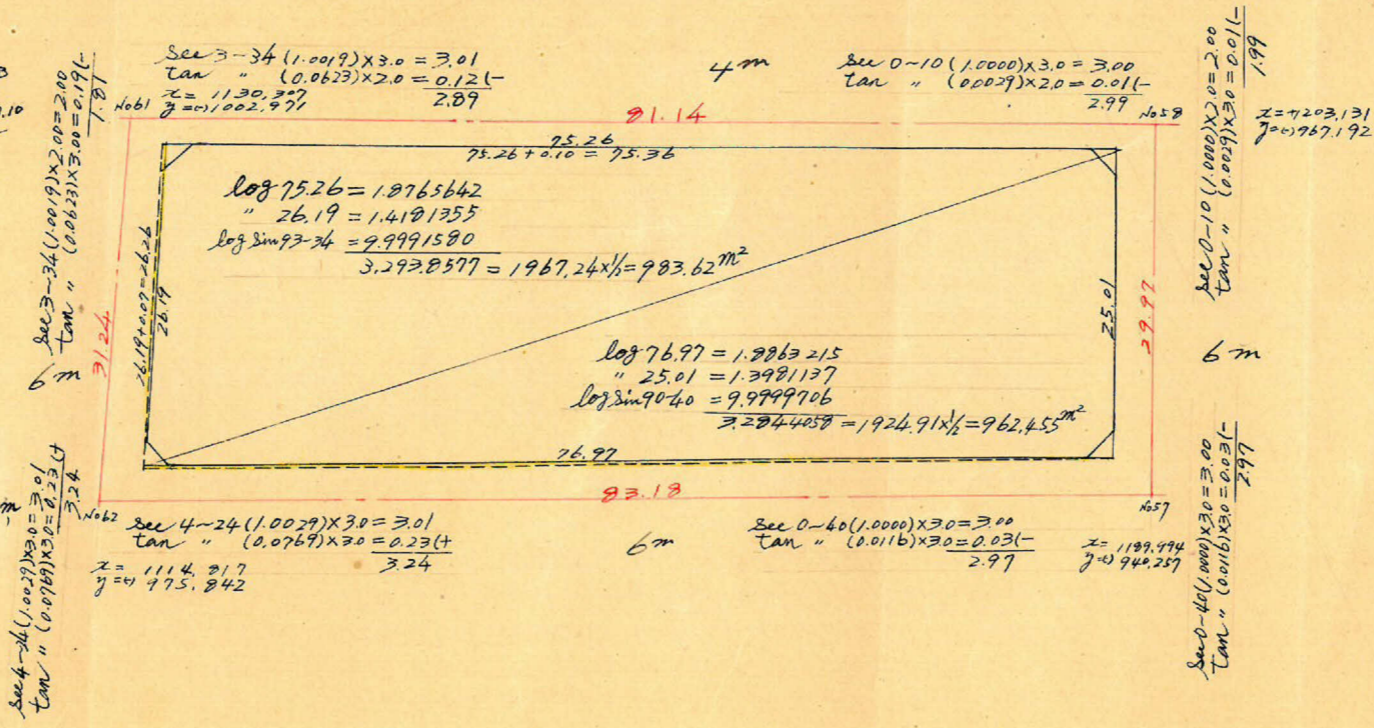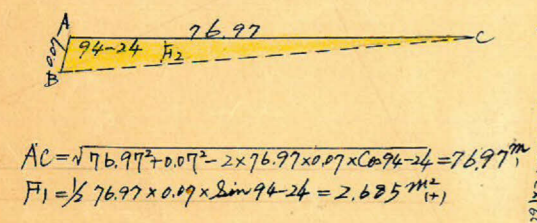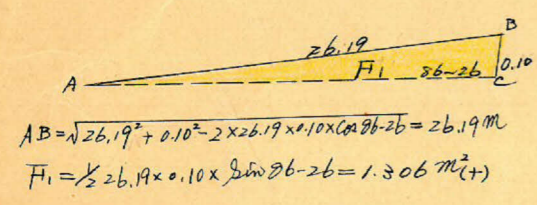

合計面積 $1,946.075 m^2 + 2.625 + 1.037 = 1,949.737 m^2$
 削除 " $(\times 0.3025 = 589.81坪) = 589.76坪$
 割込 " $(\times 0.36 = 2.52坪) = 2.51坪$
 1,941.437坪 $(\times 0.3025 = 587.29坪) = 587.25坪$