
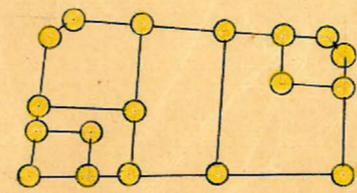
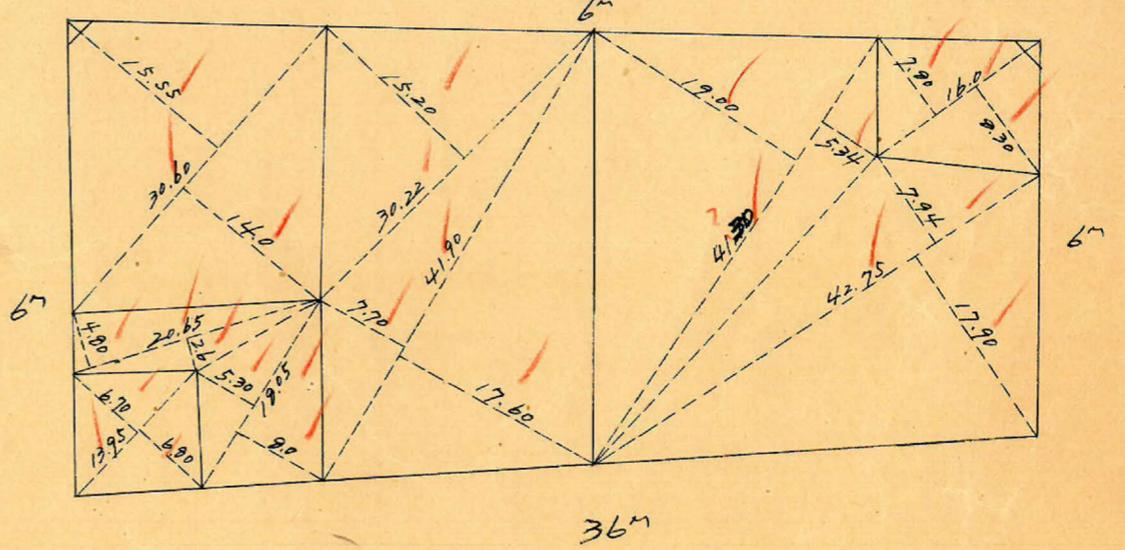
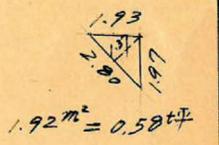
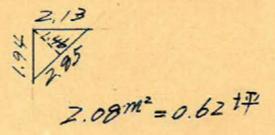
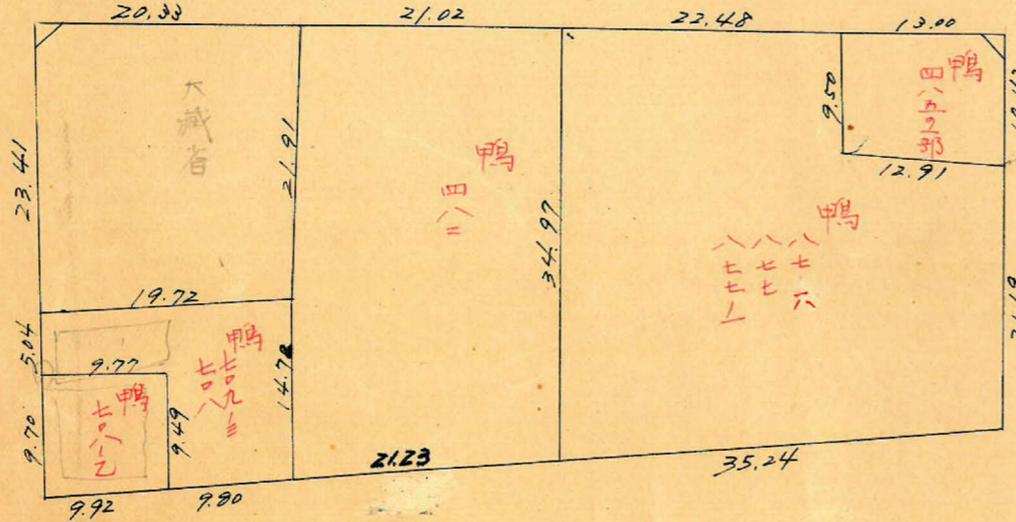


課長	係長	測量士	係

(分筆前)
確定面積平面圖 $S = \frac{1}{600}$

ブロック番号 荒田 321号

新地名 町 丁目
年 月 日

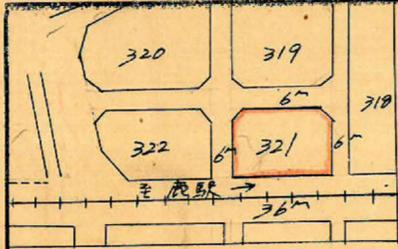


ロット b 杭 28

この図面等は、土地区画整理事業に関する参考資料として提供しています。
○図面等は換地処分時のものであり、現在の状況とは異なる場合があります。
○図面等によって、境界等が確定されるものではありません。

荒田 32 | フロッツ 縮尺 1/100 トラバ 精度 1/2500

この図面等は、土地区画整理事業に関する参考資料として提供しています。
 ○図面等は換地処分時のものであり、現在の状況とは異なる場合があります。
 ○図面等によって、境界等が確定されるものではありません。

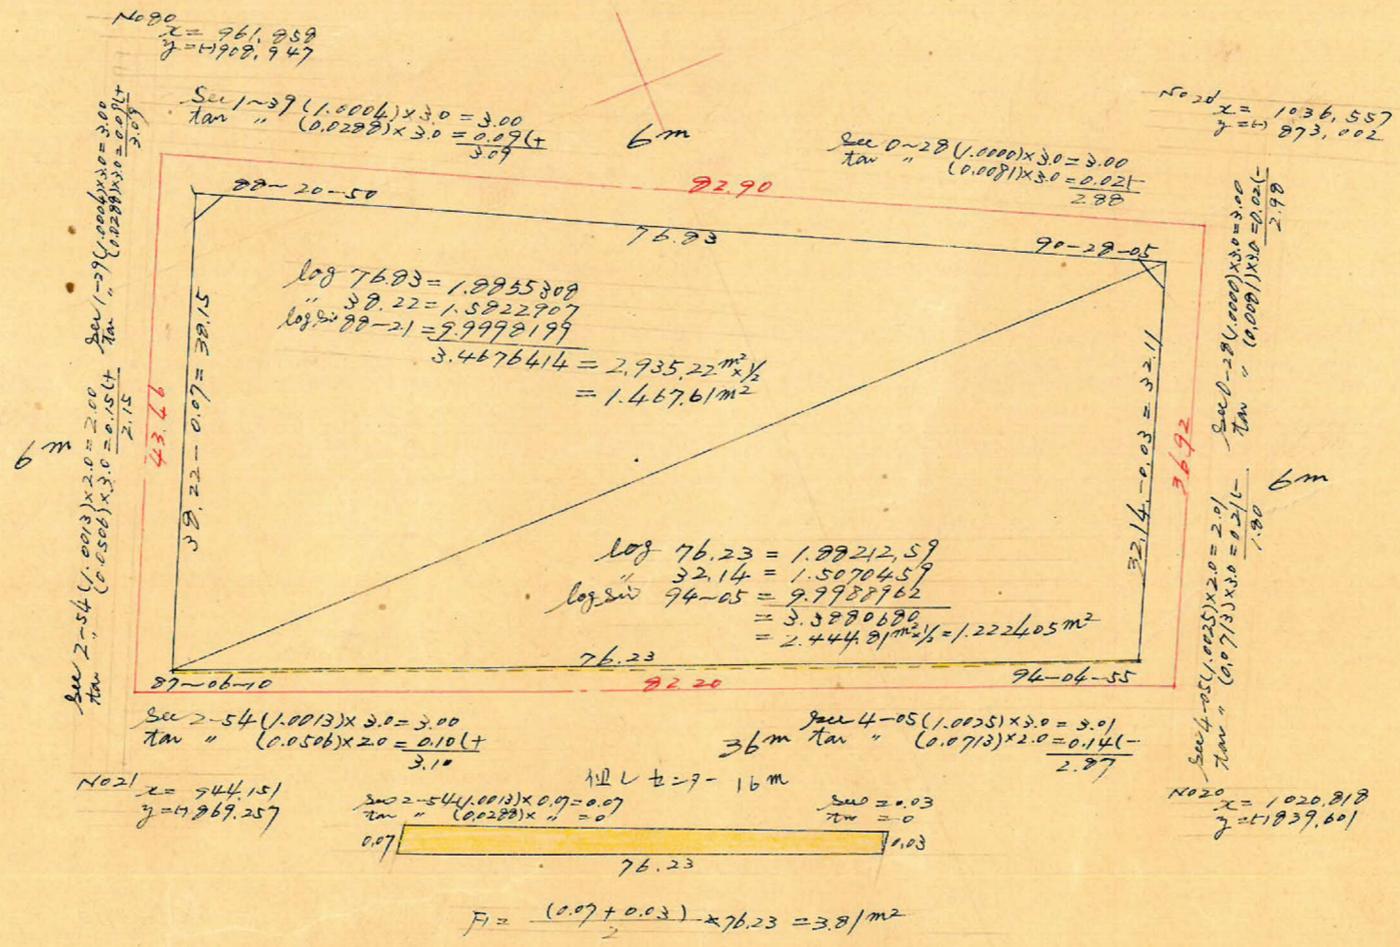

合計面積 $1467.61 m^2 + 1.222,405 m^2 - 3.81 = 2686.205 m^2 = 2686.21 (x 0.3025 = 812.57坪) = 812.55坪$
 剪除 " $2.00 + 1.92 = 4.00 (x " = 1.21) = 1.20$
 割込 " $= 811.35$