
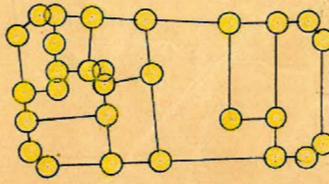
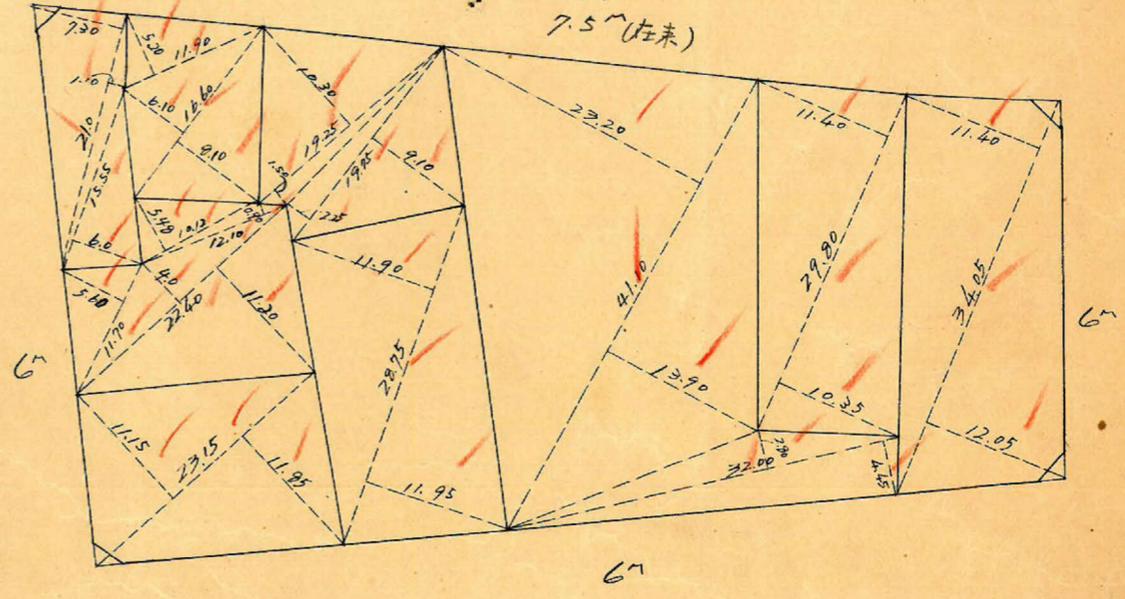
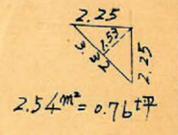
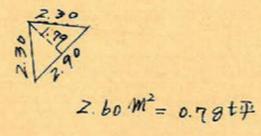
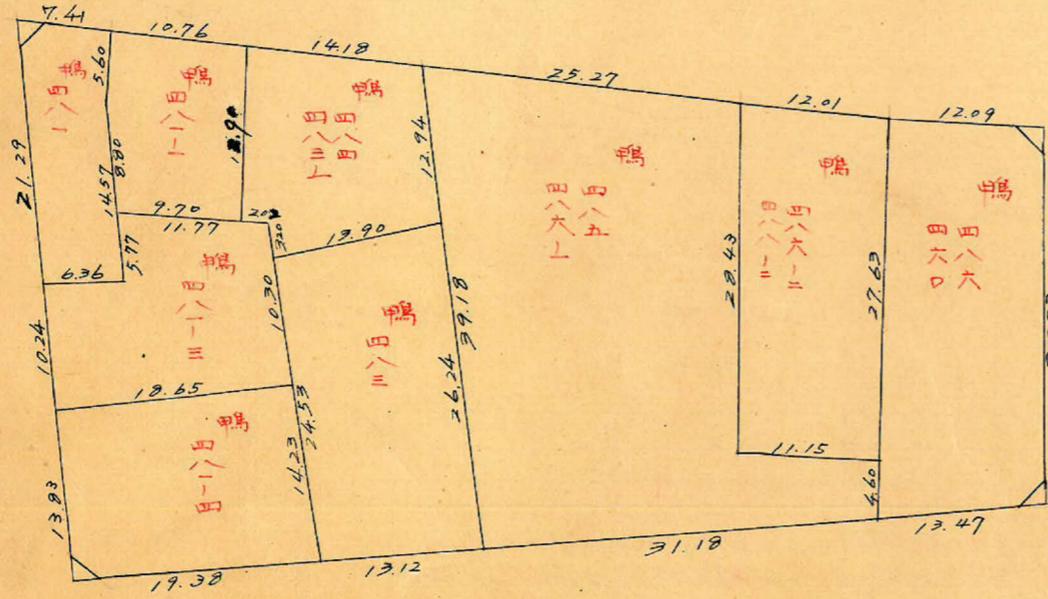


課長	係長	測量士	係



(分 筆 前)  
 確定面積平面圖  $S = \frac{1}{600}$

ブロック番号 荒田 319 号

新地名 町 丁目  
 年 月 日

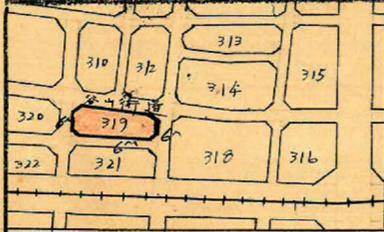


ロット 9 杭 28

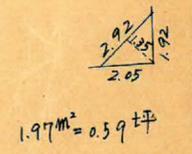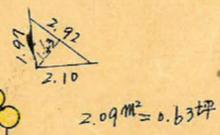

この図面等は、土地区画整理事業に関する参考資料として提供しています。  
 ○図面等は換地処分時のものであり、現在の状況とは異なる場合があります。  
 ○図面等によって、境界等が確定されるものではありません。

荒田 319 ポツツ 縮尺 1/600 トラバ 精度 1/28,000

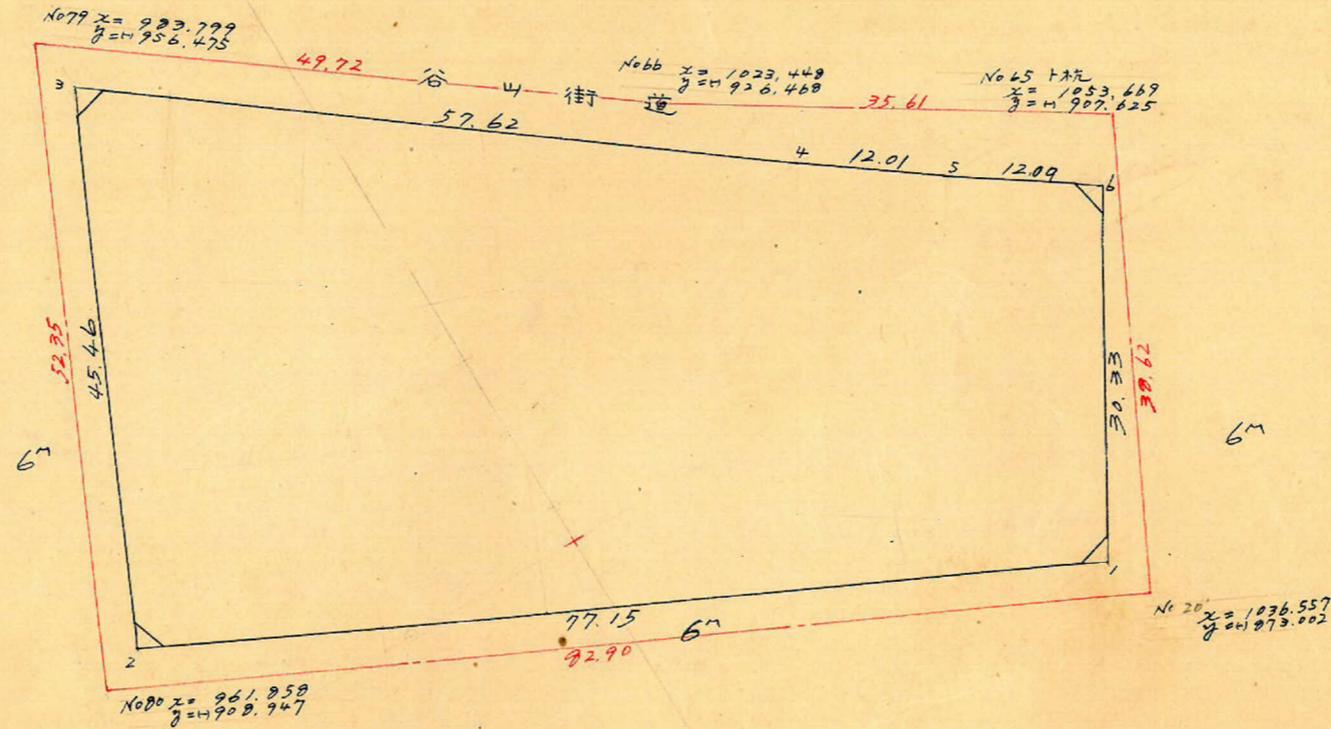

測点	1	2	3	4	5	6	1x6	3x4
	x	ax		y	ay			
1	1035.318			876.900				
2	965.804	-69.514		910.372	-33.472	74.798	-72,240.208	+46,040.243
3	984.745	+18.941	-50.573	951.698	-41.326	6.591	-6,490.454	-61,780.427
4	1030.720	+45.975	+64.916	916.963	+34.735	41.768	+43,051.113	-51,086.760
5	1040.458	+9.738	+53.713	909.930	+7.033	13.797	+14,355.199	-17,982.037
6	1050.482	+10.024	+19.762	903.166	+6.764	33.030	+34,697.420	+4,642.273
1	1035.318	-15.164	-5.140	876.900	+26.266			
		-69.514	-84.678		-33.472	7.206	-7,460.502	+74,254.138
							5,912.570	1/2 = 2,956.285 m <sup>2</sup>

合計面積  $2,956.285 \text{ m}^2 (\times 0.3025 = 894.27 \text{ 坪}) = 894.23 \text{ 坪}$   
 剪除 "  $2.09 + 2.60 + 2.54 + 1.97 = 9.20 \text{ 坪} (\times 0.3025 = 2.78 \text{ 坪}) = 2.76 \text{ 坪}$   
 割込 "  $= 891.47 \text{ 坪}$

この図面等は、土地区画整理事業に関する参考資料として提供しています。  
 ○図面等は換地処分時のものであり、現在の状況とは異なる場合があります。  
 ○図面等によって、境界等が確定されるものではありません。