


課長	係長	測量士	係



(分筆前)
確定面積平面圖 $S = \frac{1}{600}$

ブロック番号 **荒田** 312号





新地名 町丁目
年 月 日

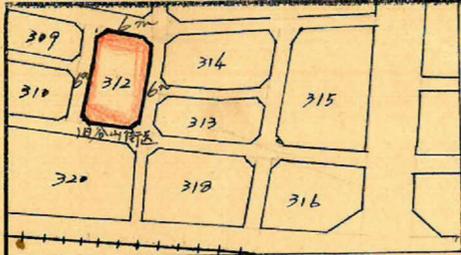


この図面等は、土地区画整理事業に関する参考資料として提供しています。
 ○図面等は換地処分時のものであり、現在の状況とは異なる場合があります。
 ○図面等によって、境界等が確定されるものではありません。

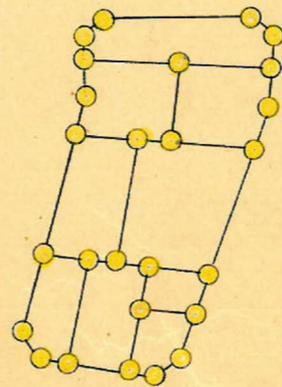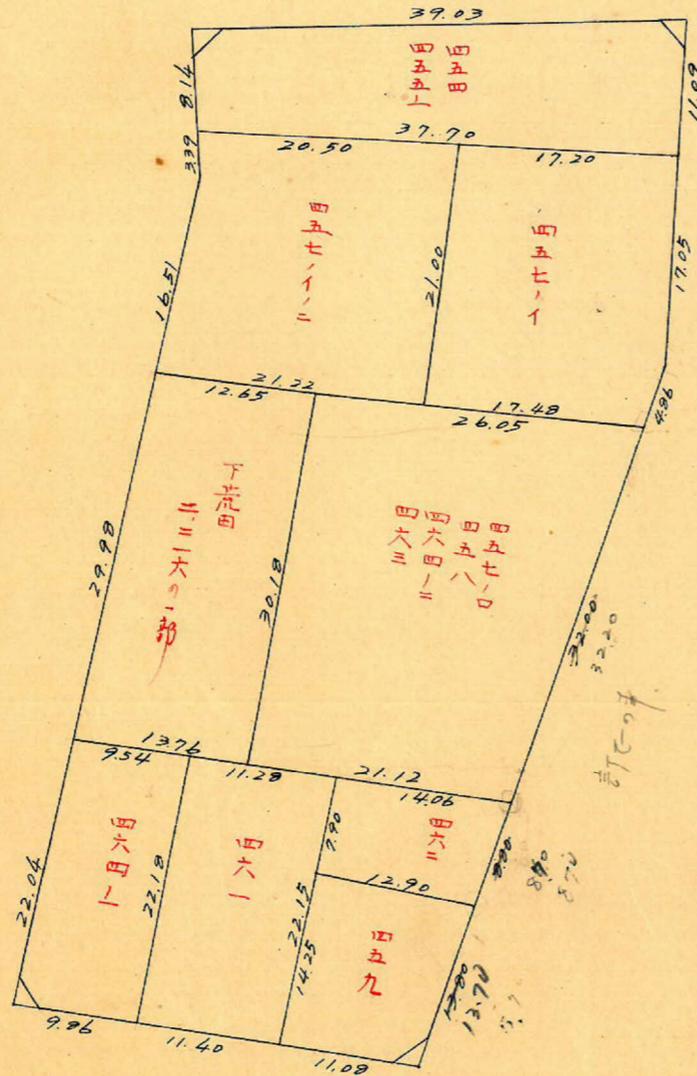


口11 9 杭 26

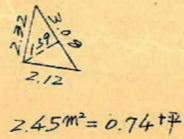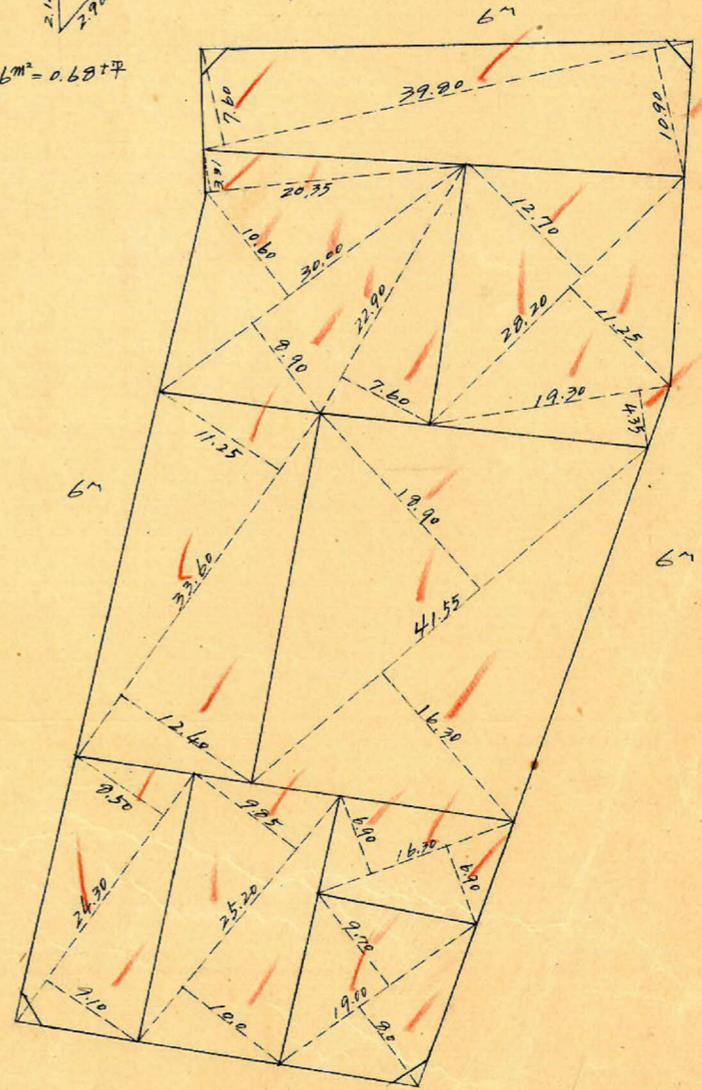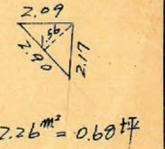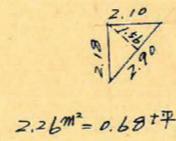

谷山街道

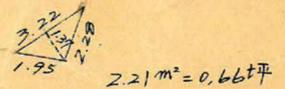

荒田工区 312-7077 縮尺 1/600 トラバ-精度 1/2500

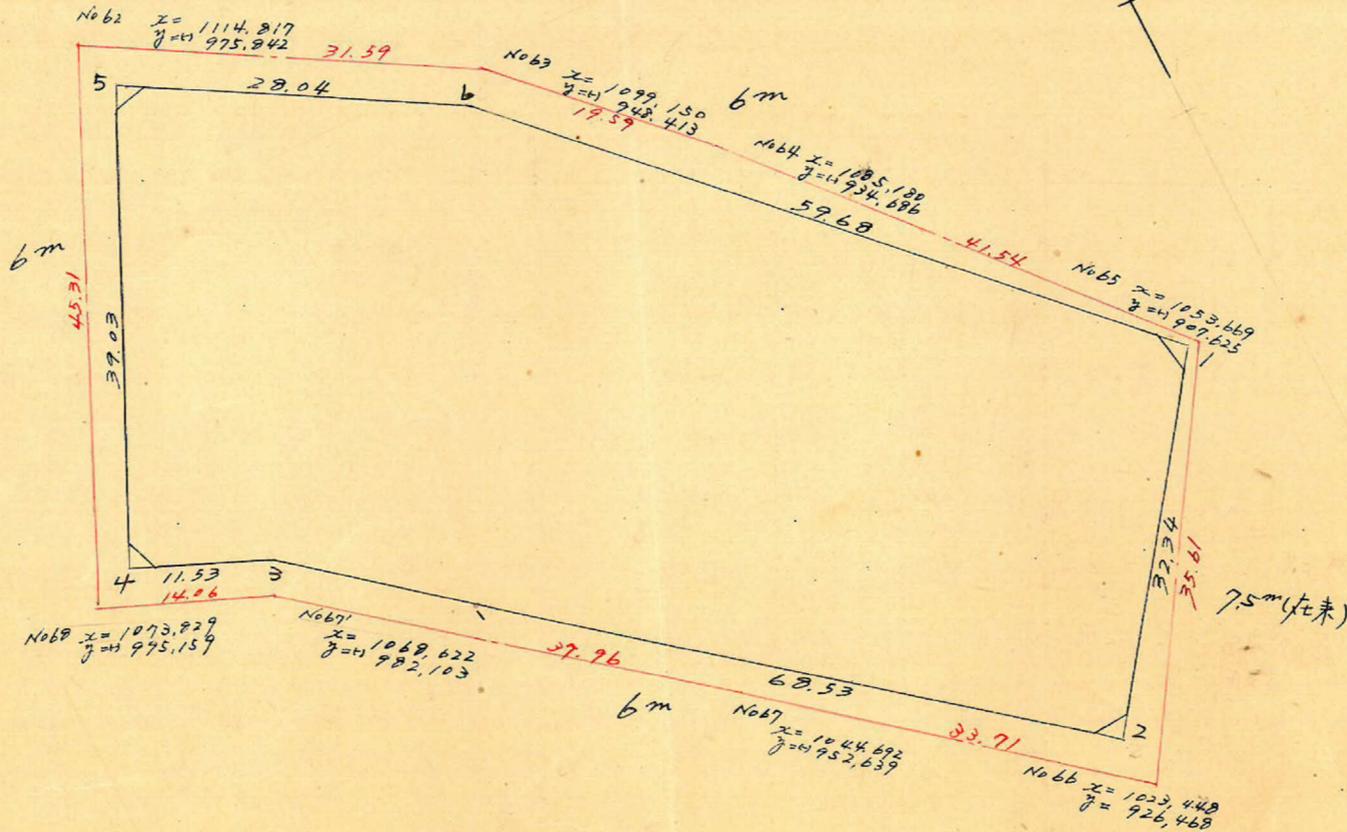

測点	1	2	3	4	5	6		
	X			Y				
1	1054.146			908.306				
2	1027.911	- 26.235	+ 16.916	927.221	- 18.915	- 72.156	- 74.169.946	15.684.870
3	1071.062	+ 43.151	+ 47.427	980.462	- 53.241	- 63.954	- 68.498.699	46.500.371
4	1075.338	+ 4.276	+ 39.561	991.175	- 10.713	+ 5.967	+ 6.416.542	39.211.874
5	1110.623	+ 35.285	+ 21.338	974.495	+ 16.680	+ 41.005	+ 45.541.096	20.793.774
6	1096.676	- 13.947	- 56.477	950.170	+ 24.325	+ 66.189	+ 72.527.889	53.662.751
1	1054.146	- 42.530	- 68.765	908.306	+ 41.864	+ 22.949	+ 24.191.597	62.459.662
		- 26.235			- 18.915			

$6.068.479 \text{ m}^2 / 3 = 3.034.239 \text{ m}^2$

合計面積 $3.034.24 \text{ m}^2$ ($\times 0.3025 = 917.85 \text{ 坪}$) = 917.81 坪
 剪除 " $2.21 + 2.45 + 2.26 + 2.26 = 9.18$ ($\times 0.3025 = 2.77$) = 2.76 坪
 割込 " = 915.05 坪

この図面等は、土地区画整理事業に関する参考資料として提供しています。
 ○図面等は換地処分時のものであり、現在の状況とは異なる場合があります。
 ○図面等によって、境界等が確定されるものではありません。