






課長	係長	測量士	係

(分筆前)  
確定面積平面圖  $S = \frac{1}{600}$



ブロック番号 荒田

299号

新地名 町 丁目  
年 月 日

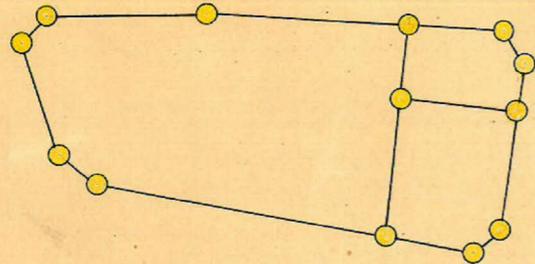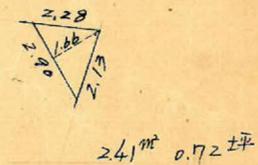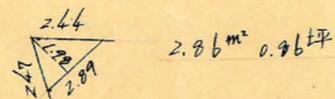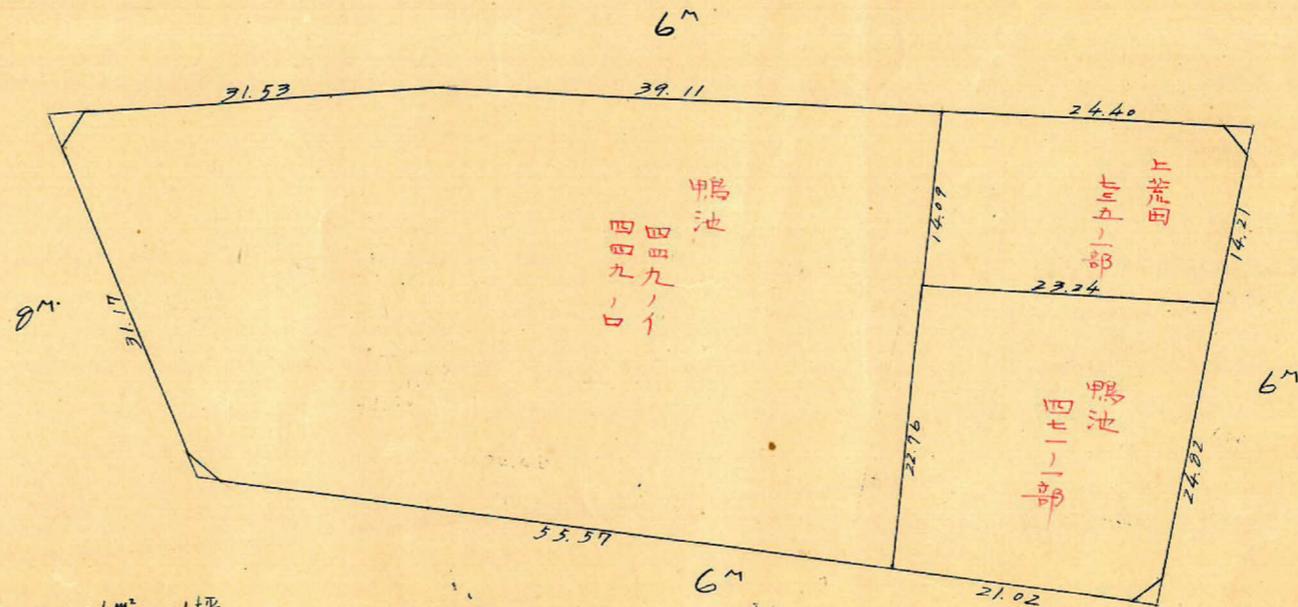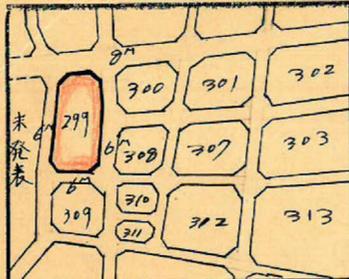

ロット 3 杭 13

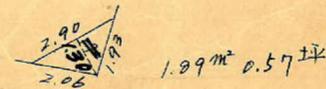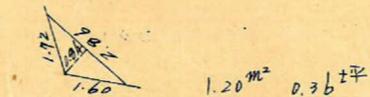

この図面等は、土地区画整理事業に関する参考資料として提供しています。  
 ○図面等は換地処分時のものであり、現在の状況とは異なる場合があります。  
 ○図面等によって、境界等が確定されるものではありません。

