

課長	係長	測量士	係




(分 筆 前)

確定面積平面図  $S = \frac{1}{600}$


ブロック番号 **中郡**

28号

新地名 町 丁目  
年 月 日

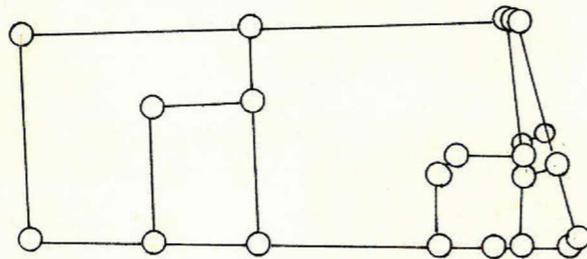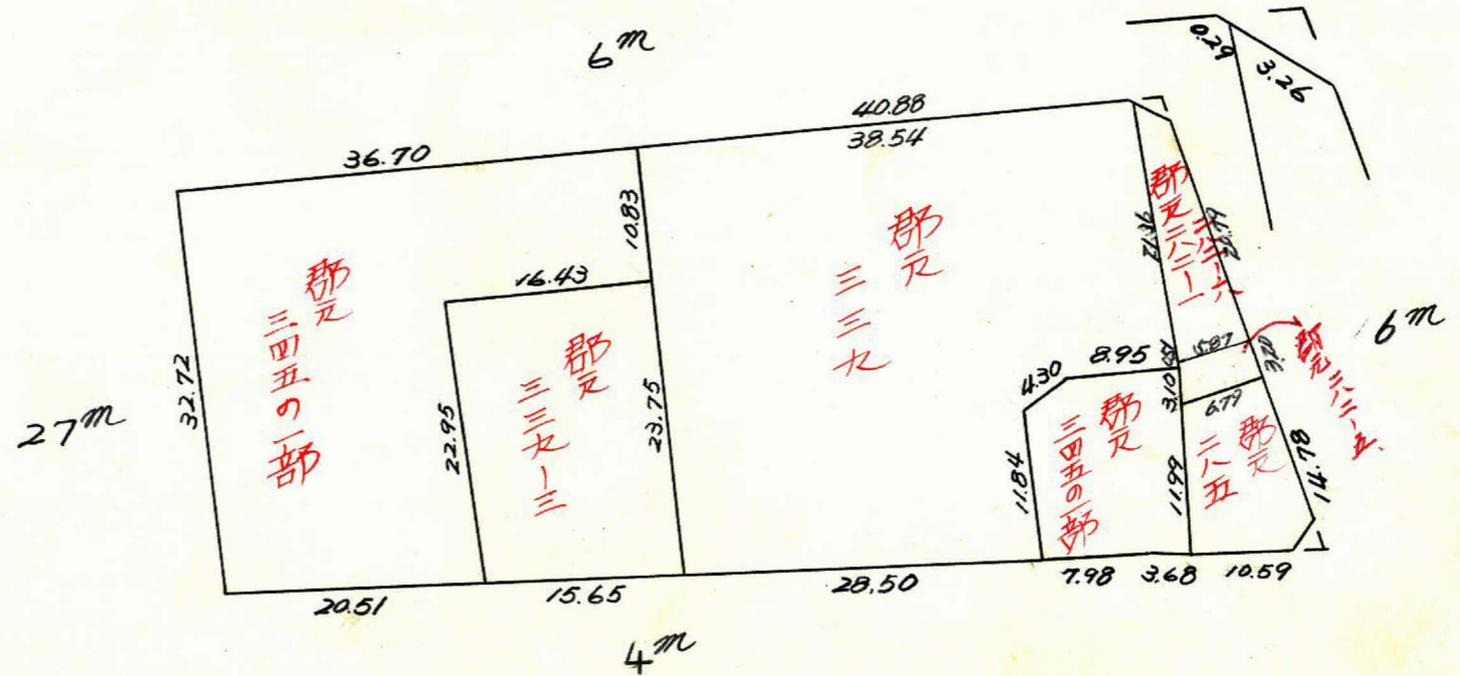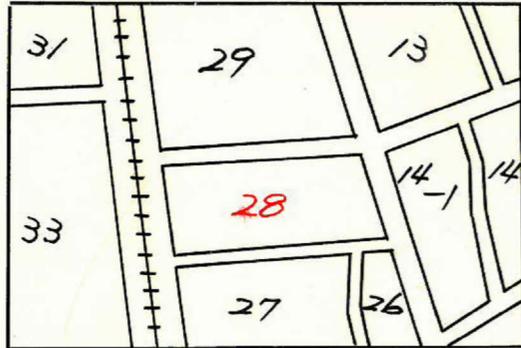

ロット 6  
杭 20

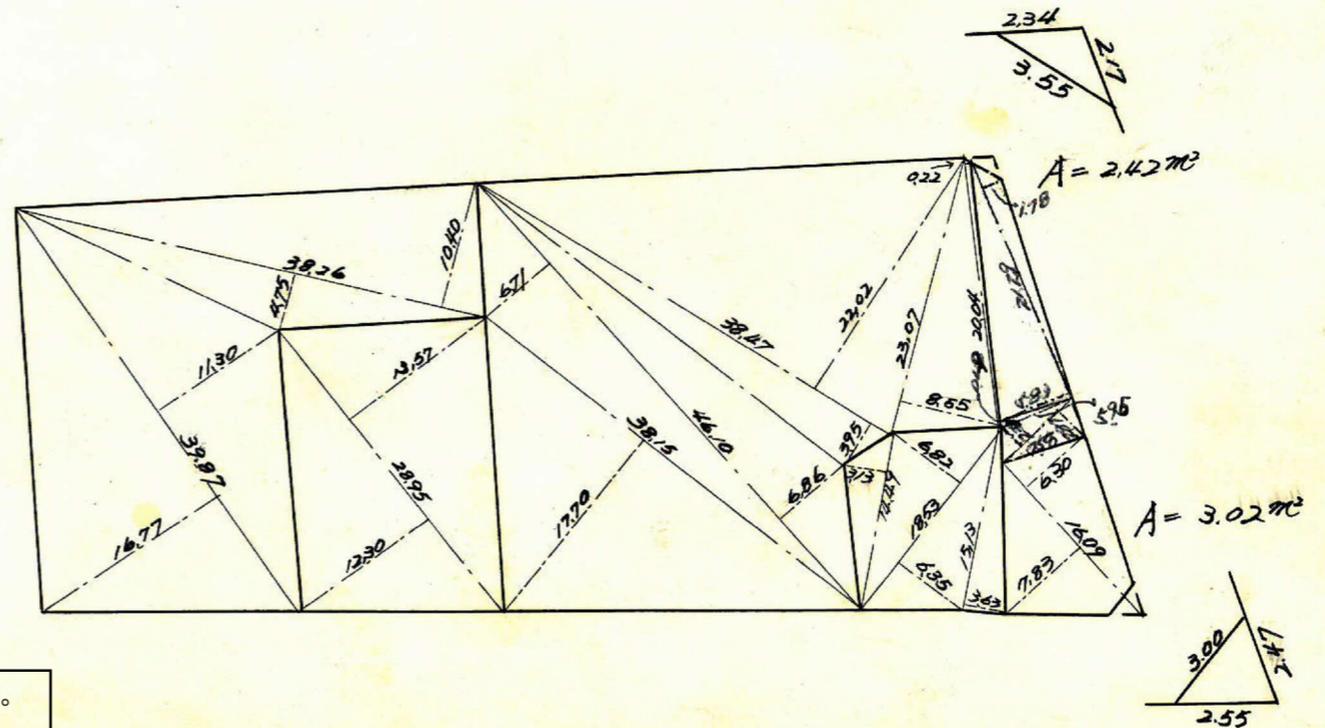

この図面等は、土地区画整理事業に関する参考資料として提供しています。  
○図面等は換地処分時のものであり、現在の状況とは異なる場合があります。  
○図面等によって、境界等が確定されるものではありません。






課長	係長	測量士	係


# 確定面積平面図 $S = \frac{1}{600}$

ブロック番号 **中郡** **28** 号

新地名 町 丁目  
年 月 日

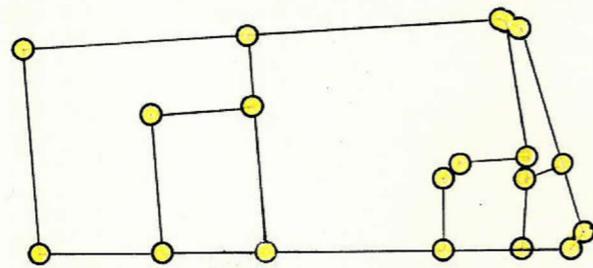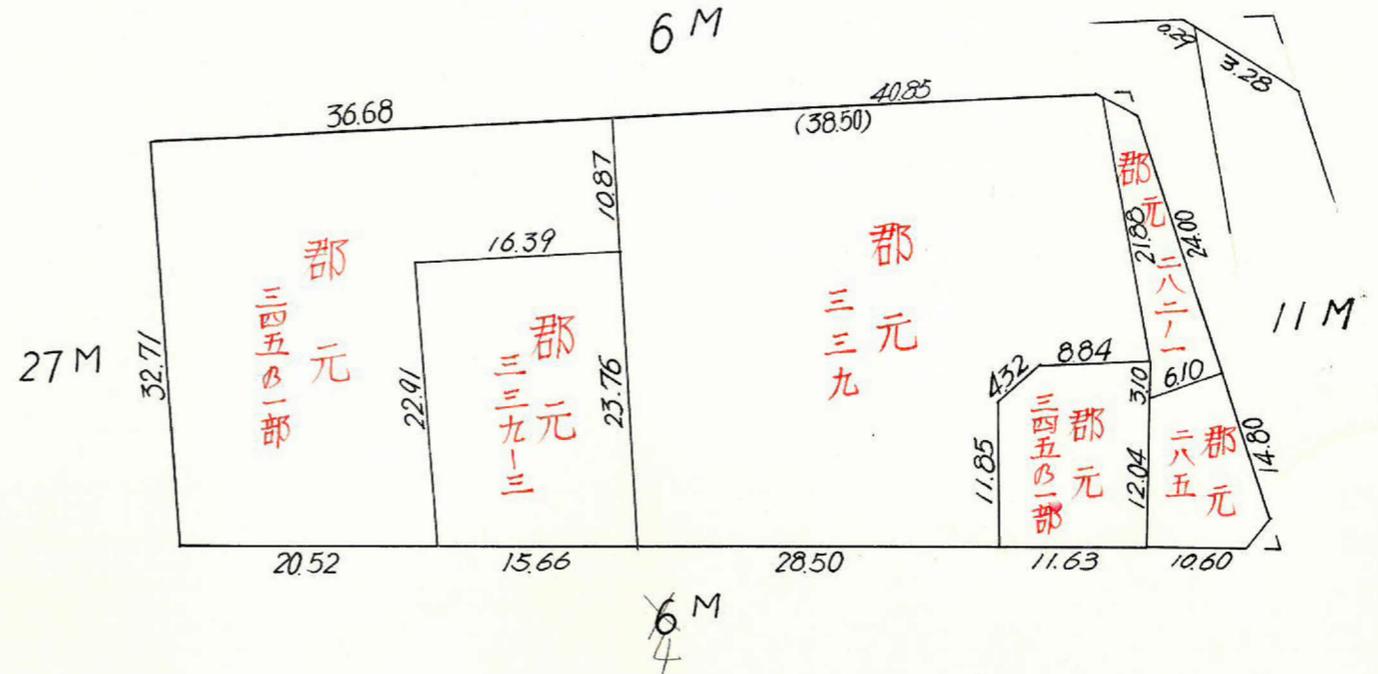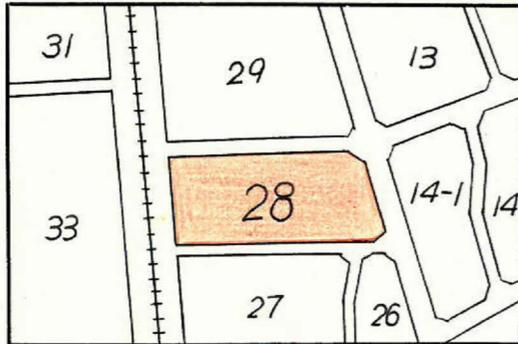

ロット 6筆  
杭 19本

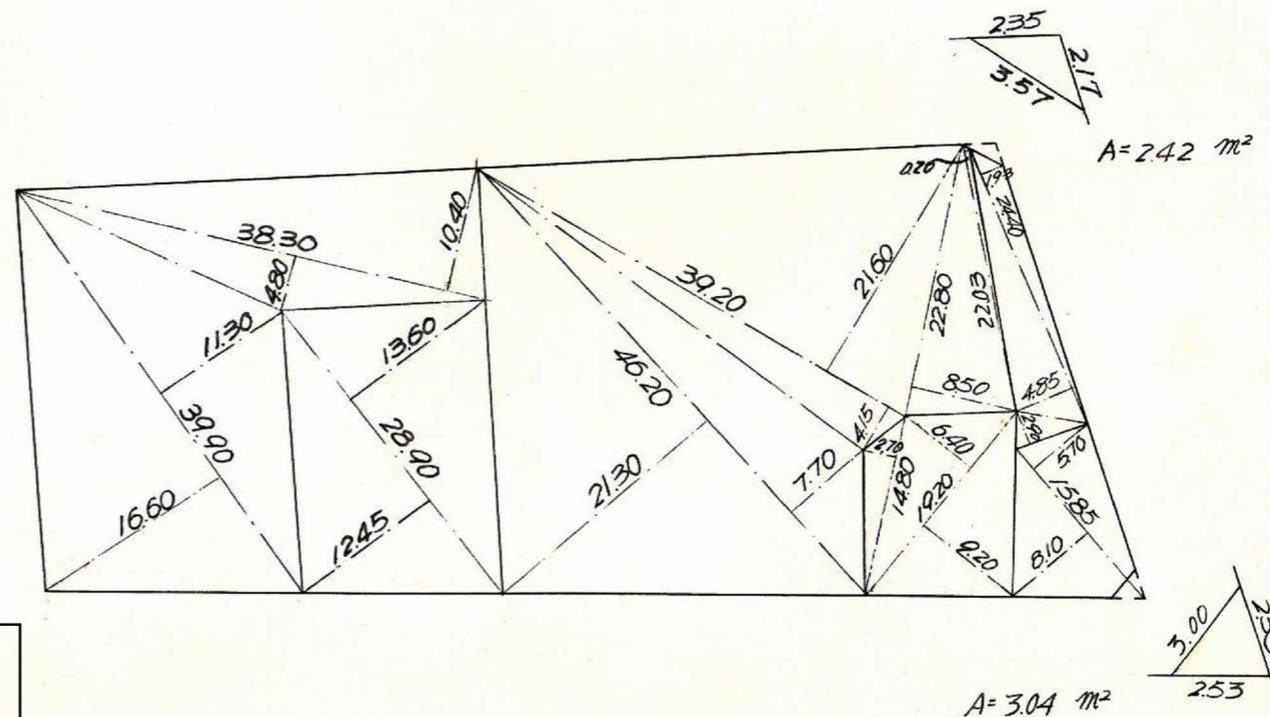



この図面等は、土地区画整理事業に関する参考資料として提供しています。  
○図面等は換地処分時のものであり、現在の状況とは異なる場合があります。  
○図面等によって、境界等が確定されるものではありません。

課長	係長	測量士	係

# 確定面積平面図 $S = \frac{1}{600}$

ブロック番号 中 郡 28 号

新地名 町 丁目  
年 月 日

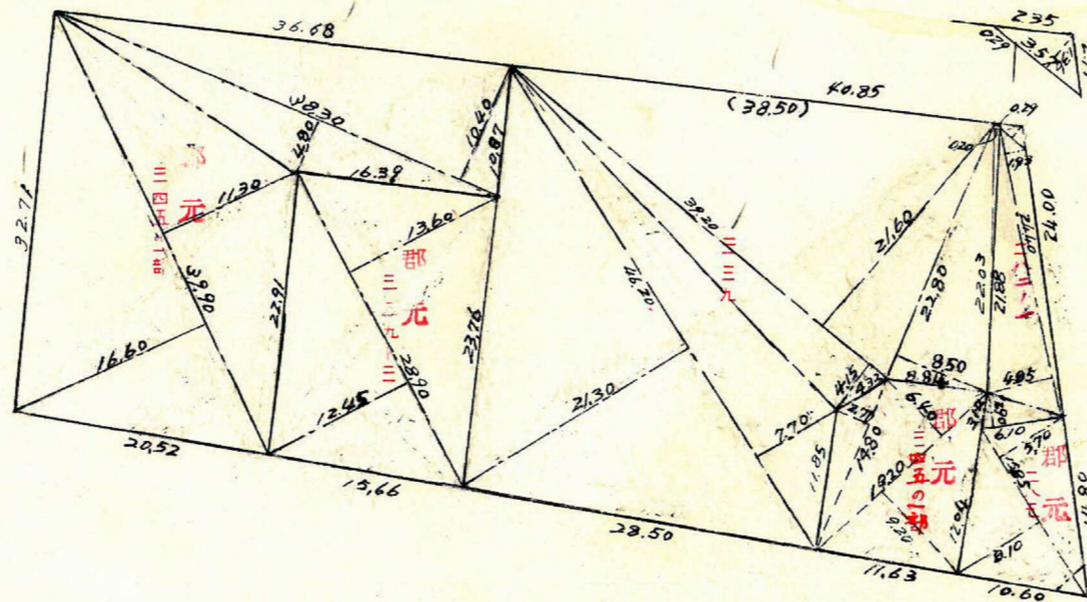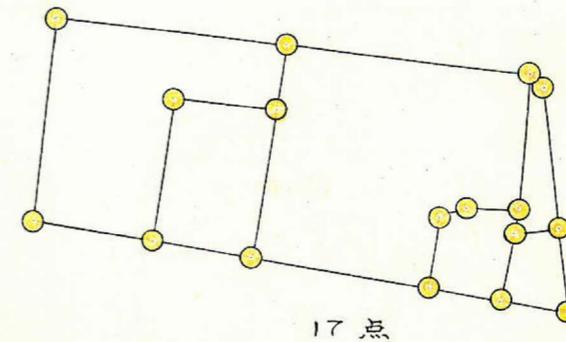

$$S = 4.14$$


$$A = \frac{\sqrt{4.14 \times 0.44 \times 1.91 \times 1.79}}{2}$$

$$= \frac{\sqrt{6.2278}}{2}$$

$$= 2.42 \text{ m}^2$$

$$A = 3.045 \text{ m}^2$$

この図面等は、土地区画整理事業に関する参考資料として提供しています。  
 ○図面等は換地処分時のものであり、現在の状況とは異なる場合があります。  
 ○図面等によって、境界等が確定されるものではありません。

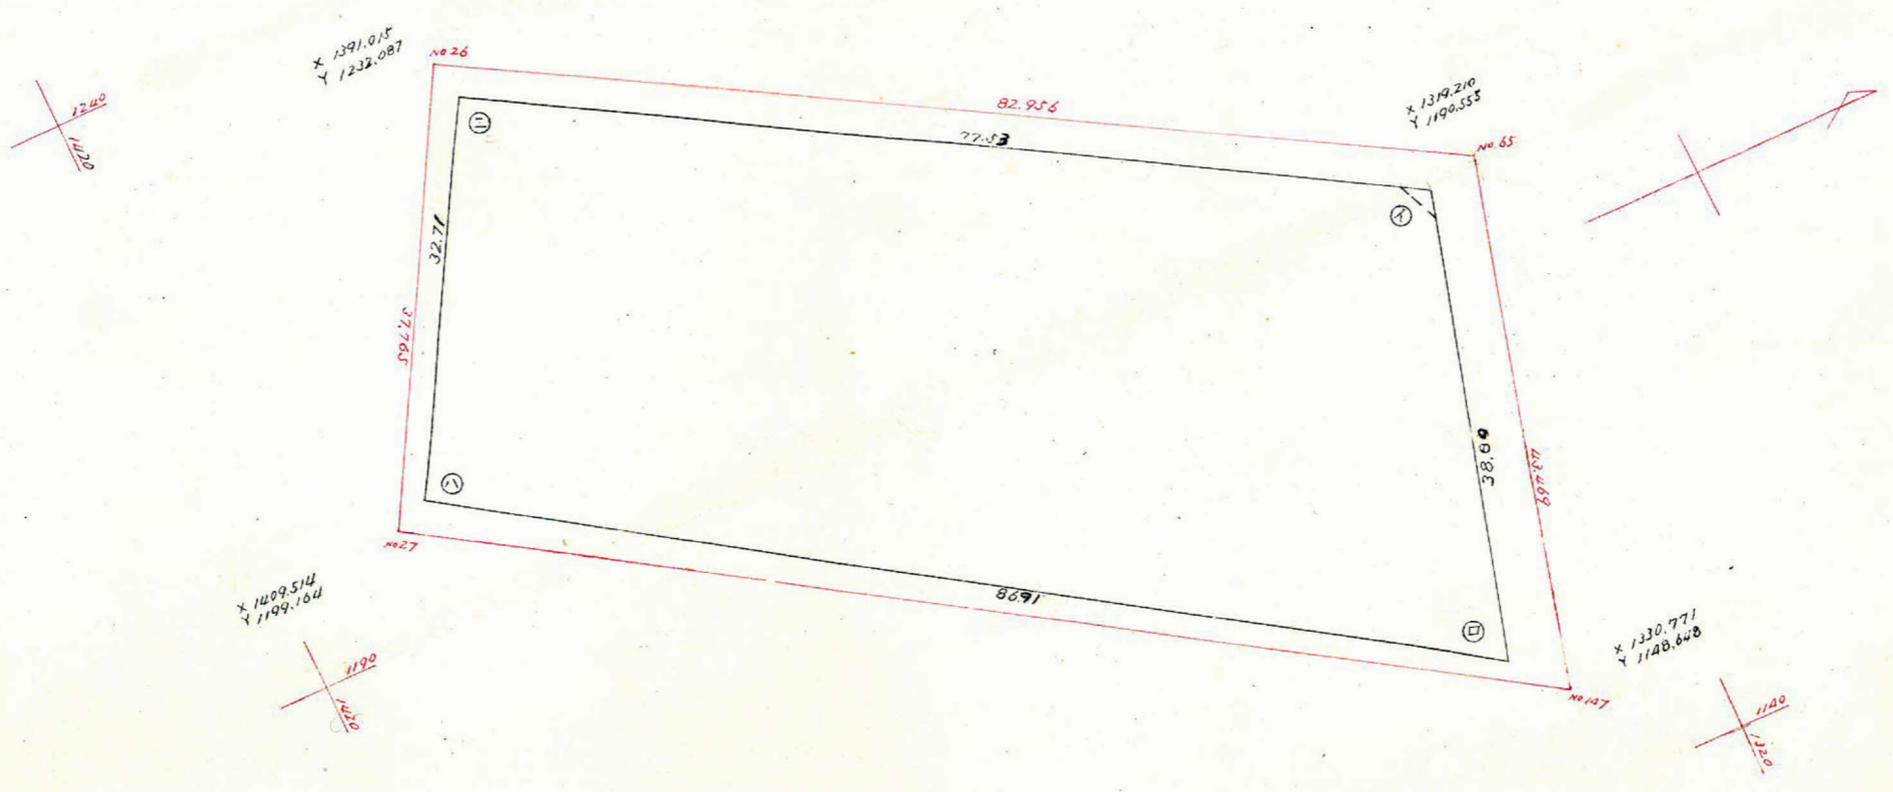

測点	1	2	3	4	5	6	1 x 6	3 x 4
1	- 1323.958			- 1189.426				
□	- 1334.313	- 10.355		- 1152.034	+ 37.392	- 10.548	+ 14074.334	+ 95439.105
△	- 1406.802	- 72.489	- 82.844	- 1199.974	- 47.940	- 76.515	+ 107641.455	+ 67889.729
○	- 1390.889	+ 15.913	+ 56.576	- 1228.549	- 28.575	+ 10.548	- 14671.097	- 101777.913
	- (1323.958)	+ 66.931	+ 82.844	- (1189.426)	+ 39.123	+ 76.515	- 101302.646	- 67292.965
		- (10.355)			+ (37.392)			
							5742.046	5742.046

$5742.046 \times \frac{1}{2} = 2871.022 \text{ m}^2$   
 合計面積  $2871.022 \text{ m}^2 \times 0.3025 = 868.418 \text{ 坪}$   
 扣除面積  $5.581 \text{ m}^2$   
 割込面積  $2865.481 \text{ m}^2$

この図面等は、土地区画整理事業に関する参考資料として提供しています。  
 ○図面等は換地処分時のものであり、現在の状況とは異なる場合があります。  
 ○図面等によって、境界等が確定されるものではありません。