
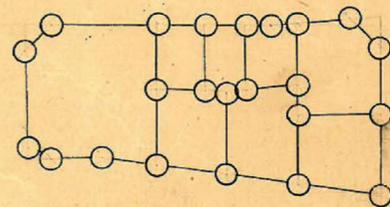
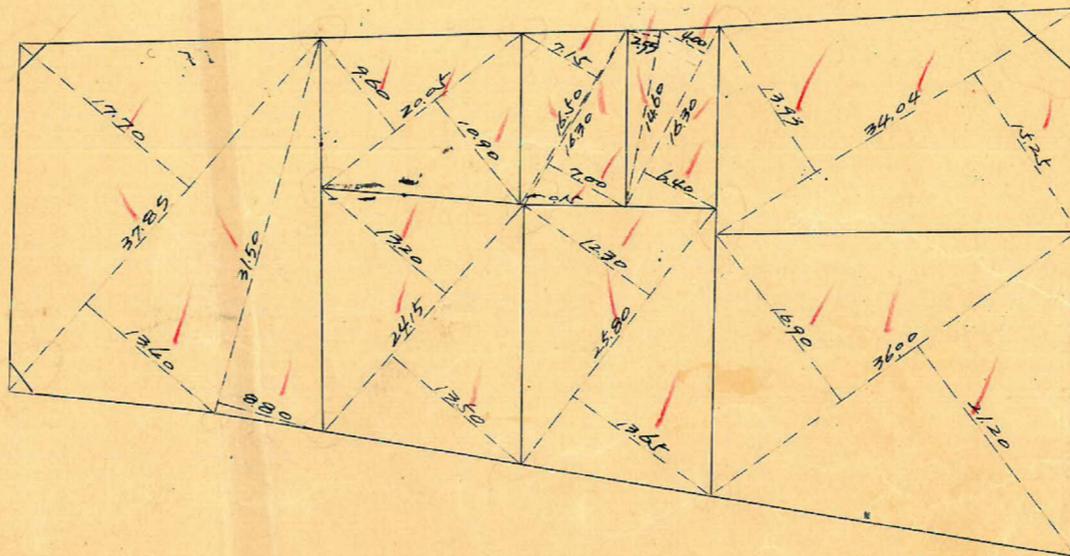
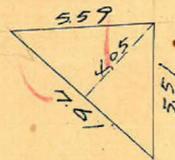
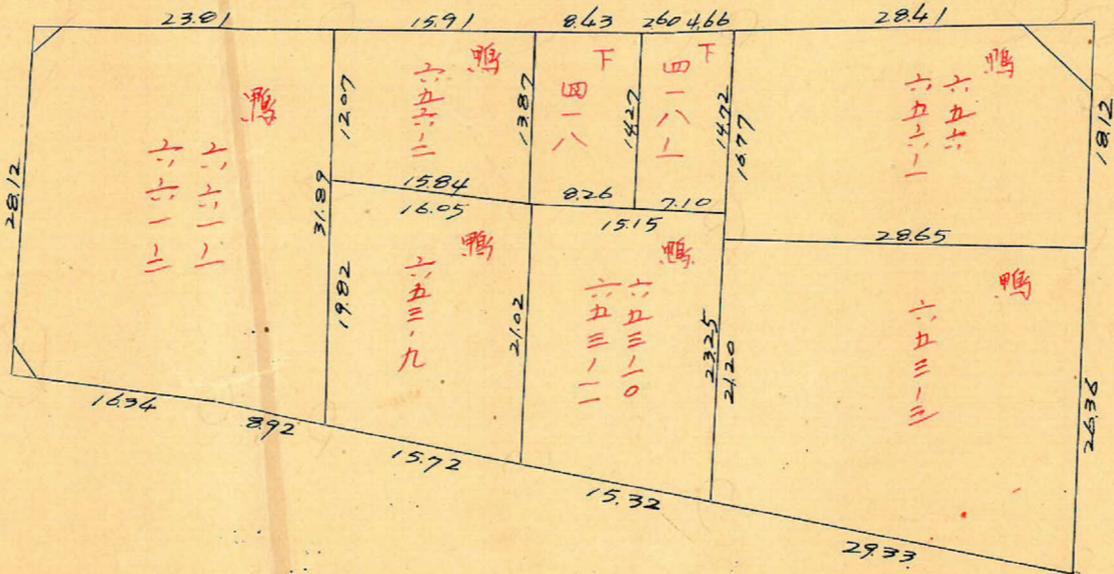


課長	係長	測量士	係

(分筆前)
確定面積平面圖 $S = \frac{1}{600}$

ブロック番号 隈田 218 号

新地名
 町 丁目
 年 月 日

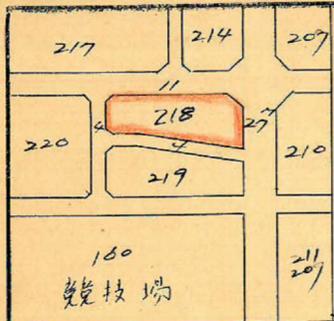


枕23本 ロツト8

この図面等は、土地区画整理事業に関する参考資料として提供しています。
 ○図面等は換地処分時のものであり、現在の状況とは異なる場合があります。
 ○図面等によって、境界等が確定されるものではありません。

下荒田 21870.17 縮尺 1/600

11M.

4M.

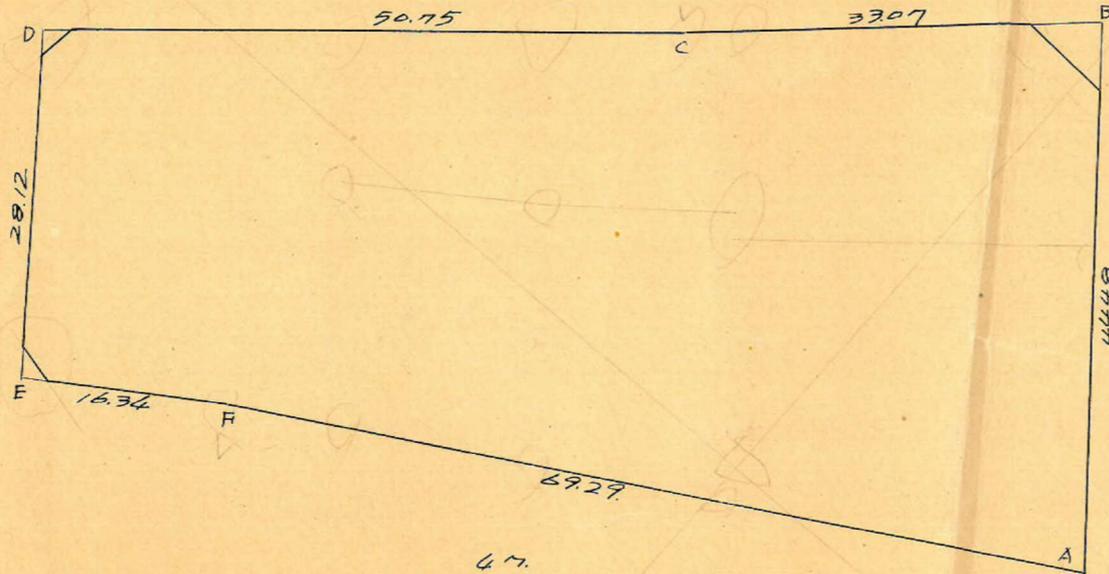

27M.

4M.

測点	Z	ΔX	ΔX ² +ΔX ² ²	Y	ΔY	ΔY ² +ΔY ² ²	倍田積	倍田積
A	1011.791			- 573.571				
B	1046.241	+ 34.450	+ 12133	- 601.704	- 28.133	- 52.535	- 7300.475	- 54964.271
C	1023.924	+ 22.317	- 55383	- 626.106	- 24.402	- 62895	+ 34675.629	- 64399.700
D	990.858	- 33.066	- 55359	- 664.599	- 38.493	- 21352	+ 36791.536	- 21156800
E	968.565	- 22.293	- 13297	- 647.458	+ 17.141	+ 30786	+ 8609.249	+ 298182.42
F	977.561	+ 8.996	+ 43226	- 633.813	+ 13645	+ 73887	- 27397.201	+ 72229.050
A	1011.791	+ 34.230	+ 68680	- 573.571	+ 60242	+ 32109	- 39392.056	+ 32487.597
		(+ 34.450)			(- 28.133)			
Σ							+ 5985882	- 5985882 ^{m²} = 299294 ^{m²}

合計面積 = 299294^{m²} (1.03025 = 90536坪) = 905.32坪
 切除面積 230+228+1541 = 1999^{m²} (0.63025 = 604坪) = 6.03坪
 割込面積 = 297295^{m²} = 899.29坪

この図面等は、土地区画整理事業に関する参考資料として提供しています。
 ○図面等は換地処分時のものであり、現在の状況とは異なる場合があります。
 ○図面等によって、境界等が確定されるものではありません。

1/600