

係	係	長	長	測量士	係

(分 筆 前)



確定面積平面図 $S = \frac{1}{600}$

ブロック番号

上町


103号

新地名 町 丁目
年 月 日

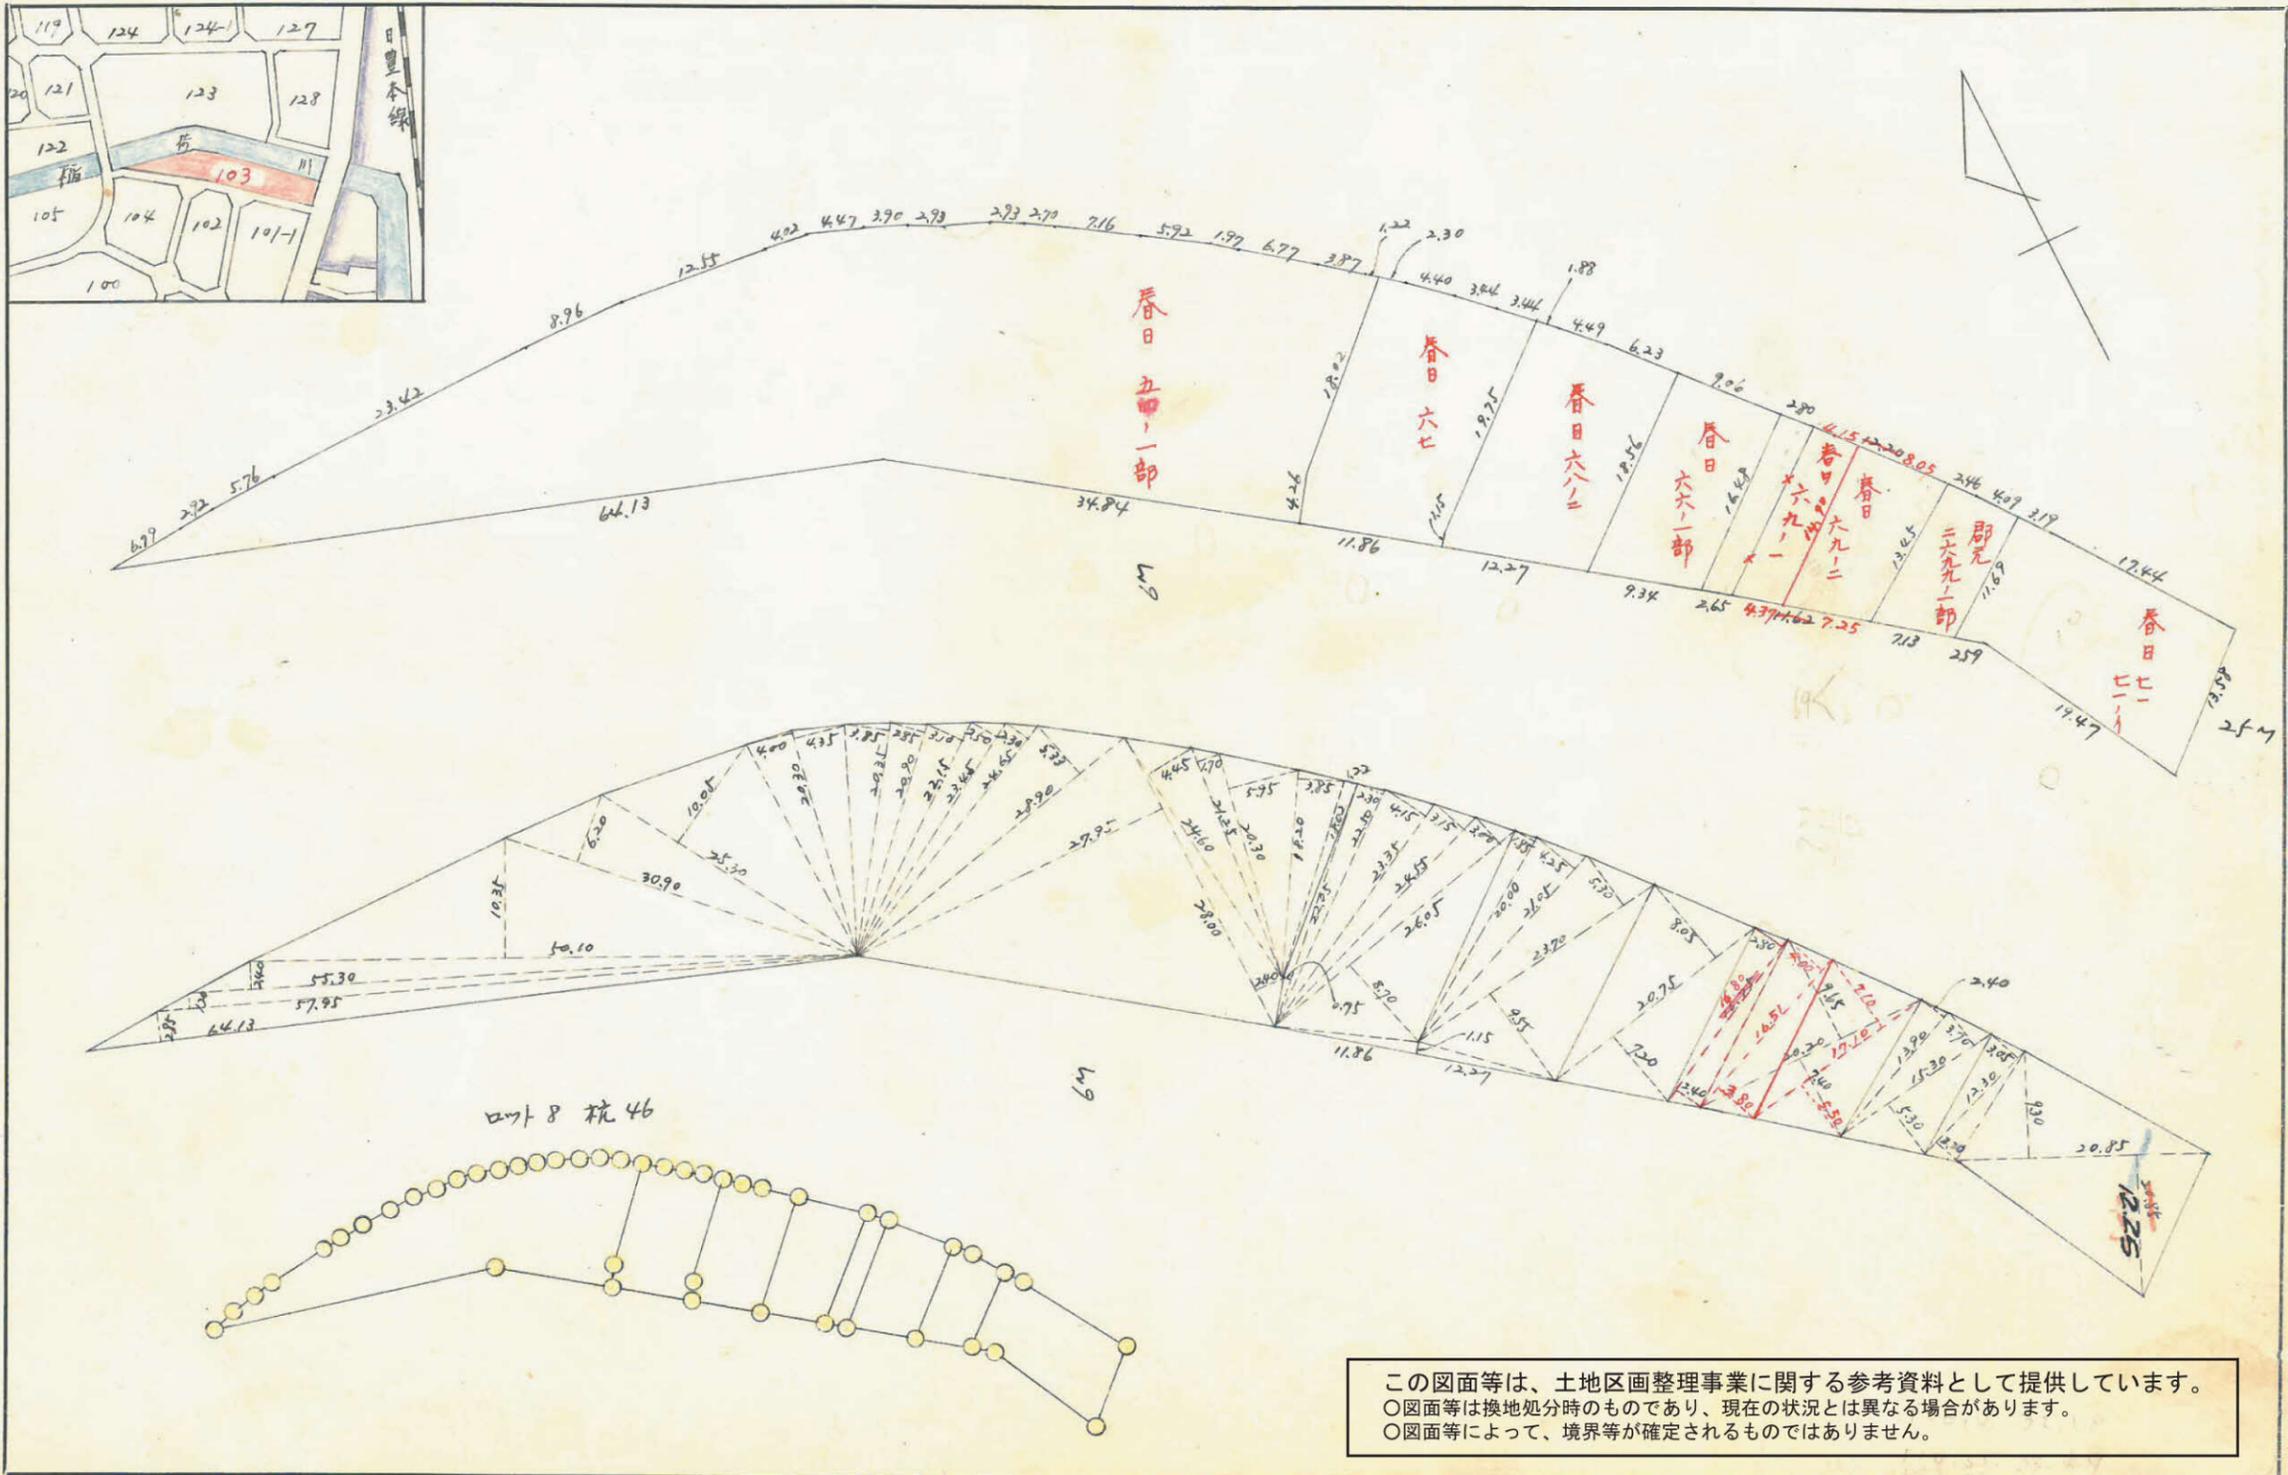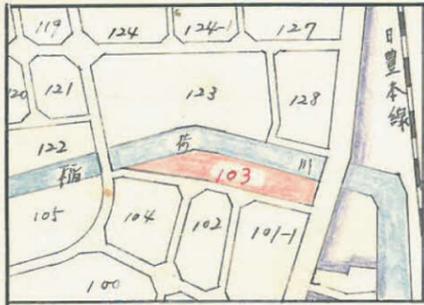

この図面等は、土地区画整理事業に関する参考資料として提供しています。
 ○図面等は換地処分時のものであり、現在の状況とは異なる場合があります。
 ○図面等によって、境界等が確定されるものではありません。


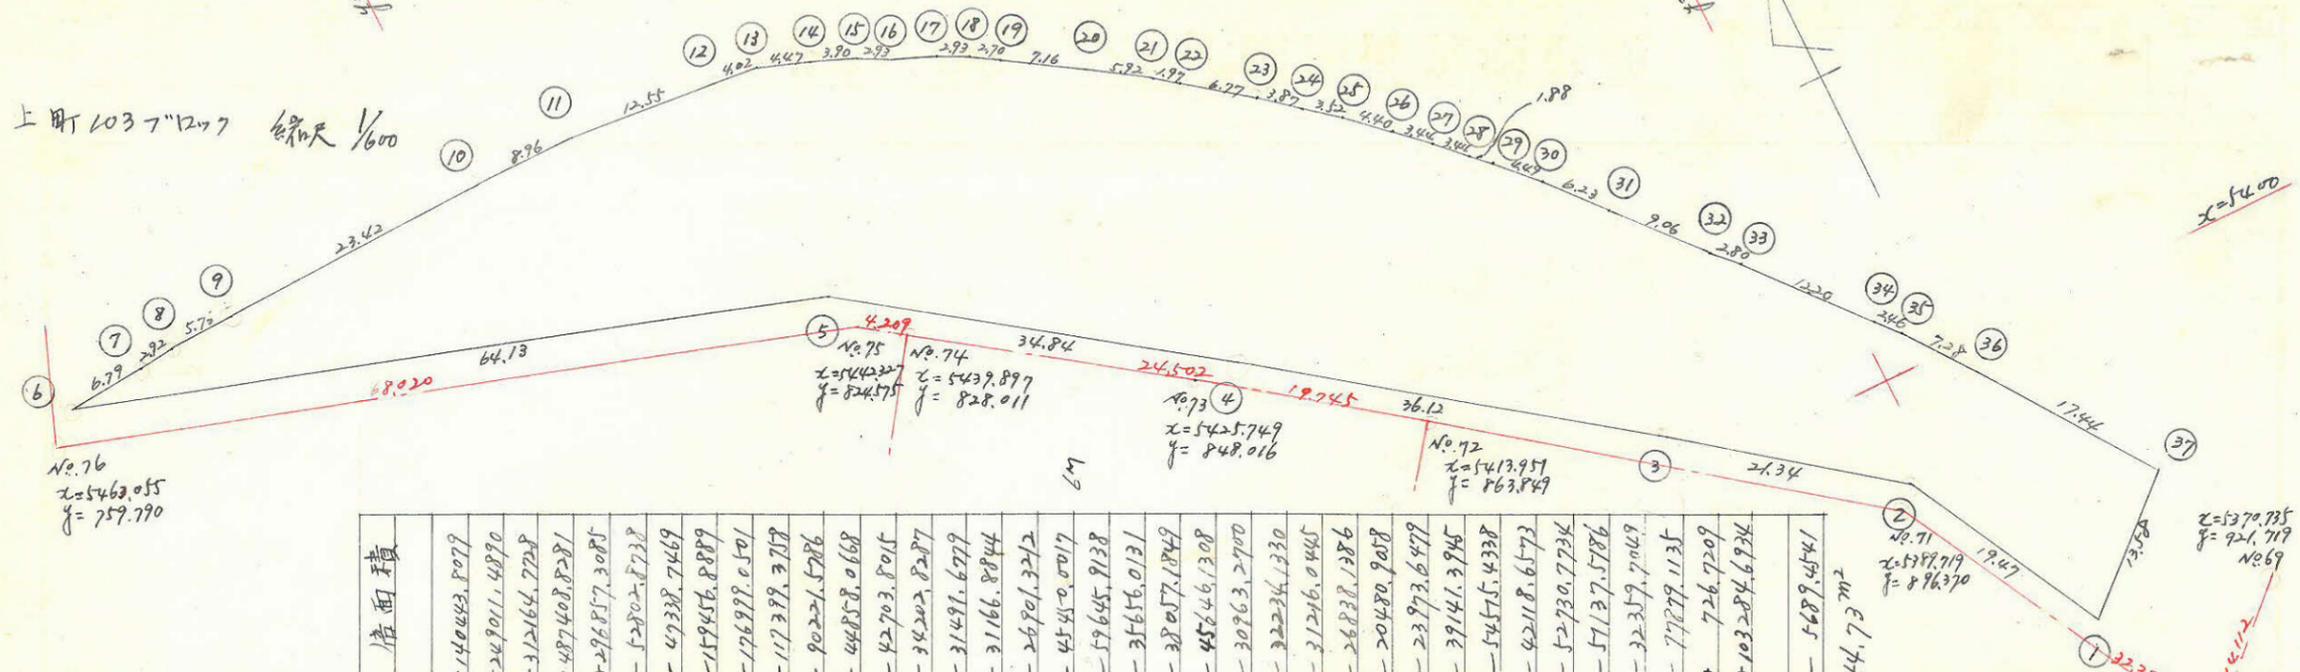

$x=5400$

測点	x	y	倍面積	倍面積	倍面積
1	5374.093	907.074	+ 9.074	+ 26.050	+ 140443.8079
2	5391.317	898.000	+ 16.976	- 29078.2920	+ 140443.8079
3	5404.247	881.024	+ 29.101	+ 46.077	+ 248011.4890
4	5425.650	851.923	+ 28.434	+ 57.535	+ 312164.7228
5	5445.787	823.489	+ 61.068	+ 89.502	+ 487408.8281
6	5465.375	762.421	- 6.752	+ 54.316	+ 29657.3085
7	5466.138	762.173	- 2.908	- 9.660	- 52802.8738
8	5466.368	772.081	- 5.752	- 8.660	- 47338.7469
9	5466.666	777.833	- 23.417	- 29.169	- 159456.8889
10	5467.321	801.250	- 8.877	- 32.374	- 176999.0501
11	5467.302	810.207	- 12.576	- 21.473	- 177399.3758
12	5466.318	822.723	- 3.889	- 16.805	- 90221.5786
13	5465.830	826.712	- 4.218	- 8.209	- 44858.0668
14	5464.338	830.930	- 3.577	- 7.715	- 42703.8015
15	5462.838	834.527	- 2.664	- 6.261	- 34202.8287
16	5461.616	837.191	- 3.102	- 5.766	- 31491.6779
17	5460.211	840.293	- 2.606	- 5.708	- 31166.8844
18	5458.872	842.899	- 2.322	- 4.928	- 2690.9995
19	5457.493	845.221	- 6.006	+ 4.928	- 4464.4576
20	5453.570	851.227	- 4.931	+ 10.937	- 59645.9138
21	5450.323	856.158	- 1.611	- 6.542	- 35656.0131
22	5449.176	857.769	- 5.273	- 6.984	- 38057.1849
23	5445.083	863.142	- 3.010	- 8.383	- 45046.1308
24	5442.656	866.152	- 2.679	- 5.689	- 30963.2700
25	5440.360	868.831	- 3.246	- 5.925	- 32234.1330
26	5437.388	872.077	- 2.495	- 5.741	- 31246.0445
27	5435.022	874.572	- 2.442	- 4.938	- 26838.1286
28	5432.601	877.015	- 1.327	- 3.790	- 20480.9058
29	5431.275	878.342	- 3.087	- 4.414	- 23973.6479
30	5428.012	881.429	- 4.124	- 7.211	- 39141.3945
31	5423.342	885.553	- 5.928	- 10.052	- 54515.4338
32	5416.494	891.481	- 1.848	- 7.276	- 42118.6573
33	5414.393	893.329	- 7.891	- 9.739	- 52730.7734
34	5405.086	901.220	- 1.570	- 9.461	- 51137.5786
35	5403.170	902.790	- 4.419	- 5.989	- 32359.7049
36	5397.402	907.209	- 10.010	- 14.429	- 7779.1135
37	5393.118	917.219	+ 10.165	+ 0.135	+ 726.7209
Σ			+ 9.074	+ 19.219	+ 103284.6934

合計面積 $2844.73^m \times (0.3025 = 860.53^m) = 860.50^m$

$\frac{1}{2} = 2844.73^m$

$y=900$

この図面等は、土地区画整理事業に関する参考資料として提供しています。
 ○図面等は換地処分時のものであり、現在の状況とは異なる場合があります。
 ○図面等によって、境界等が確定されるものではありません。