
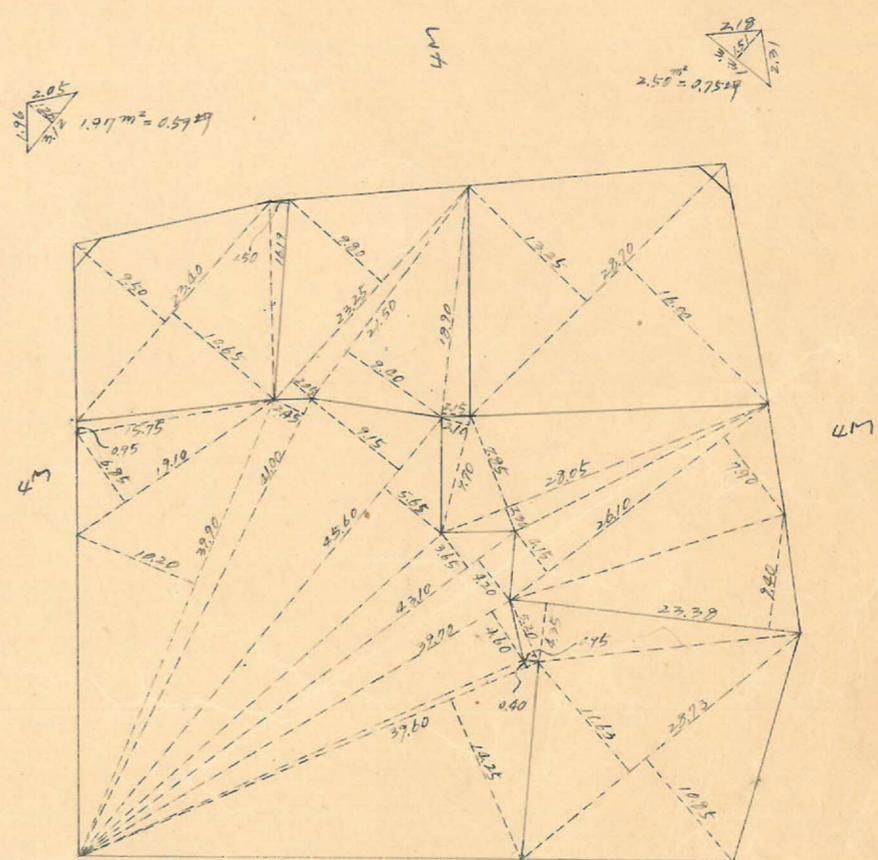
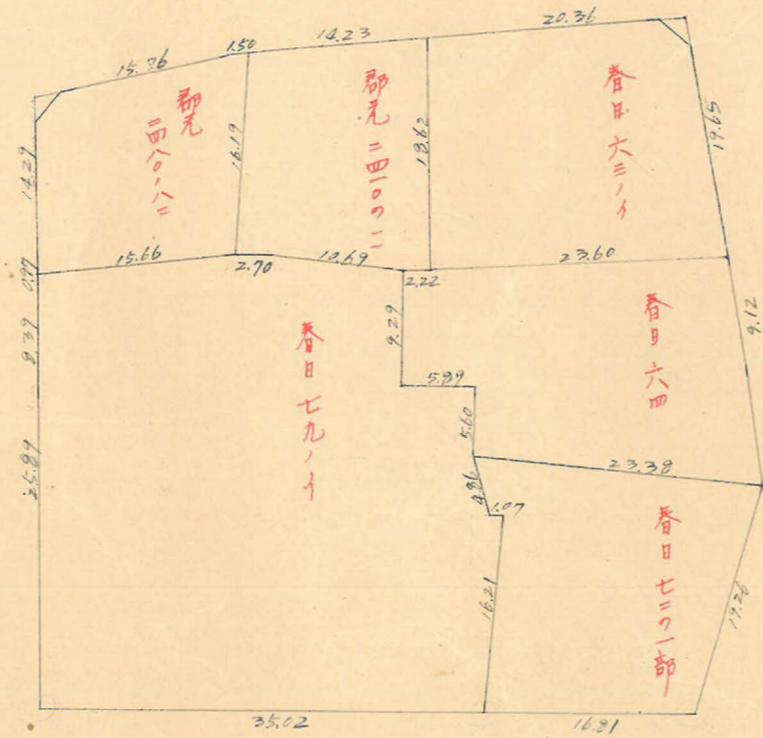


課長	係長	測量士	係


(分筆前)
 確定面積平面圖 $S = \frac{1}{600}$

ブロック番号 上町 101-1号

新地名 町 丁目
 年 月 日

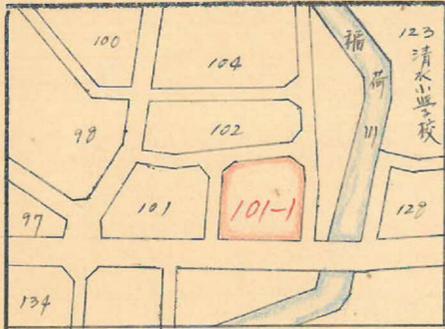


口ツト 6 杭 25

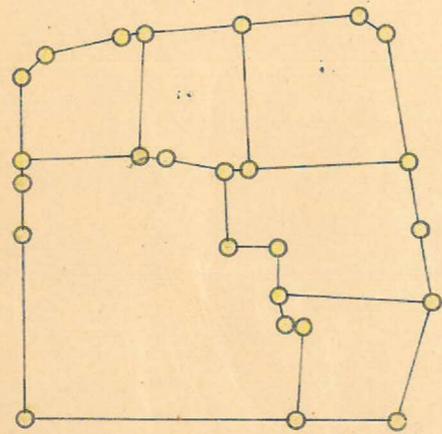

この図面等は、土地区画整理事業に関する参考資料として提供しています。
 ○図面等は換地処分時のものであり、現在の状況とは異なる場合があります。
 ○図面等によって、境界等が確定されるものではありません。

この図面等は、土地区画整理事業に関する参考資料として提供しています。
 ○図面等は換地処分時のものであり、現在の状況とは異なる場合があります。
 ○図面等によって、境界等が確定されるものではありません。

上野 101-1 ブロック 縮尺 1/600
 トラバ-精度

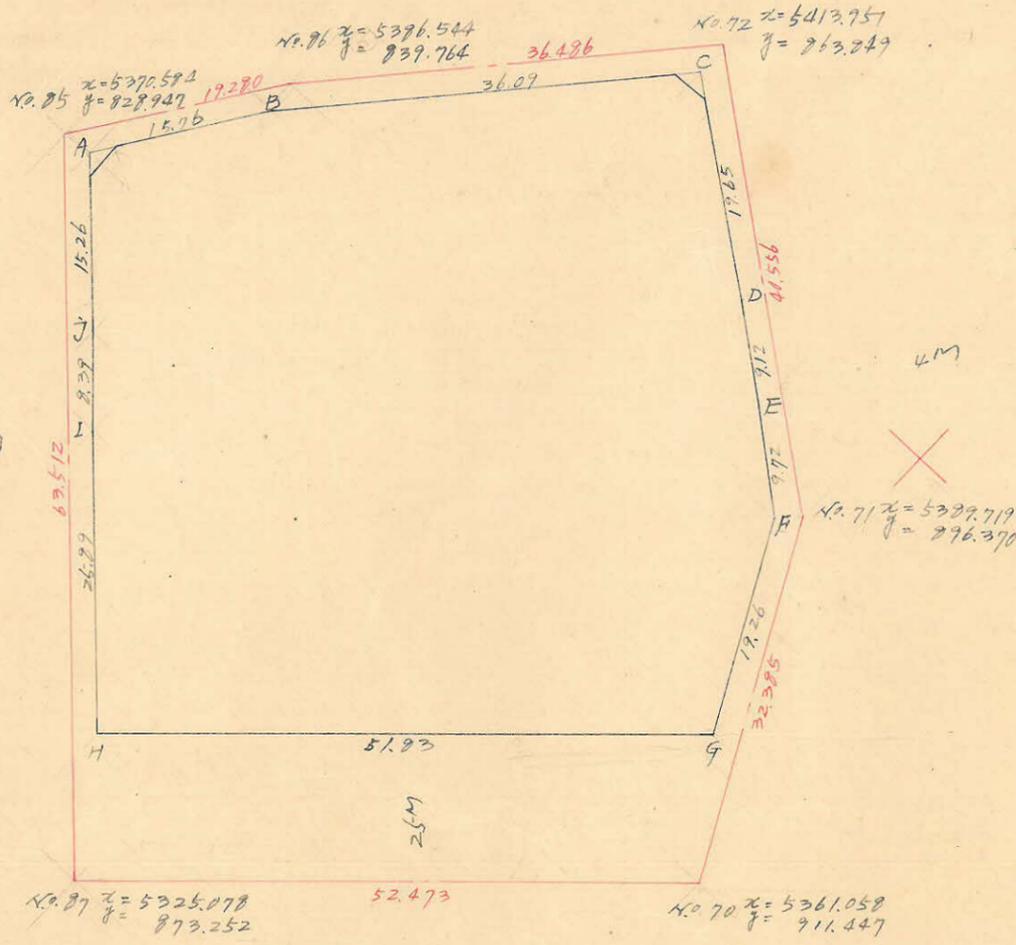

測点	X	ΔX	Δx + Δx ⁿ⁺¹	Y	ΔY	Δy + Δy ⁿ⁺¹	掃面積	掃面積
A	5370.951			831.459				
B	5399.022	- 12.071	- 0.262	840.263	- 8.804	- 32.541	- 33830.6689	- 17520.4599
C	5411.213	- 23.191	- 15.576	864.000	- 23.737	- 39.588	- 13457.6640	- 214219.1002
D	5399.598	+ 11.615	+ 17.131	879.851	- 15.851	- 23.113	+ 15072.7275	- 120800.9086
E	5394.082	+ 5.516	+ 11.517	887.113	- 7.262	- 12.902	+ 10218.6546	- 80382.6100
F	5388.079	+ 6.003	+ 23.251	894.753	- 7.640	- 16.592	+ 20624.9514	- 37399.0068
G	5371.031	+ 17.048	+ 52.620	903.705	- 8.952	+ 28.740	+ 47552.9571	+ 150363.0309
H	5335.459	+ 35.572	+ 17.081	866.013	+ 37.692	+ 55.809	+ 14792.3681	+ 297766.6313
I	5353.950	- 18.491	- 24.560	847.896	+ 18.117	+ 23.899	- 20831.1089	+ 127954.0511
J	5360.029	- 6.071	- 17.001	842.114	+ 5.782	+ 16.437	- 14316.7801	+ 88102.7638
A	5370.951	- 10.924	- 23.975	831.459	+ 10.655	+ 1.851	- 19950.8587	+ 99416.303
		- 13.071			- 8.804		+ 5879.5781	- 5879.5781

合計面積 2937.29^m × (0.3025 = 888.53坪) ÷ 1.34 = 387.50坪
 削除面積 4.47^m × (0.3025 = 1.35坪) ÷ 1.34 = 387.16坪
 削止面積

1/2 = 2937.29^m

1/900

1/500

1/500

1/900

1/500