






課	長	係	長	測量士	係

(分 筆 前)
確定面積平面圖 $S = \frac{1}{600}$




ブロック番号 上町

134号

新地名 町 丁目
年 月 日

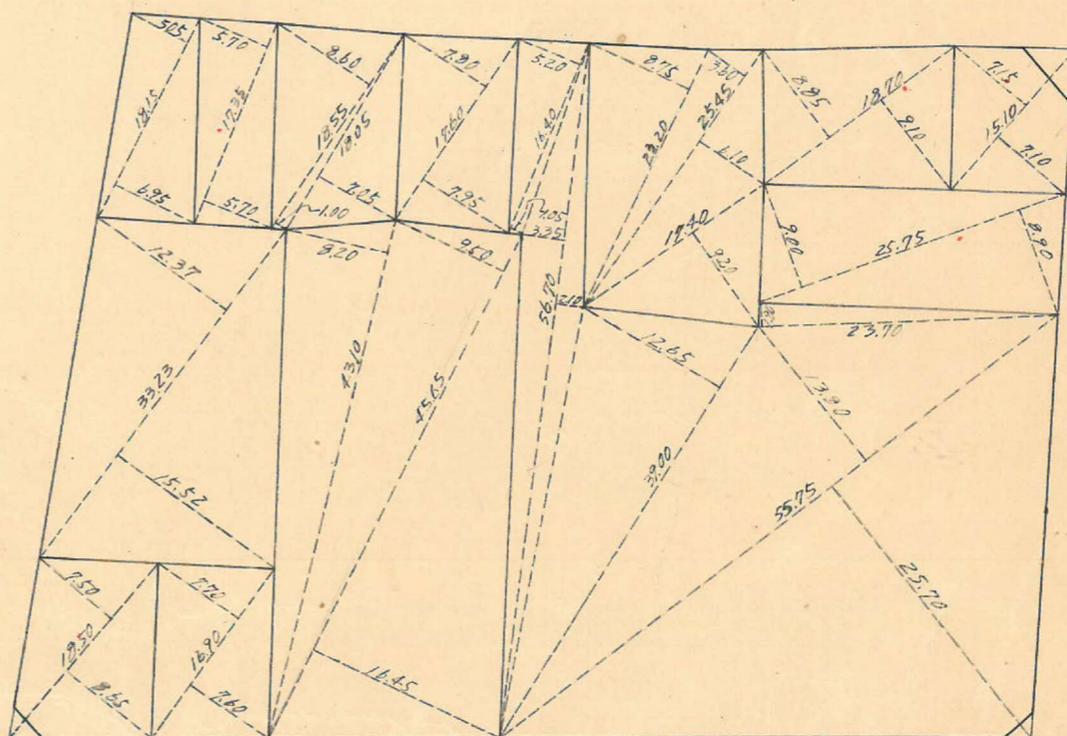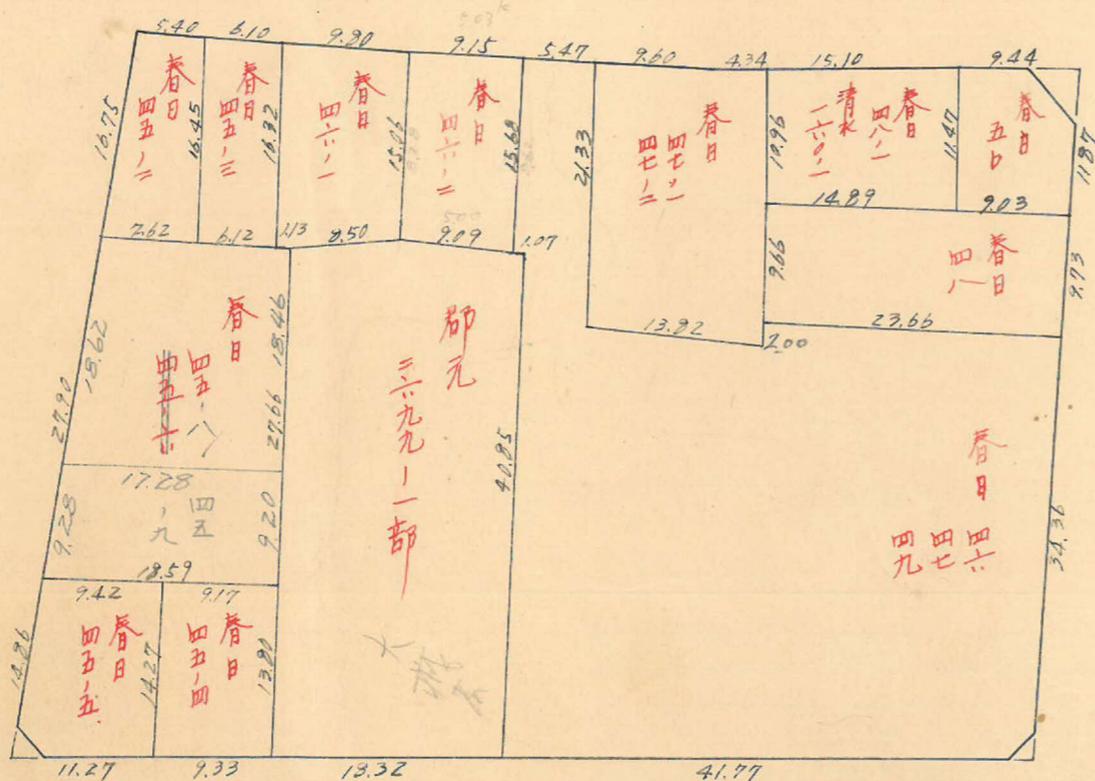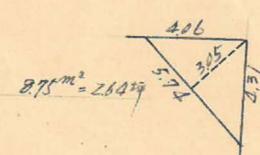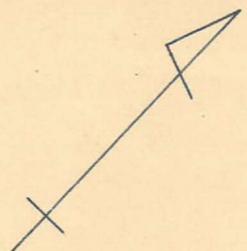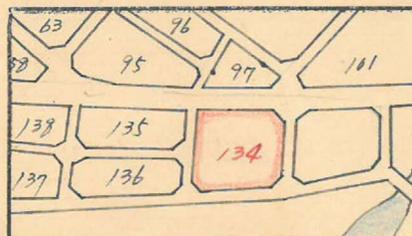



口ツト 13 杭 35

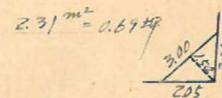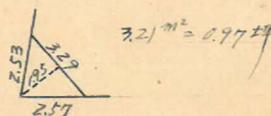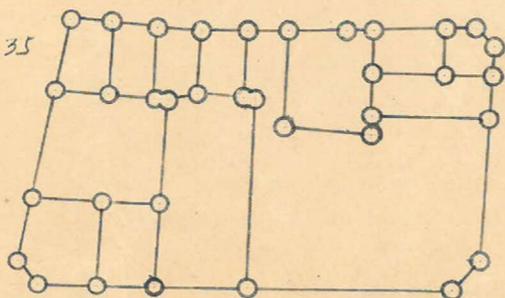

この図面等は、土地区画整理事業に関する参考資料として提供しています。
○図面等は換地処分時のものであり、現在の状況とは異なる場合があります。
○図面等によって、境界等が確定されるものではありません。

上町 134 フロップ

トラバナー精度
縮尺 1/600

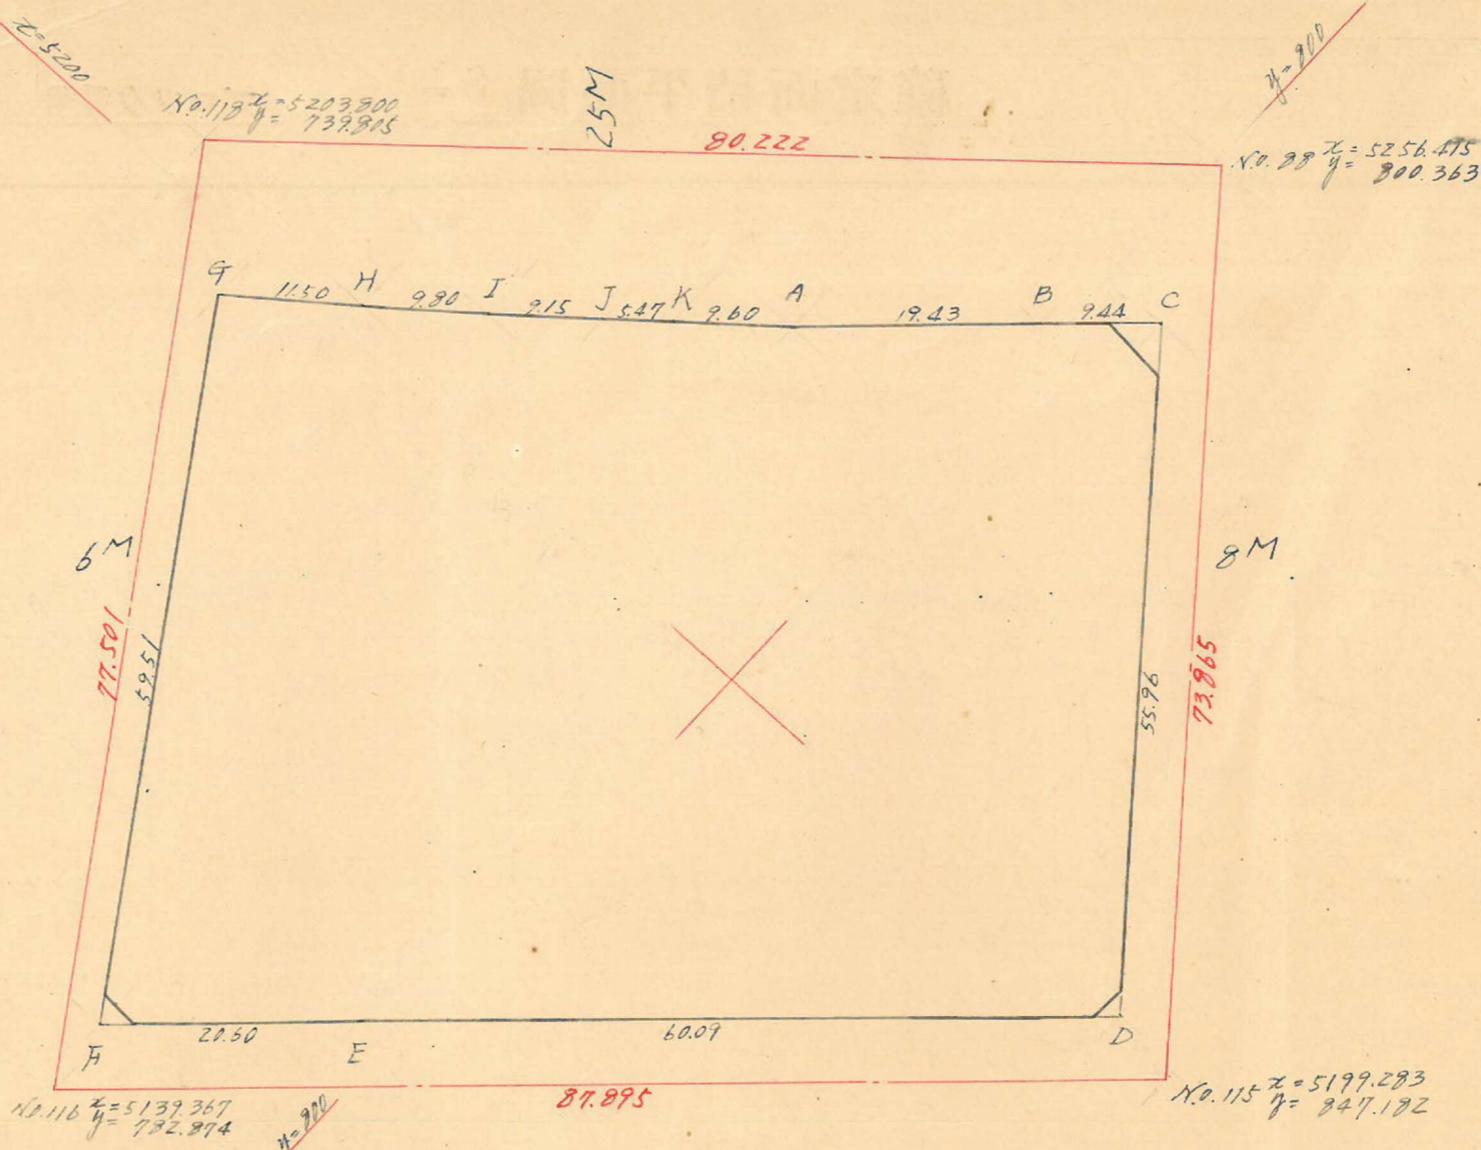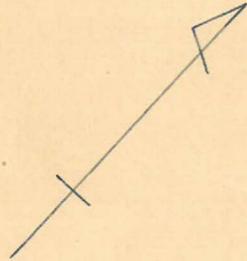

	X	ΔX	Y	ΔY			
A	5224.218		784.318				
B	5237.451	-13.263	798.523	-14.205	-21.072	-15746.8736	-110468.9493
C	5243.938	-6.457	805.410	-6.887	-22.390	+29643.1151	-222290.5312
D	5200.676	+43.262	840.913	-35.503	+2.451	+70839.3520	+43950.9129
E	5159.697	+40.979	796.759	+43.954	+52.969	+43903.6744	+304262.1724
F	5145.527	+14.110	781.944	+15.015	+47.765	-27823.9134	+245772.7631
G	5195.280	-19.693	749.194	+32.750	+23.774	-42623.3894	+123616.4923
H	5202.486	-7.206	758.150	-8.956	-16.629	-10184.9113	-86501.7347
I	5209.582	-6.096	765.821	-7.671	-14.676	-9181.4220	-76441.1494
J	5214.475	-5.893	772.826	-7.005	-11.218	-7206.7894	-58495.8206
K	5217.959	-3.484	777.039	-4.213	-11.472	-7570.6910	-59964.7848
A	5224.218	-6.259	784.318	-7.279	-21.484	-15311.4560	-112237.0995
		-13.263		-14.205		+2771.6874	-8771.6874

合前面積
合除面積
合割面積

$1395.84 \text{ m}^2 \times (0.3025 = 1329.74 \text{ 坪}) = 1329.68 \text{ 坪}$
 4.30 坪
 1325.38 坪

この図面等は、土地区画整理事業に関する参考資料として提供しています。
 ○図面等は換地処分時のものであり、現在の状況とは異なる場合があります。
 ○図面等によって、境界等が確定されるものではありません。