
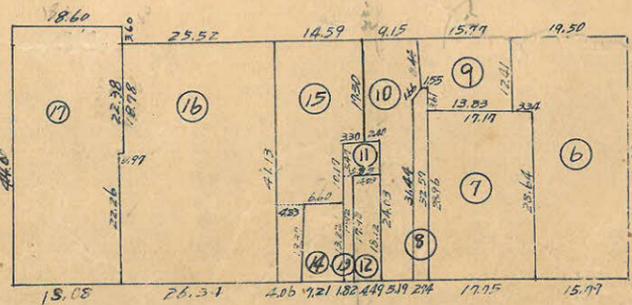


課長	係長	測量士

(分 筆 前)
確定面積平面圖


プロット番号 号

新地名 町 丁目
年 月 日

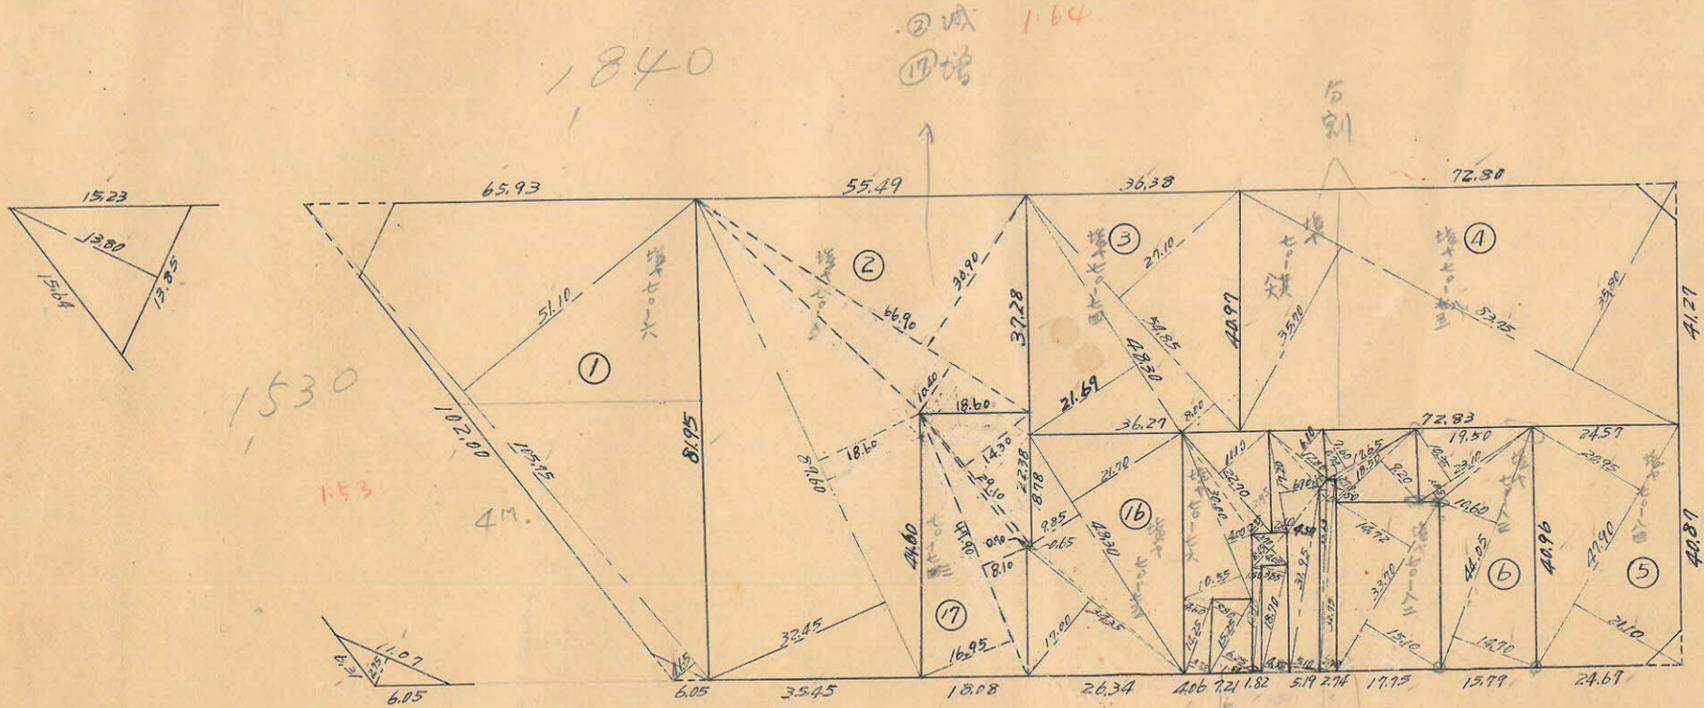

この図面等は、土地区画整理事業に関する参考資料として提供しています。
○図面等は換地処分時のものであり、現在の状況とは異なる場合があります。
○図面等によって、境界等が確定されるものではありません。

城南 1B

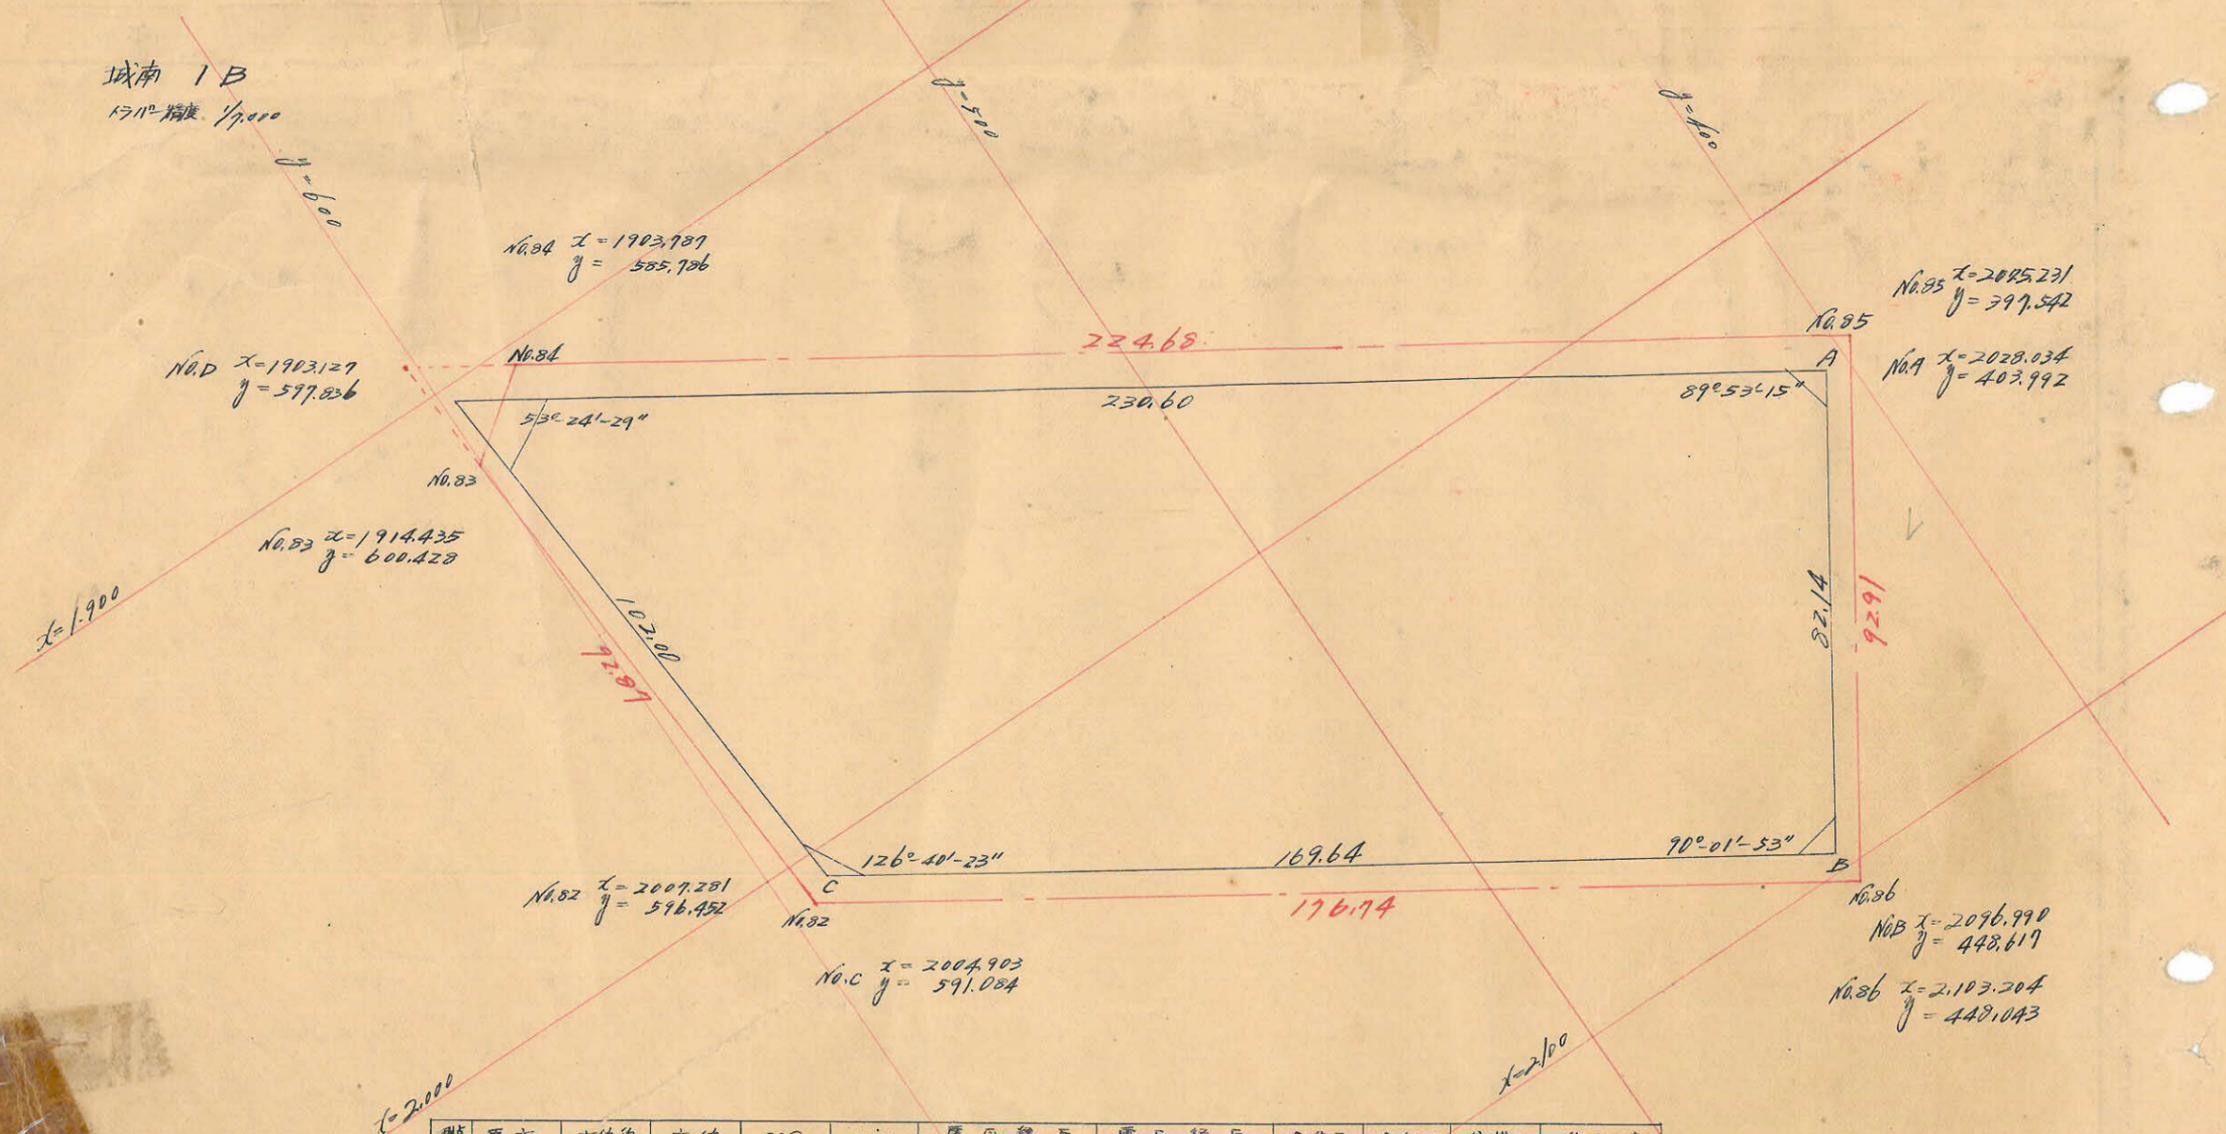

順	距離	方位角	方位	cos	sin	東に繰上	東に繰下	合繰上	合繰下	信繰上	信繰下
A	82.14	89°53'	N 89°53' E	0.0020	0.9999	0.164	82.148	+ 0.164	+ 82.148	82.148	+ 13.492
B	169.64	179°51'	S 0°09' E	0.9999	0.0026	169.617	0.441	- 169.653	+ 82.589	164.737	- 279.42.195
C	102.00	233°11'	S 53°11' W	0.5993	0.8006	61.129	81.644	- 230.582	+ 0.945	83.534	- 5106.349
D	230.60	359°46'	N 0°14' W	0.9999	0.0041	230.582	0.945	0	0	0.945	+ 217.899
						230.746	230.946	82.589	82.589		

$32.817.173 \times \frac{1}{2} = 16408.586 \text{ m}^2$

この図面等は、土地区画整理事業に関する参考資料として提供しています。
 ○図面等は換地処分時のものであり、現在の状況とは異なる場合があります。
 ○図面等によって、境界等が確定されるものではありません。