


課長	係長	測量士	係

# 確定面積平面図 S=1/500

ブロック番号 谷 山 屋

2-1  
2-2 号



新地名 町 丁目 **2**  
小松原一丁目 **3**  
年 月 日

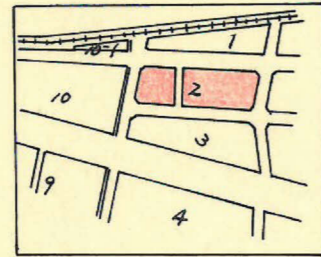

小松原一丁目 **3**  
2-2 BL




小松原一丁目 **2**  
2-1 BL

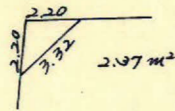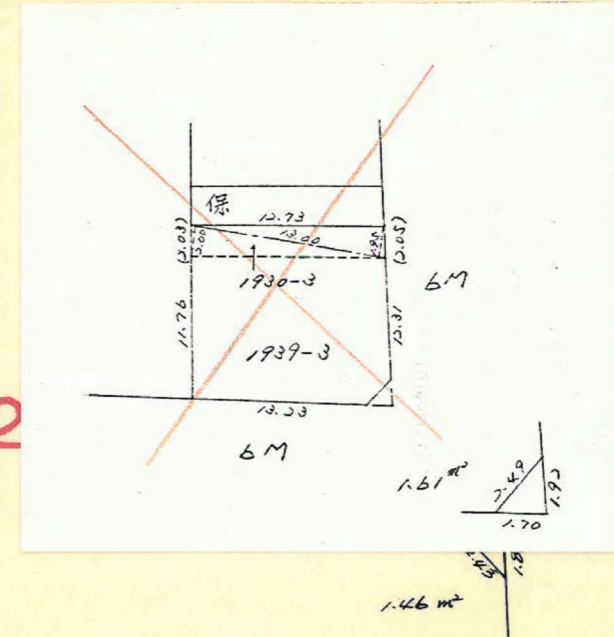


10M

52.4.11(水)  
下栗技師小修正伸公


6M

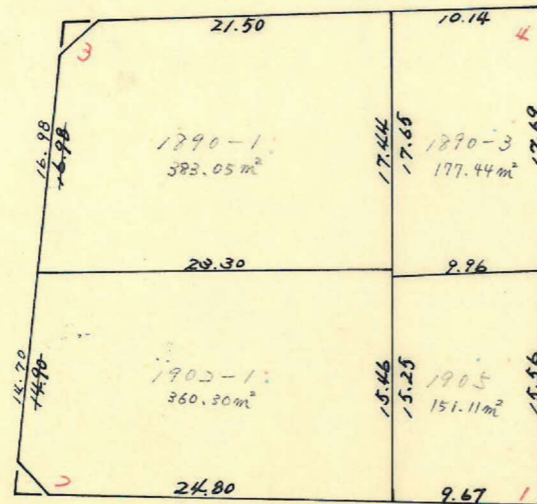


4M

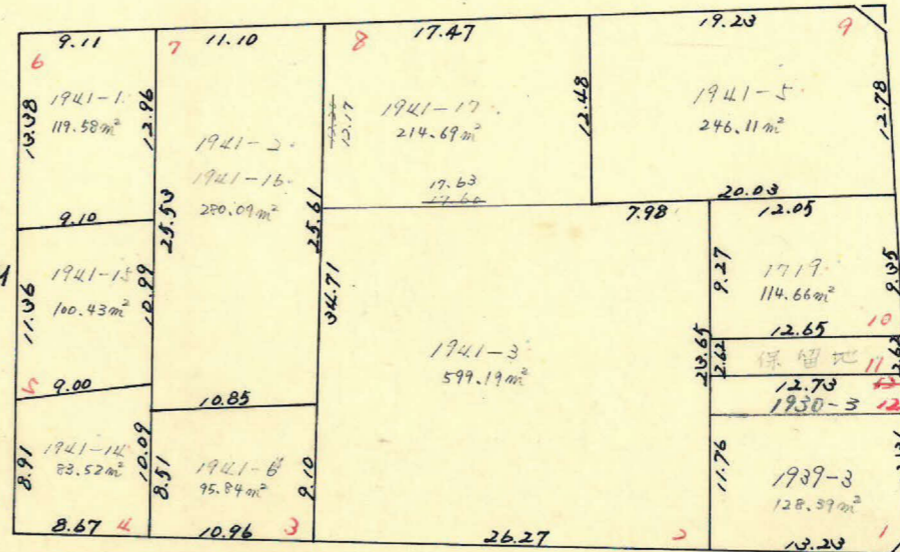

6M

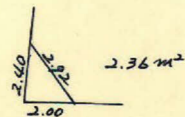

6M

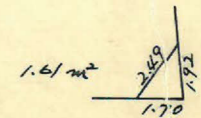


この図面等は、土地区画整理事業に関する参考資料として提供しています。  
 ○図面等は換地処分時のものであり、現在の状況とは異なる場合があります。  
 ○図面等によって、境界等が確定されるものではありません。

課	長	係	長	測量士	係

確定面積平面図 S=  $\frac{1}{500}$  ブロック番号

丁目 2  
第一丁目 3  
日


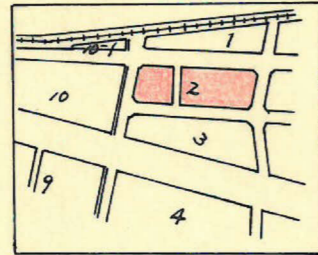


小松原一丁目 3

2-2 BL

小松原一丁目 2

2-1 BL

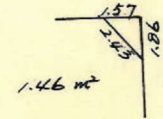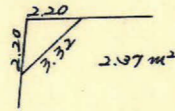



10M

52 4.11(水)  
下業技師より修正申出



6M

4M

6M

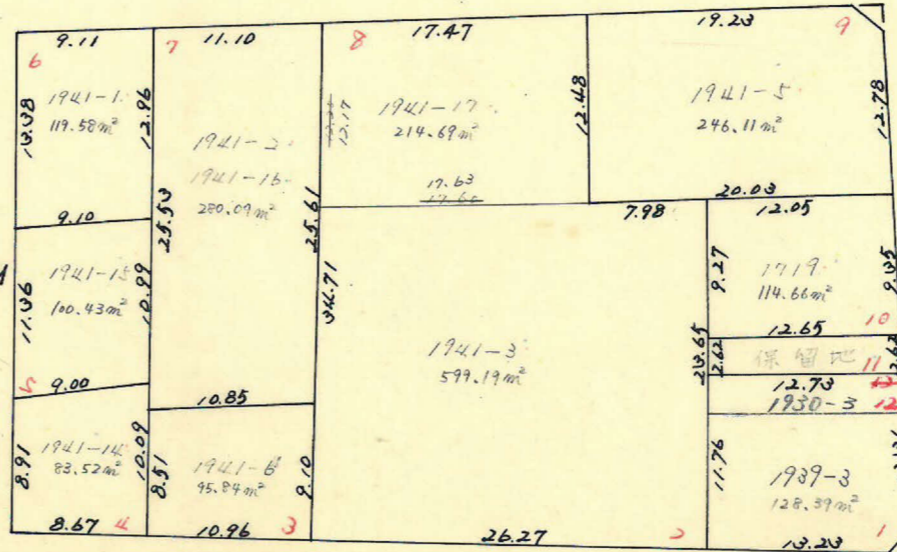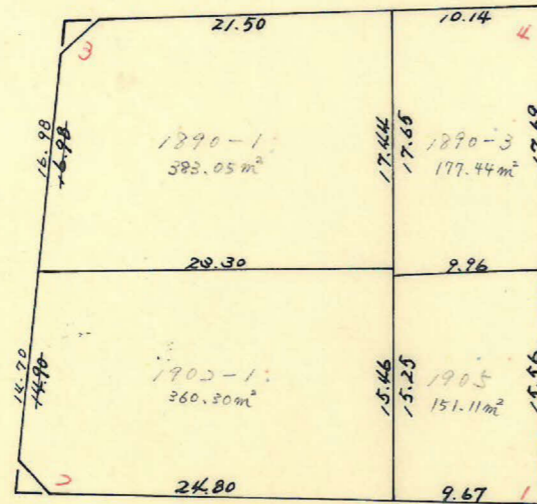

6M

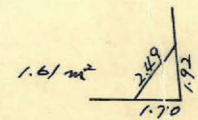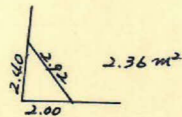

この図面等は、土地区画整理事業に関する参考資料として提供しています。  
○図面等は換地処分時のものであり、現在の状況とは異なる場合があります。  
○図面等によって、境界等が確定されるものではありません。