


長	係	長	測量士	係

確定面積平面図 $S = \frac{1}{500}$


ブロック番号 谷 山 屋

10 号

新地名 町 丁目
小松原一丁目 12
年 月 日

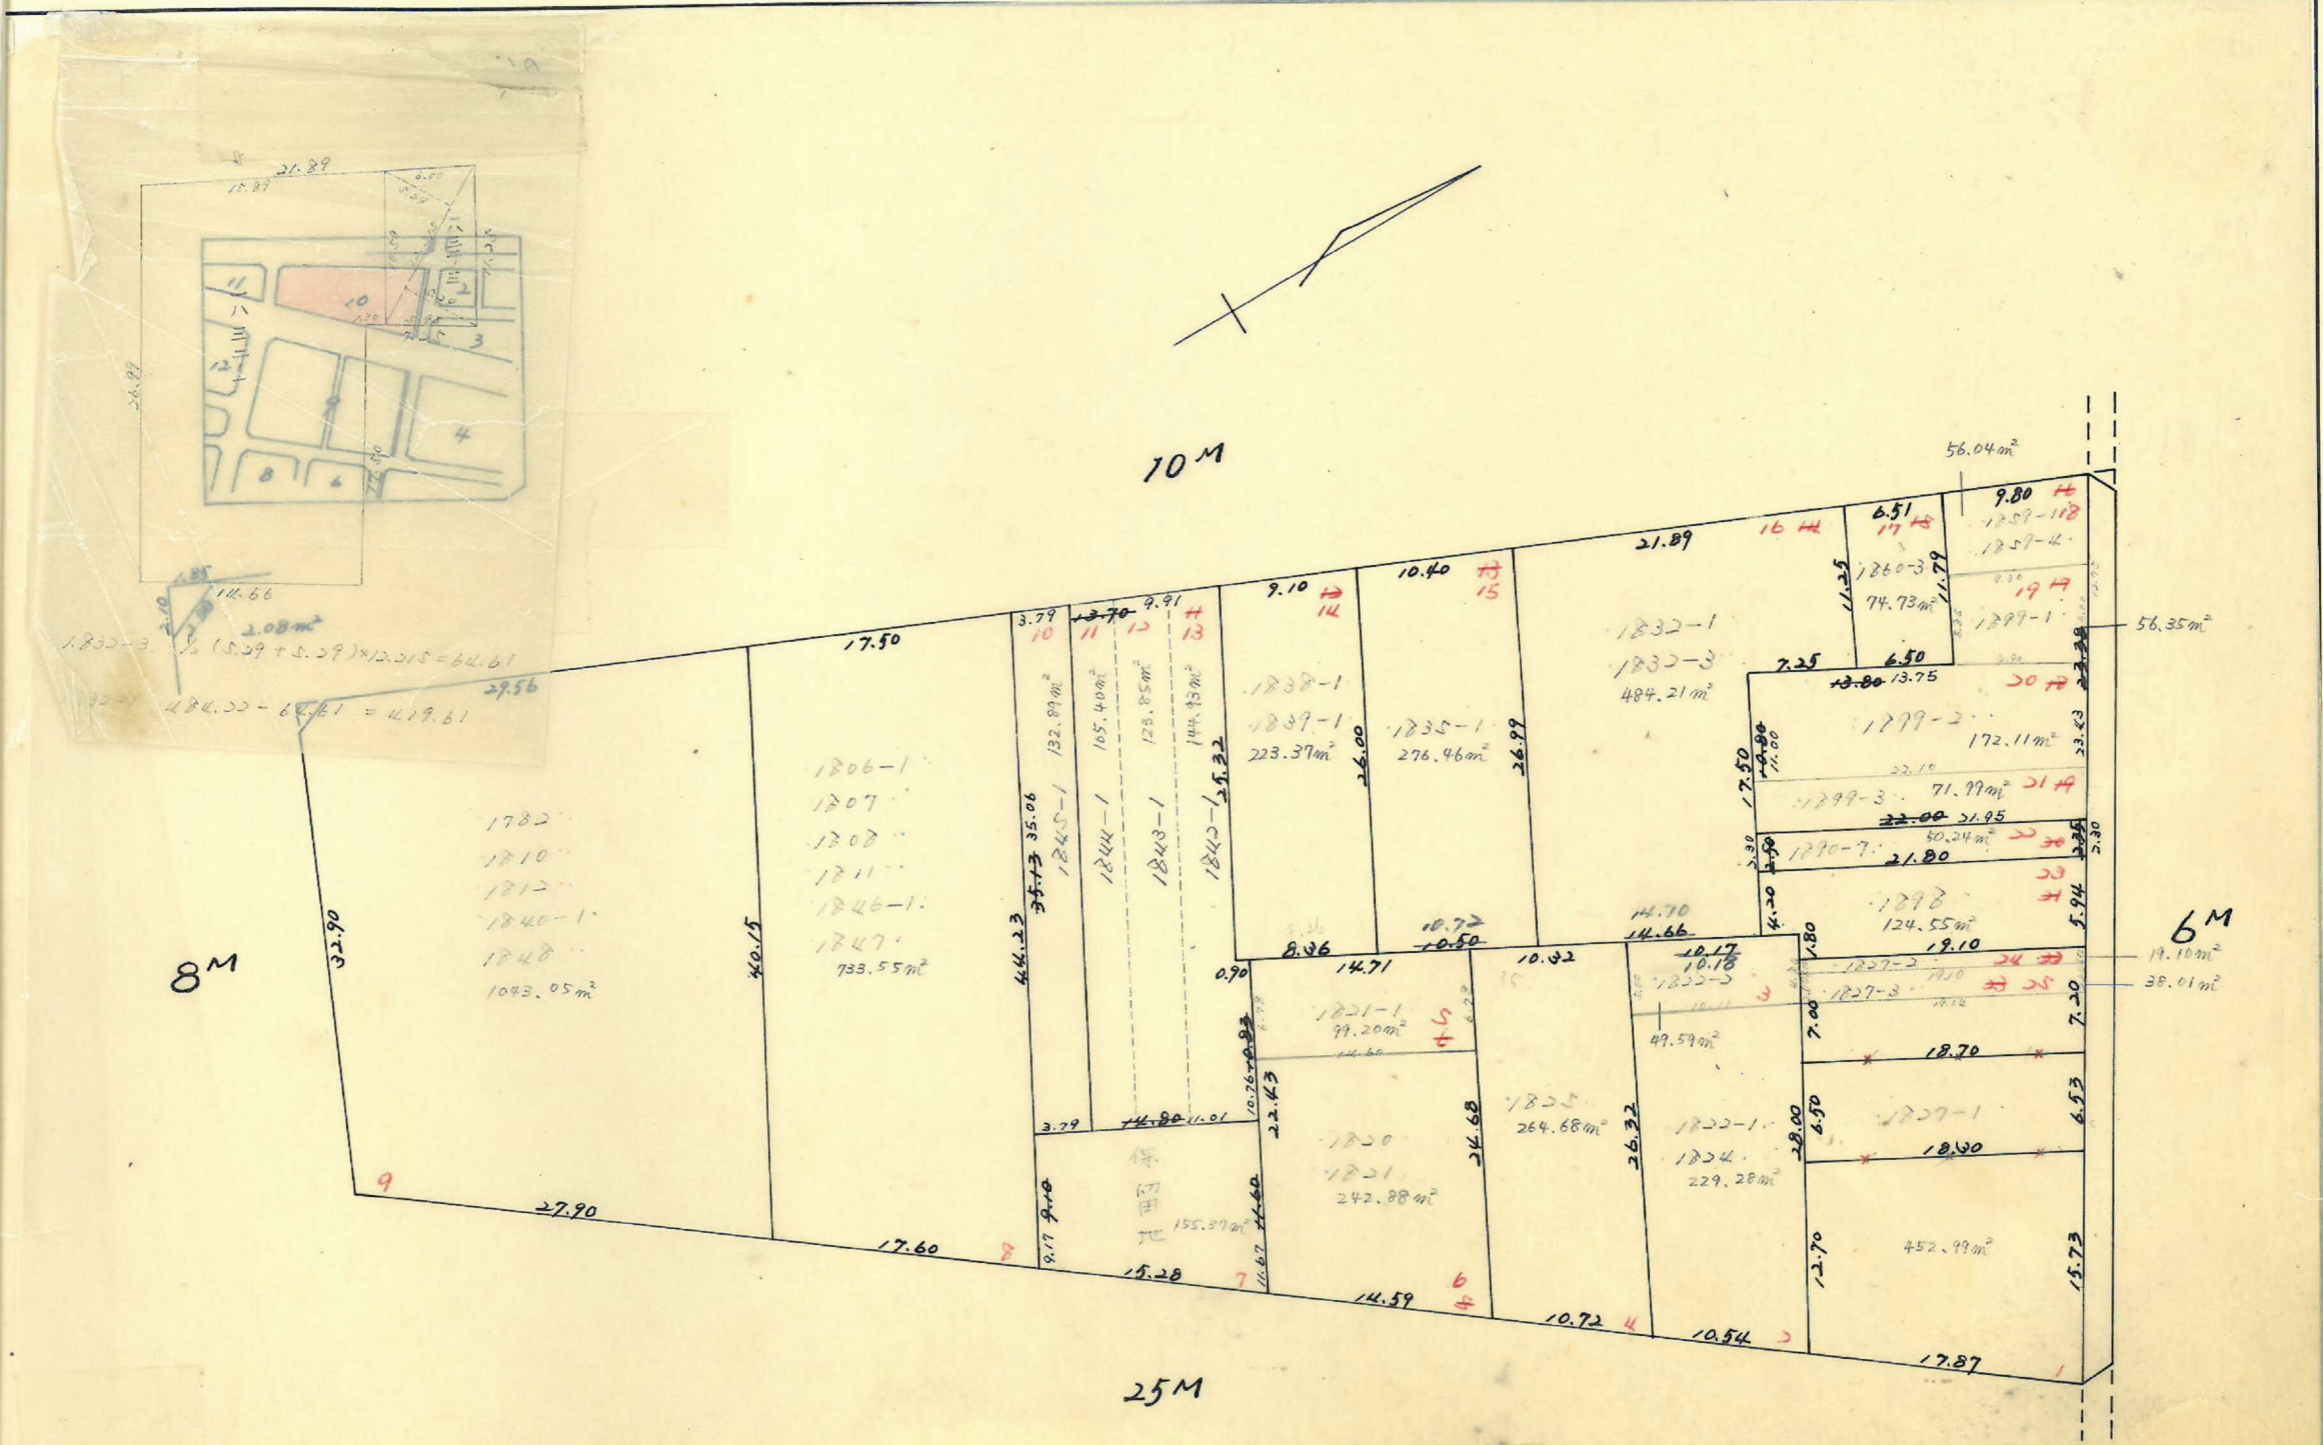


この図面等は、土地区画整理事業に関する参考資料として提供しています。
 ○図面等は換地処分時のものであり、現在の状況とは異なる場合があります。
 ○図面等によって、境界等が確定されるものではありません。

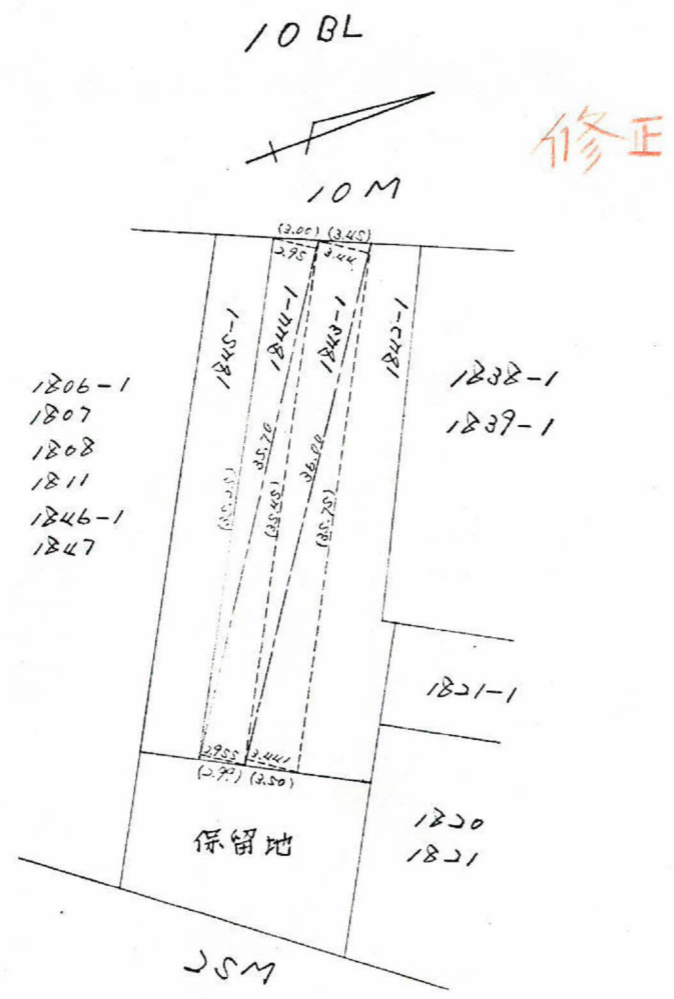

谷山塩屋町字上笠貫

$1844-1 \quad \frac{1}{2}(2.95 + 2.955) \times 35.70 = 105.40425$
 105.40 m^2
 $1843-1 \quad \frac{1}{2}(3.44 + 3.441) \times 36.00 = 123.8520$
 123.85 m^2
 $1842-1 \quad 374.18 - (105.40 + 123.85) = 144.93 \text{ m}^2$

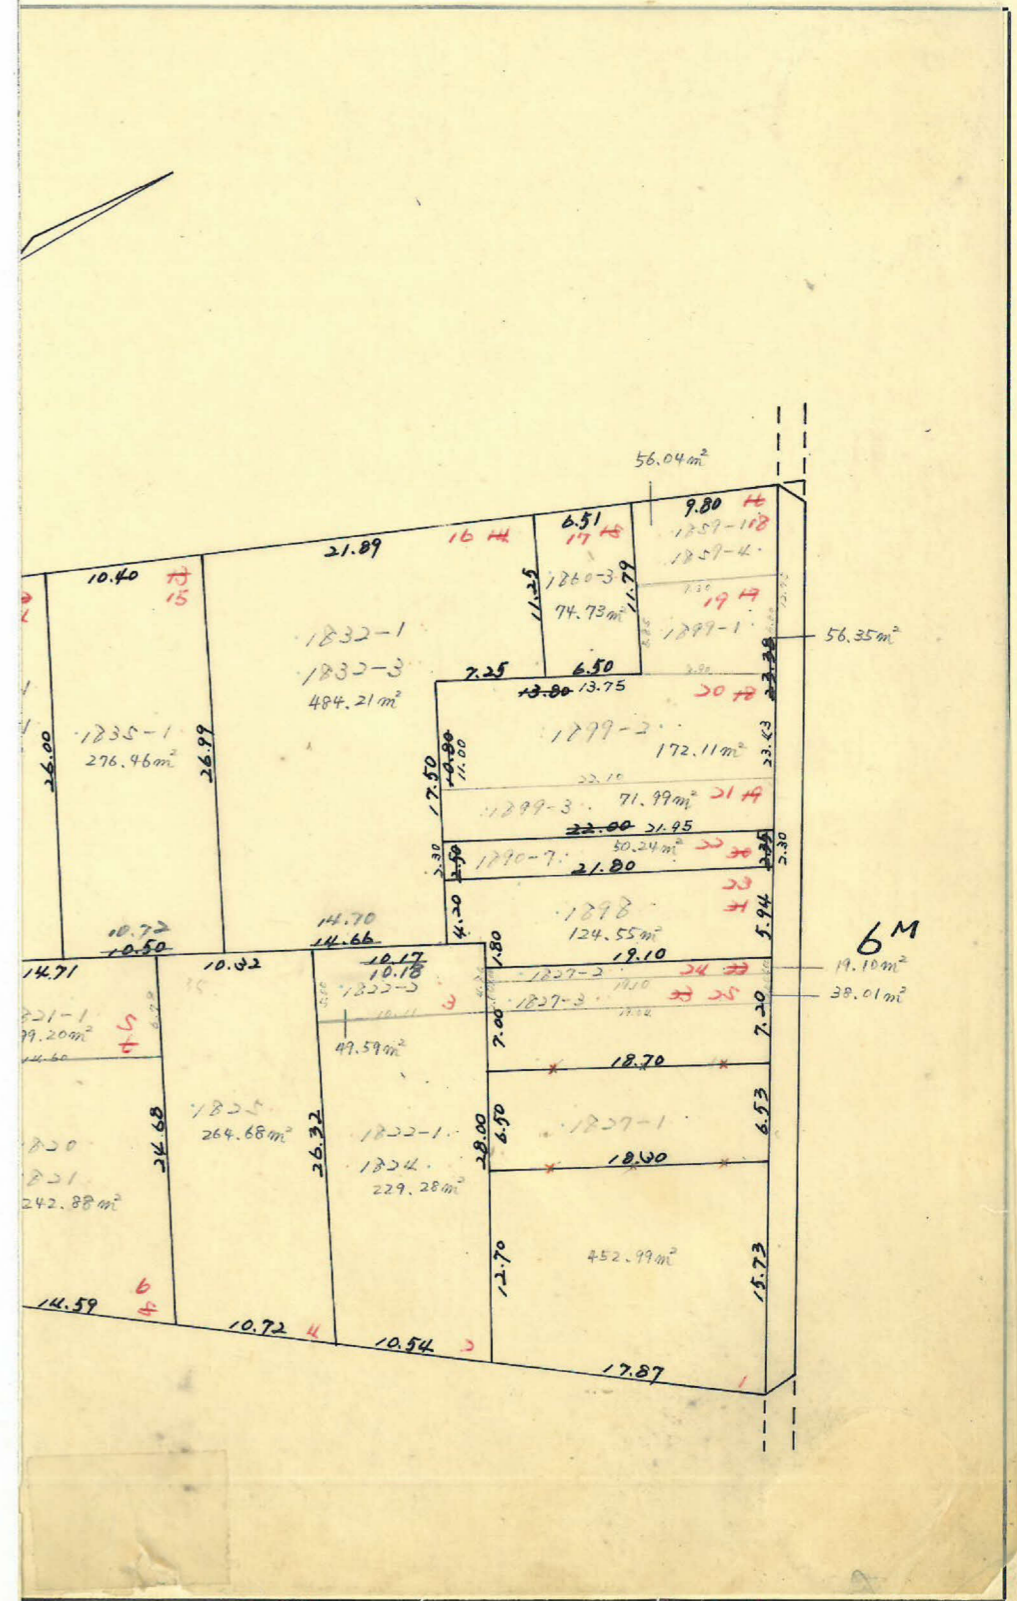

この図面等は、土地区画整理事業に関する参考資料として提供しています。
 ○図面等は換地処分時のものであり、現在の状況とは異なる場合があります。
 ○図面等によって、境界等が確定されるものではありません。