






果	長	係	長	測	量	士	係

確定面積平面図  $S = \frac{1}{500}$  ブロック番号

谷山  
塩屋

16号

新地町丁目  
名小松原一丁目 19  
年 月 日

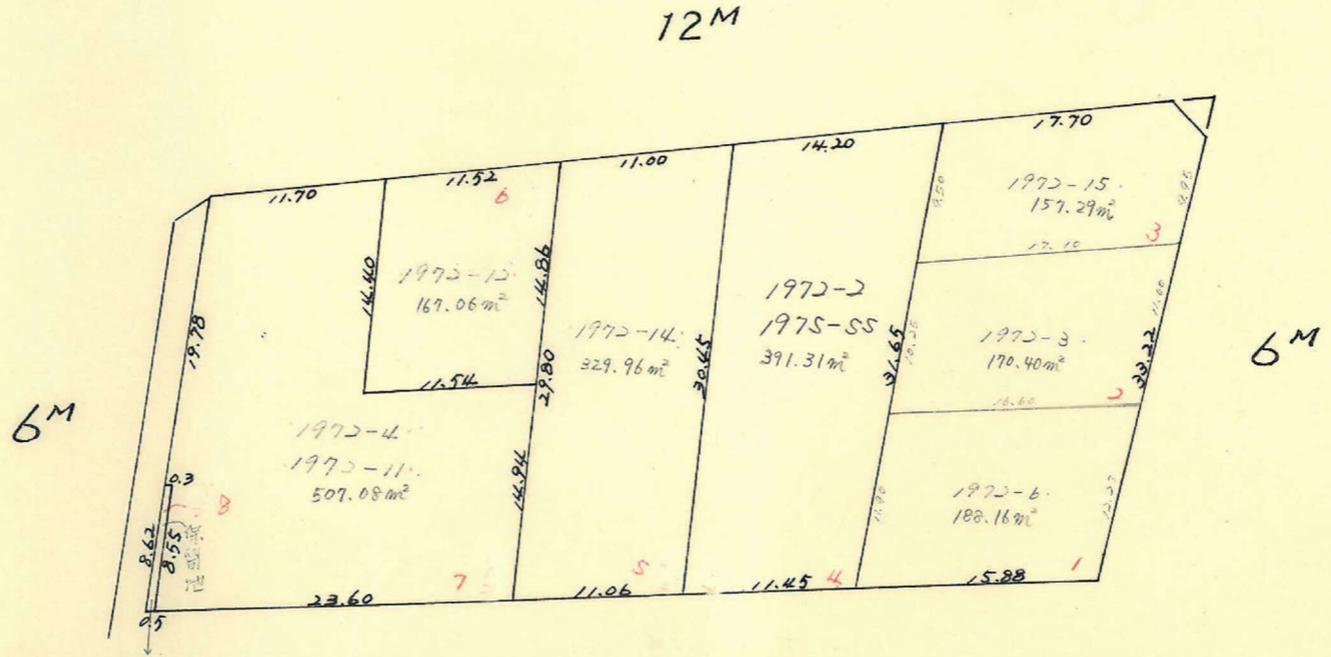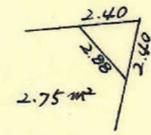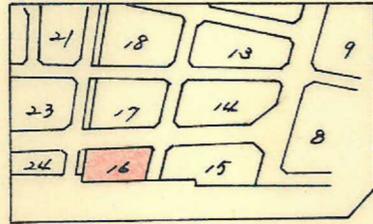

現地は水路敷?としてコンクリートで塗り潰してある。  
寸法の通りであったが高地の建物の柱が食い込んでいた。  
(副行者 野田田浜村 川添)

この図面等は、土地区画整理事業に関する参考資料として提供しています。  
○図面等は換地処分時のものであり、現在の状況とは異なる場合があります。  
○図面等によって、境界等が確定されるものではありません。