



課長	係長	測量士	係

# 確定面積平面図 $S = \frac{1}{500}$


ブロック番号 谷山屋

17号


新地名 町丁目 小松原一丁目 20  
年 月 日

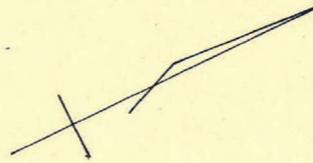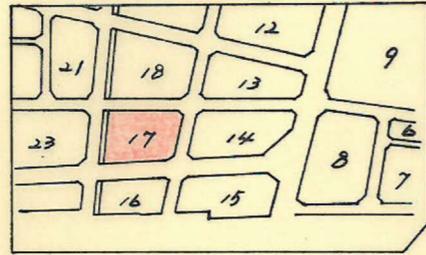


6M

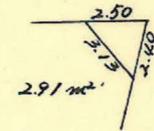

6M

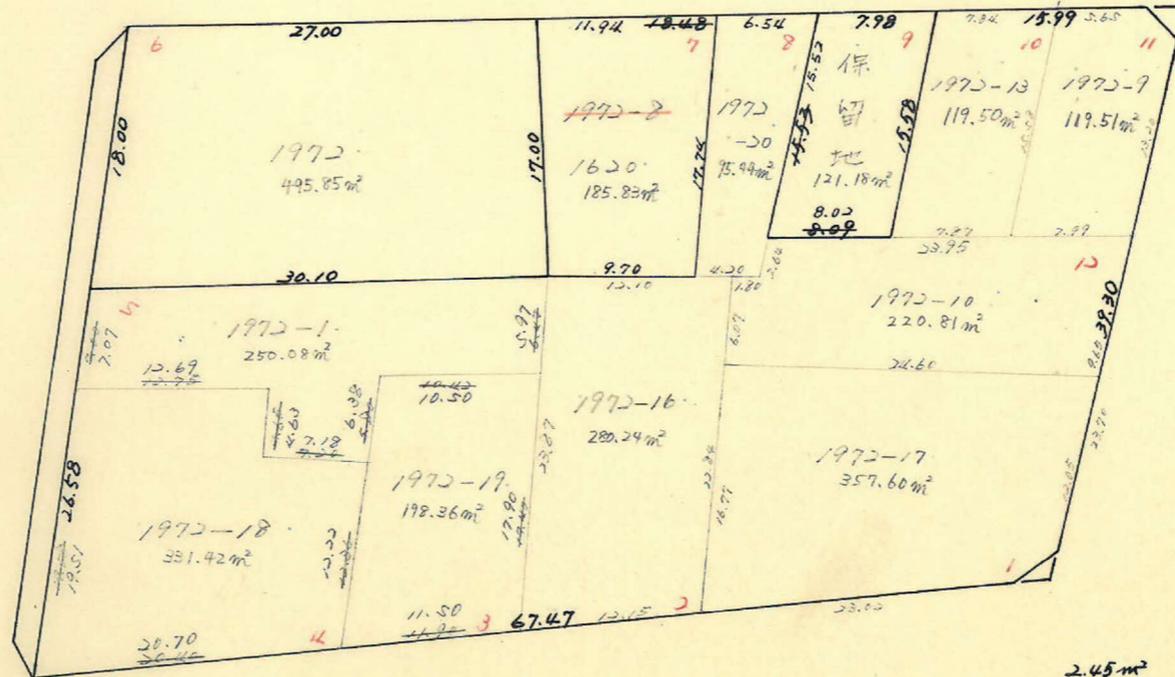

6M

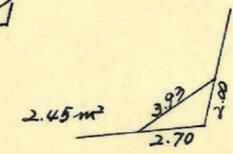

1972-1 }  
 1972-12 } 寸法は52.6.15付仮換地修正 12M  
 1972-19 } 願いにより修正寸 (52.6.18川添)

この図面等は、土地区画整理事業に関する参考資料として提供しています。  
 ○図面等は換地処分時のものであり、現在の状況とは異なる場合があります。  
 ○図面等によって、境界等が確定されるものではありません。