

課	長	係	長	測量士	係


確定面積平面図 S=1/500

ブロック番号


谷 山
塩 屋

20 号

新地名 町 丁目
小松原一丁目 23
年 月 日

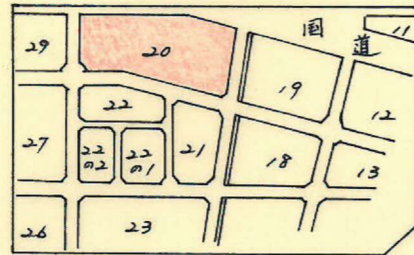

国道 225 号線
15M
25M
30M

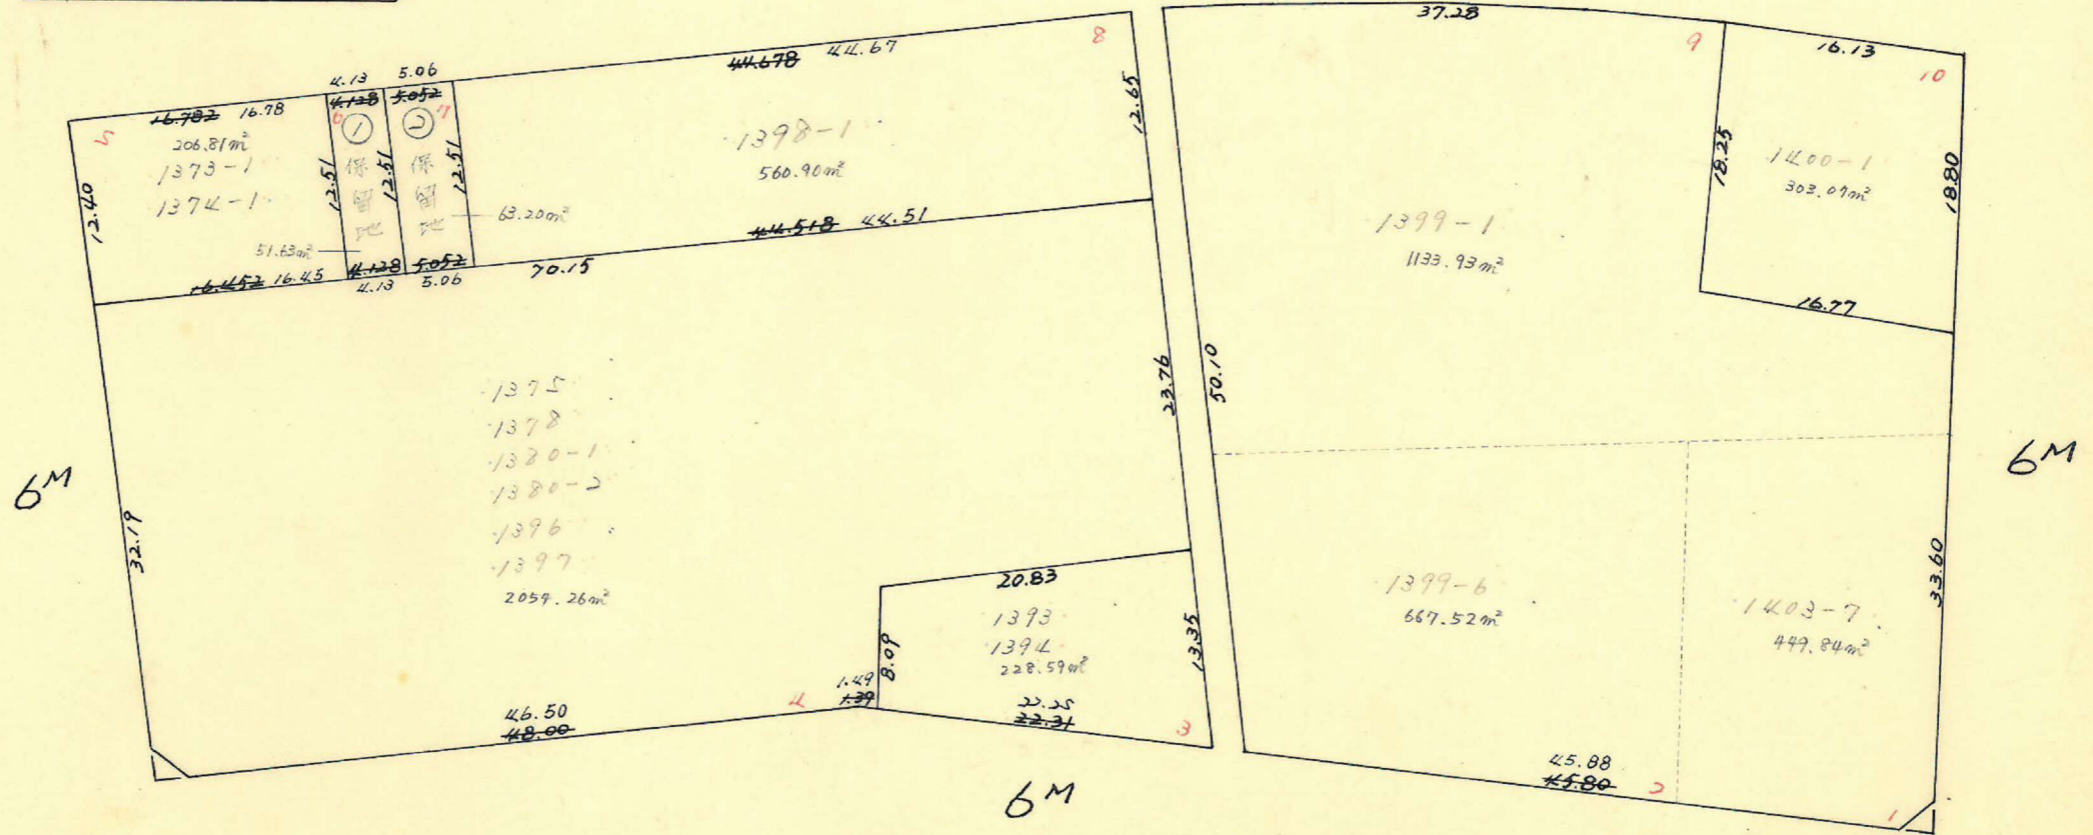

訂正部分(竹所)の寸法は
S.56.11.14(工)管理係より修正申出あり。

この図面等は、土地区画整理事業に関する参考資料として提供しています。
○図面等は換地処分時のものであり、現在の状況とは異なる場合があります。
○図面等によって、境界等が確定されるものではありません。