


課	長	係	長	測量士	係

確定面積平面図 S=1/500



ブロック番号 谷 山
塩 屋

25 号

新地名 町 丁目
小松原一丁目 30
年 月 日

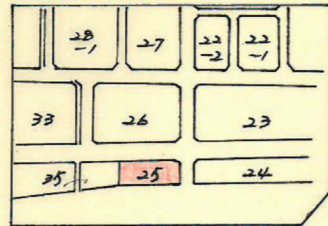

12M

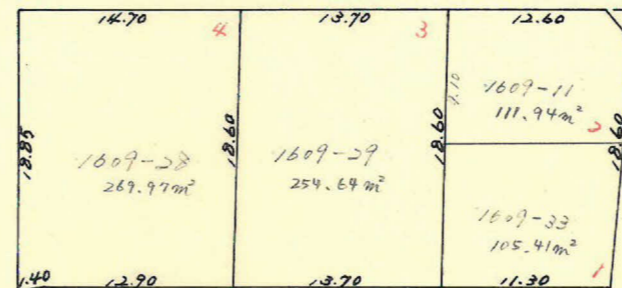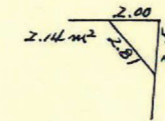

6M

この図面等は、土地区画整理事業に関する参考資料として提供しています。
 ○図面等は換地処分時のものであり、現在の状況とは異なる場合があります。
 ○図面等によって、境界等が確定されるものではありません。

課長	係長	測量士	係


確定面積平面図 $S = \frac{1}{500}$

ブロック番号 谷塩 山屋



35号

新地名 町 丁目 43
小松原一丁目 30
年 月 日

小松原一丁目 43
12M

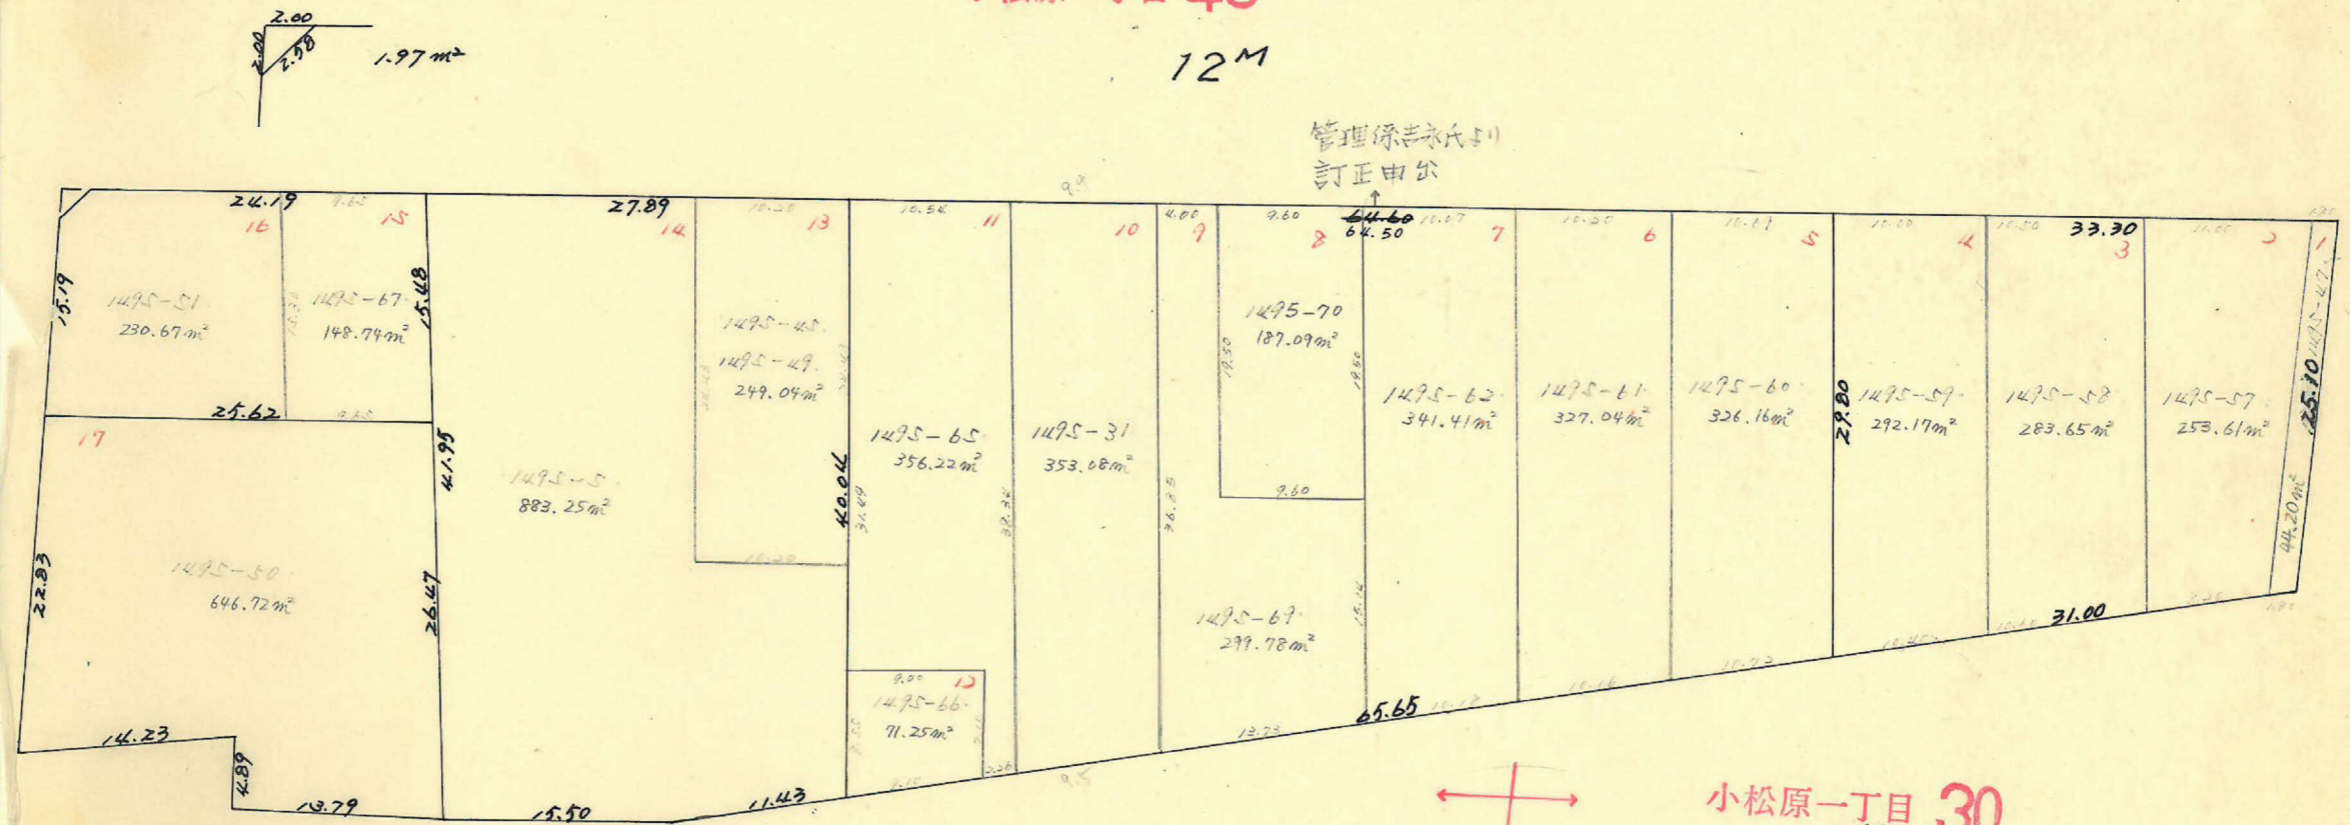

小松原一丁目 30
12M

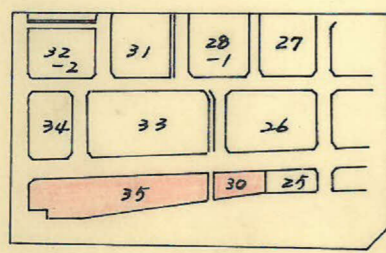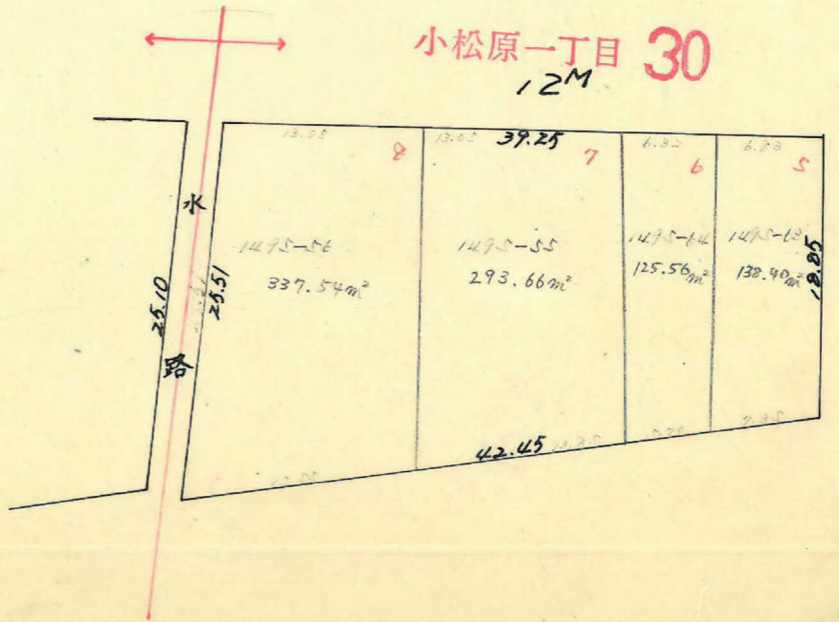

この図面等は、土地区画整理事業に関する参考資料として提供しています。
○図面等は換地処分時のものであり、現在の状況とは異なる場合があります。
○図面等によって、境界等が確定されるものではありません。