



課	長	係	長	測量士	係

確定面積平面図  $S = \frac{1}{500}$


ブロック番号 谷塩 山屋

26 号


新地名 町 丁目  
小松原一丁目 31  
年 月 日

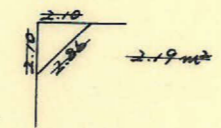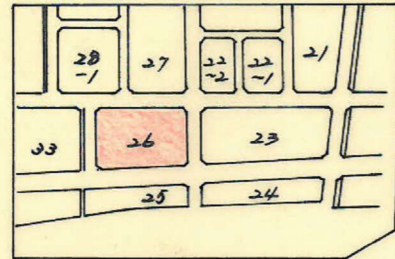

6M

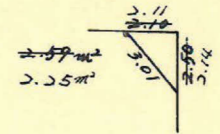


4M

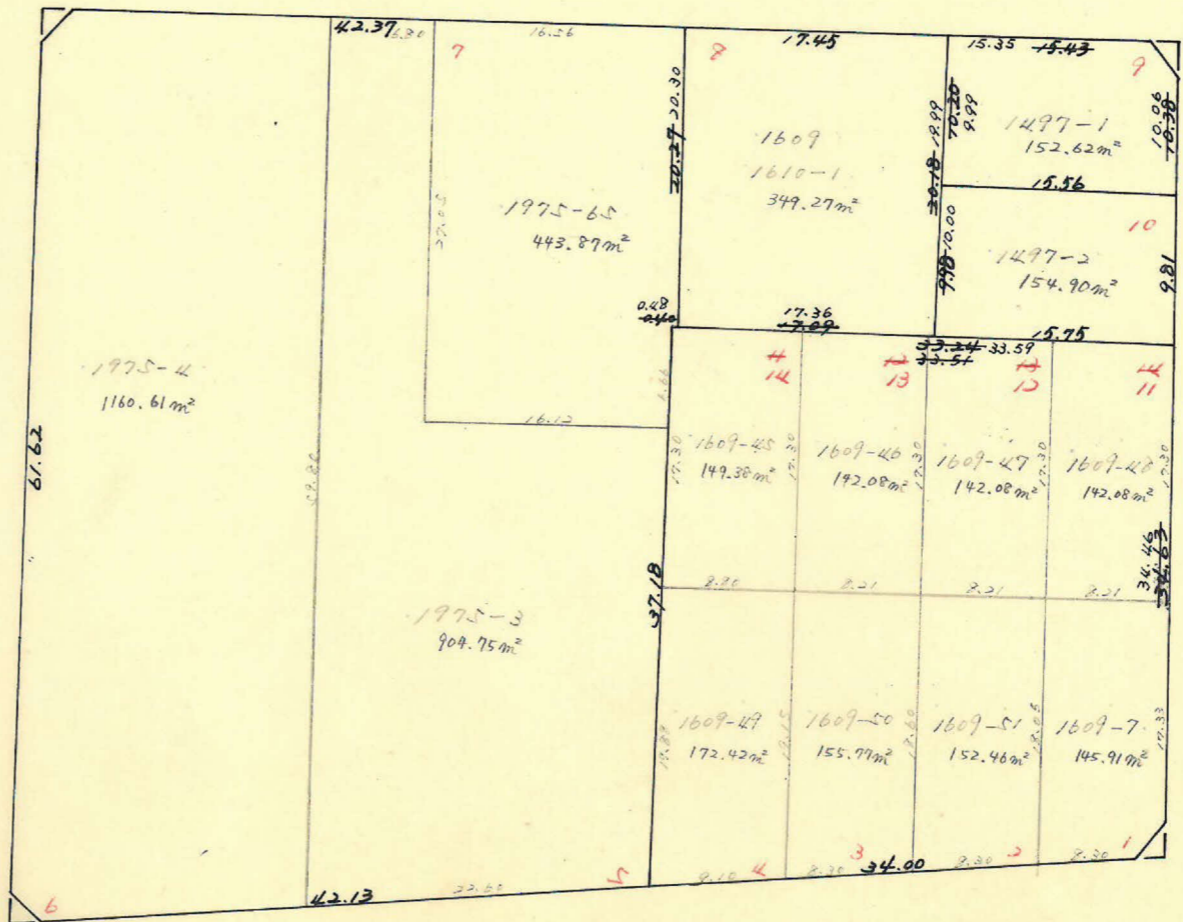


S.S.10.24 寸法訂正  
管理係書記訂正申出

6M

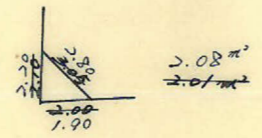

12M

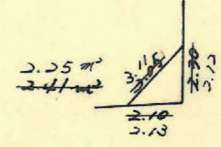

この図面等は、土地区画整理事業に関する参考資料として提供しています。  
○図面等は換地処分時のものであり、現在の状況とは異なる場合があります。  
○図面等によって、境界等が確定されるものではありません。