

課長	係長	測量士	係

# 確定面積平面図 S=1/500


ブロック番号

谷塩 山屋




29 号

新地名 町 丁目  
小松原一丁目 35

年 月 日

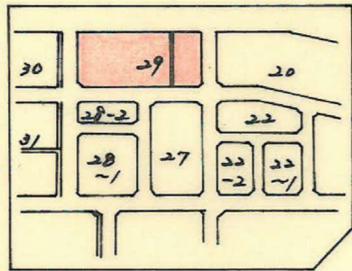


15M  
30M

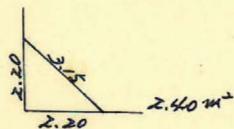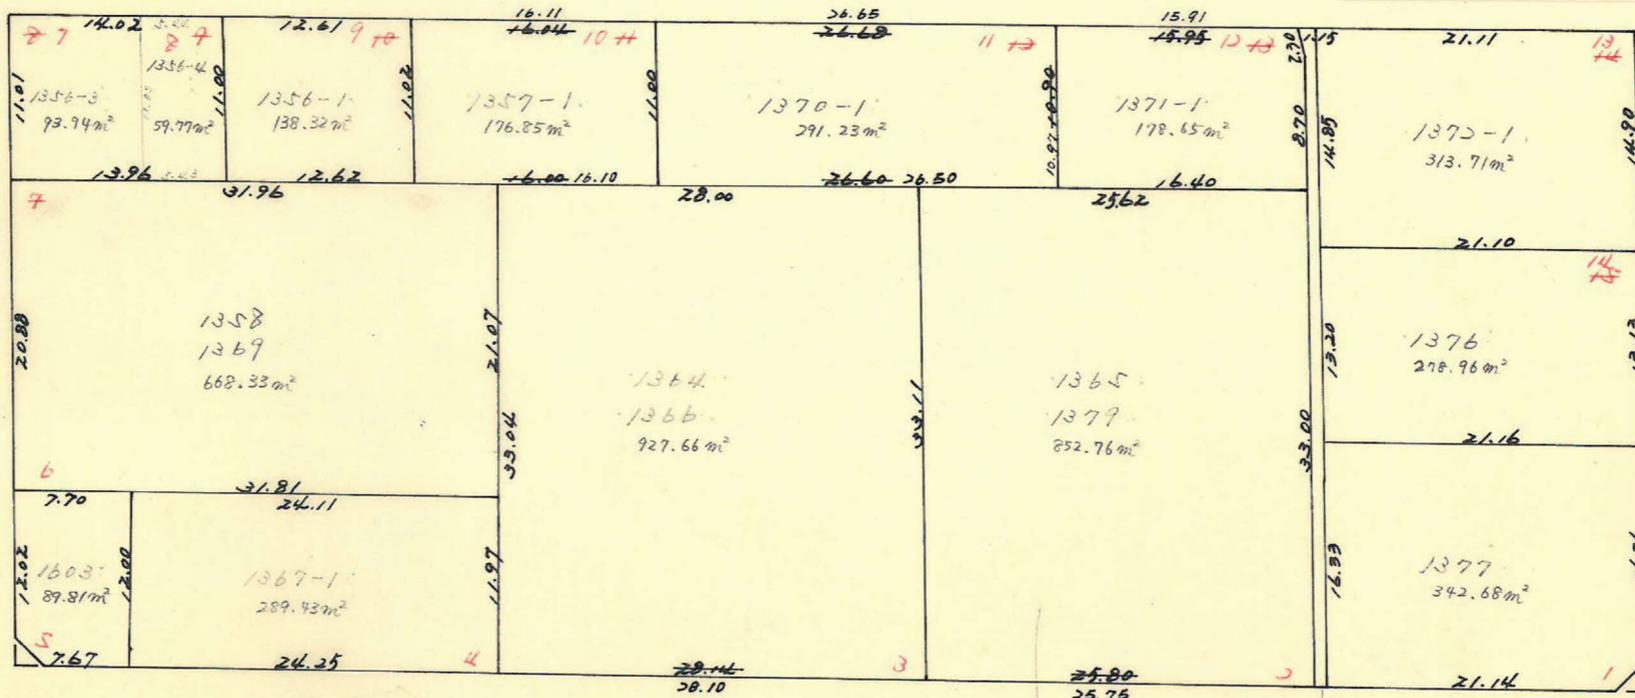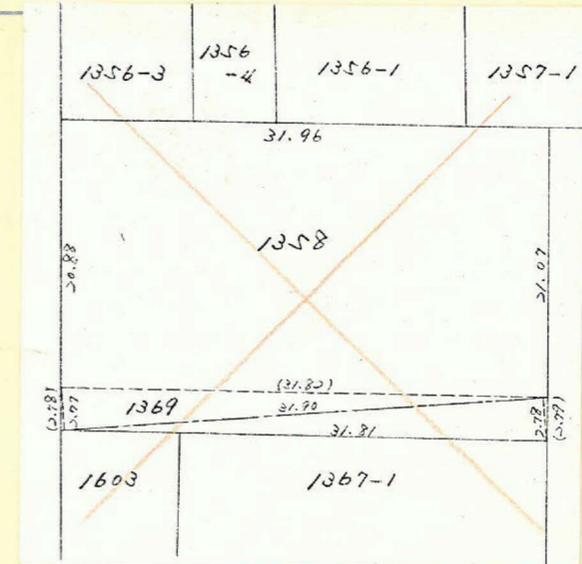

6M

2.20m²

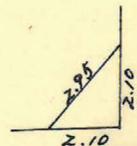

この図面等は、土地区画整理事業に関する参考資料として提供しています。  
 ○図面等は換地処分時のものであり、現在の状況とは異なる場合があります。  
 ○図面等によって、境界等が確定されるものではありません。