


課長	係長	測量士	係

確定面積平面図 S=1/500 ブロック番号 66 号

新地名 町 丁目
小松原二丁目 25
年 月 日

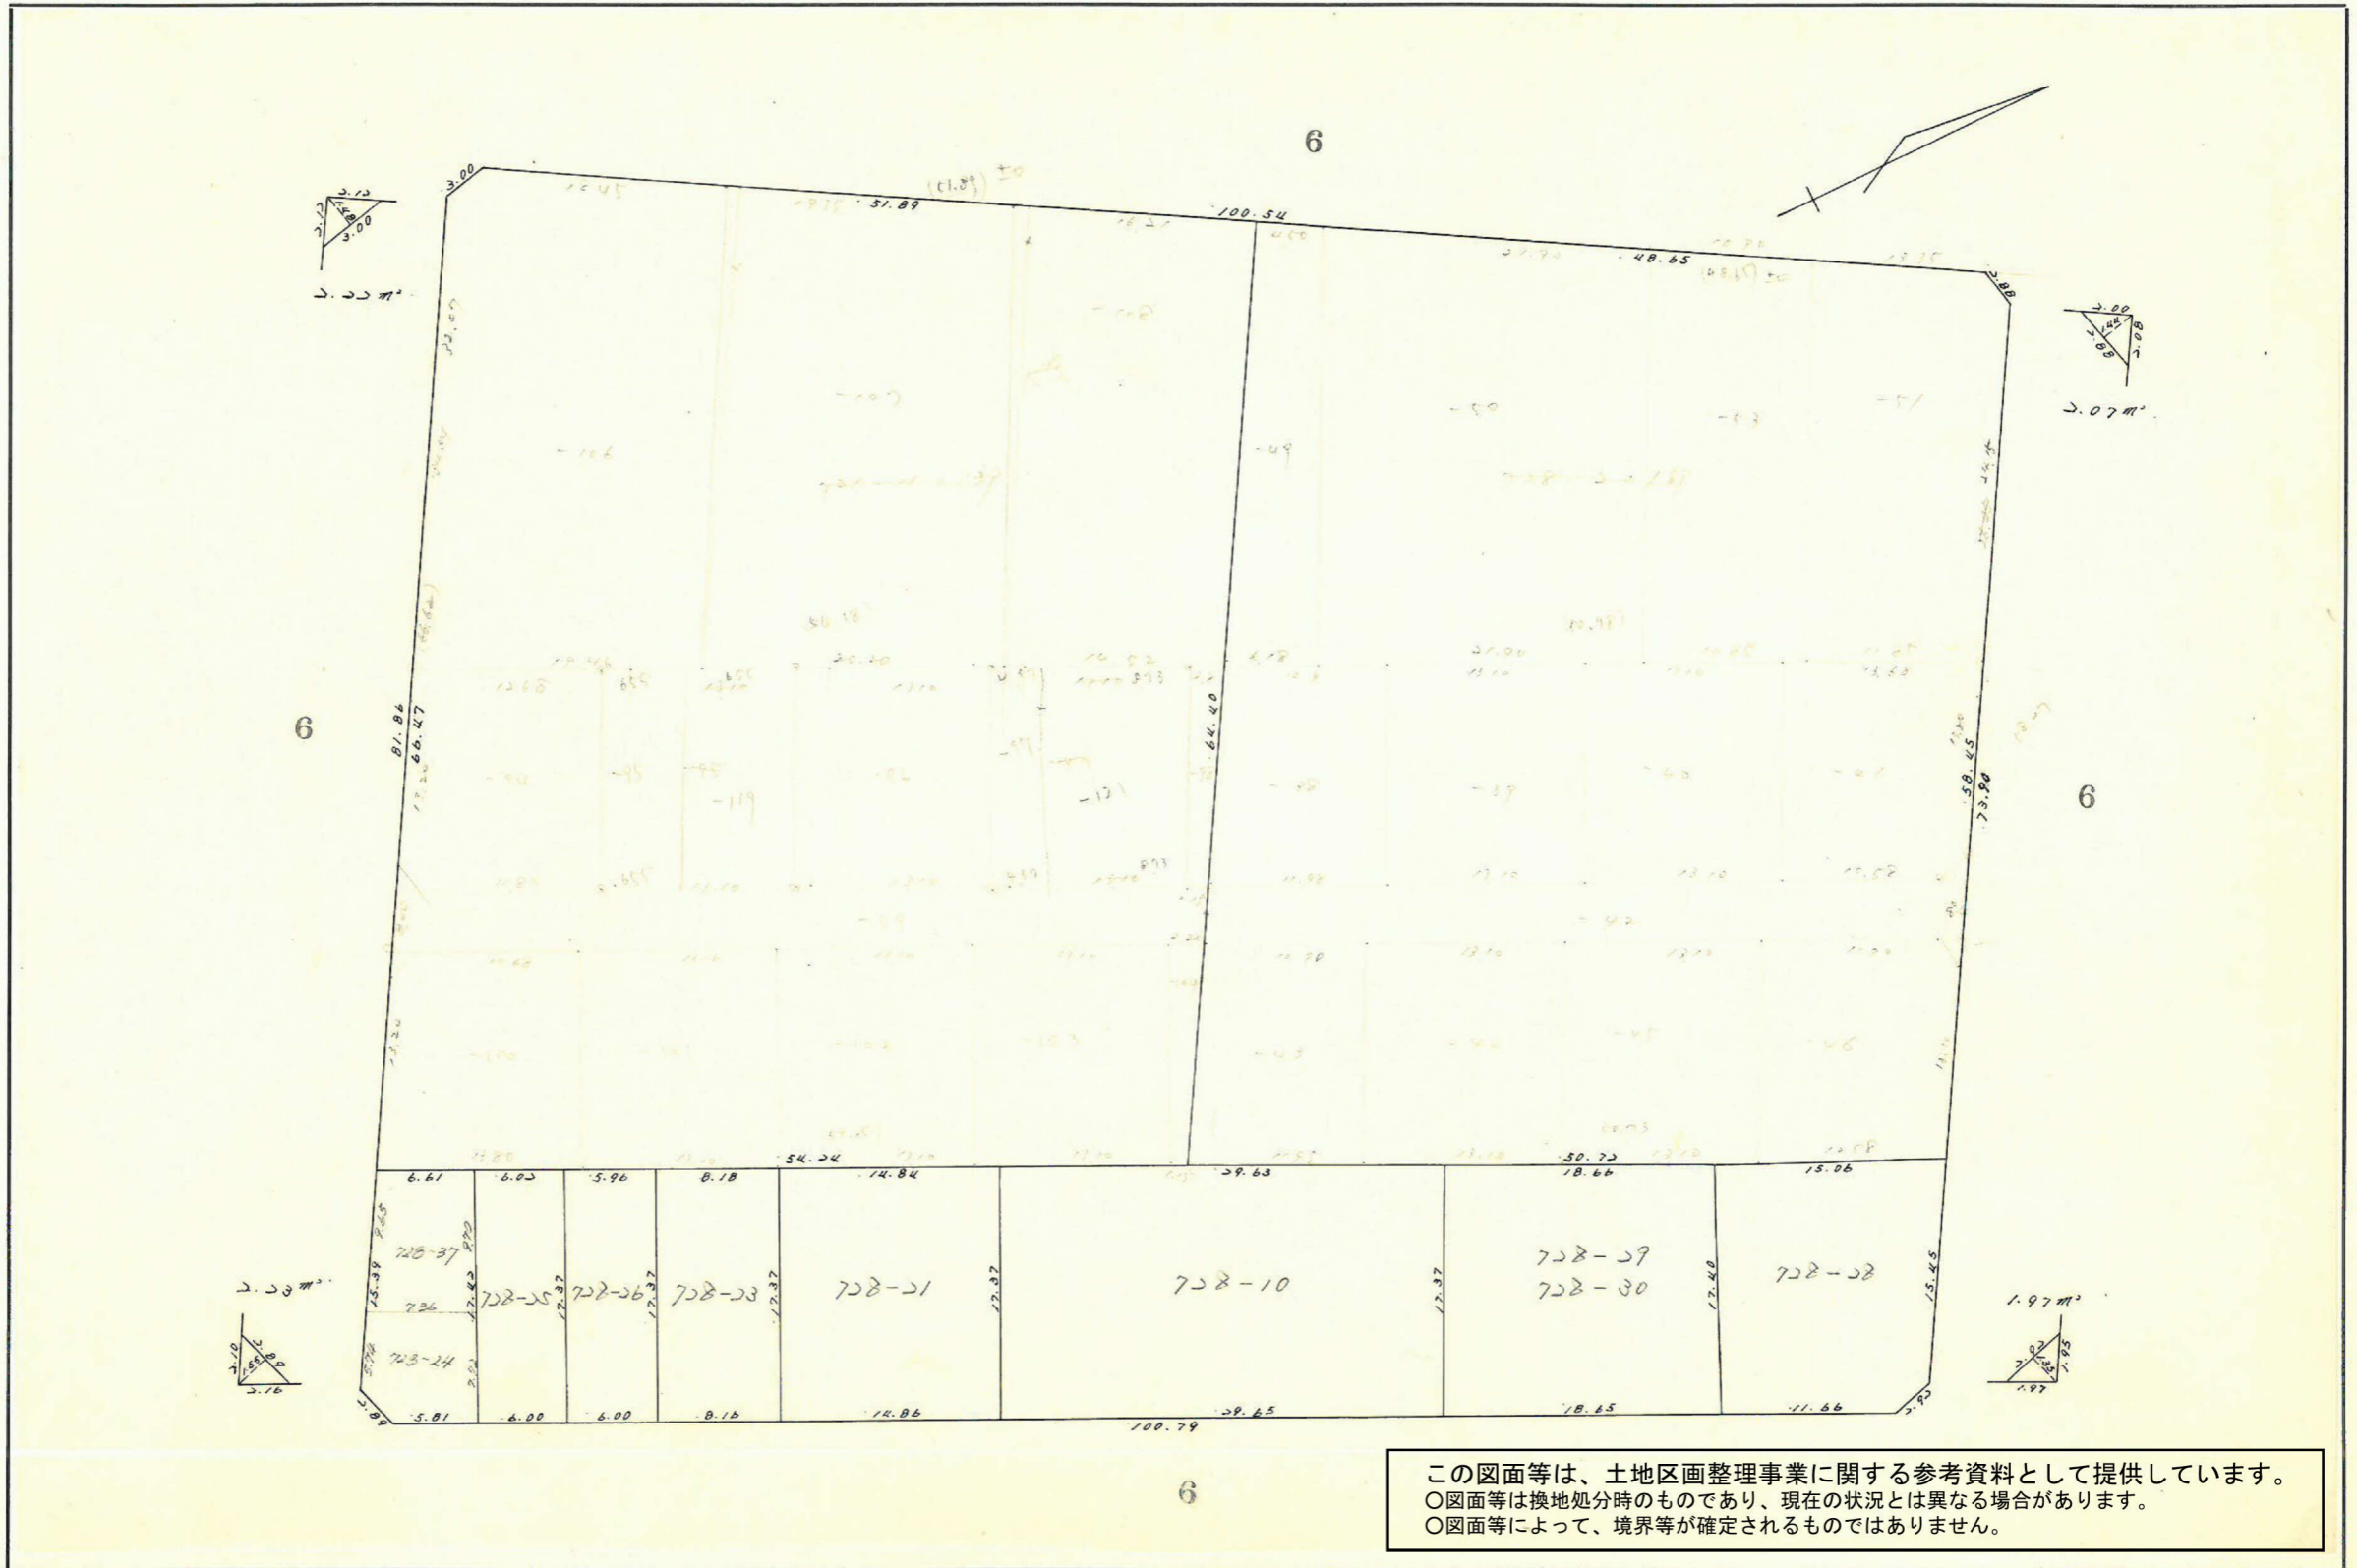

この図面等は、土地区画整理事業に関する参考資料として提供しています。
 ○図面等は換地処分時のものであり、現在の状況とは異なる場合があります。
 ○図面等によって、境界等が確定されるものではありません。

確定面積平面図 S=1

小松原 地区 66 ブロック

新地名 町 丁目
2丁目 24, 25
年 月 日

この図面等は、土地区画整理事業に関する参考資料として提供しています。
○図面等は換地処分時のものであり、現在の状況とは異なる場合があります。
○図面等によって、境界等が確定されるものではありません。

