






確定面積平面圖  $S = 600$   
 (分筆前)

ブロック番号 荒田

2-1号

新地名 町 丁目

昭和27年 6月 21日

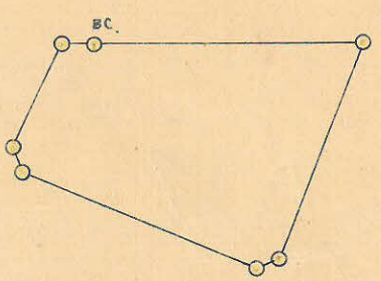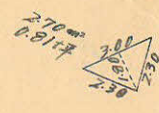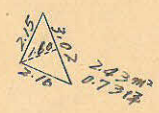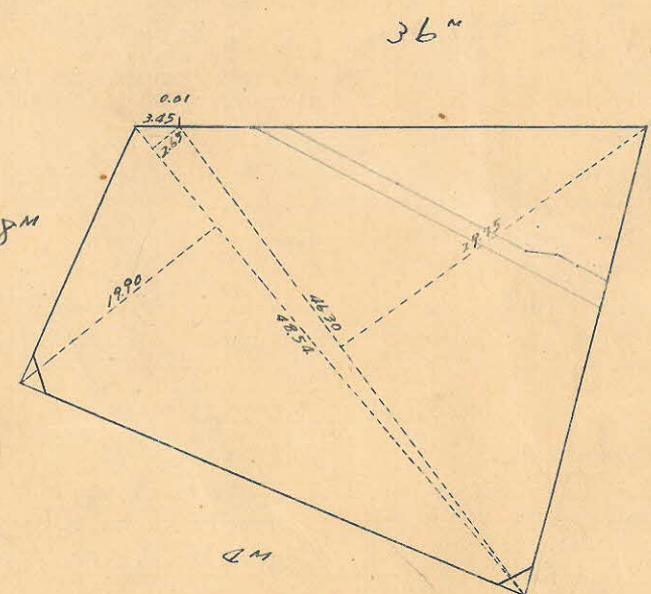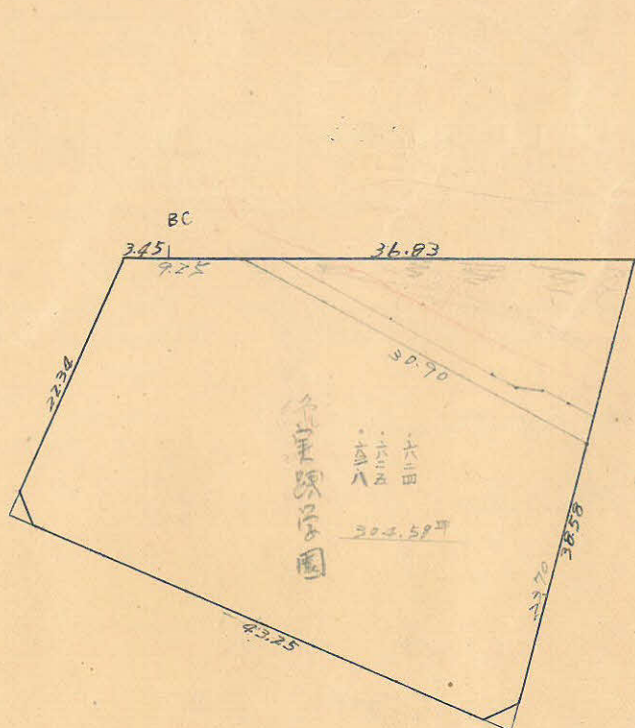

概 7 0.711

この図面等は、土地区画整理事業に関する参考資料として提供しています。  
 ○図面等は換地処分時のものであり、現在の状況とは異なる場合があります。  
 ○図面等によって、境界等が確定されるものではありません。



