

課長	係長	測量士	係

(分筆前)  
**確定面積平面圖**  $S = \frac{1}{600}$



ブロック番号 荒田

9号


新地名 町 丁目

昭和27年8月7日

この図面等は、土地区画整理事業に関する参考資料として提供しています。  
 ○図面等は換地処分時のものであり、現在の状況とは異なる場合があります。  
 ○図面等によって、境界等が確定されるものではありません。

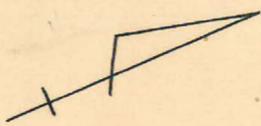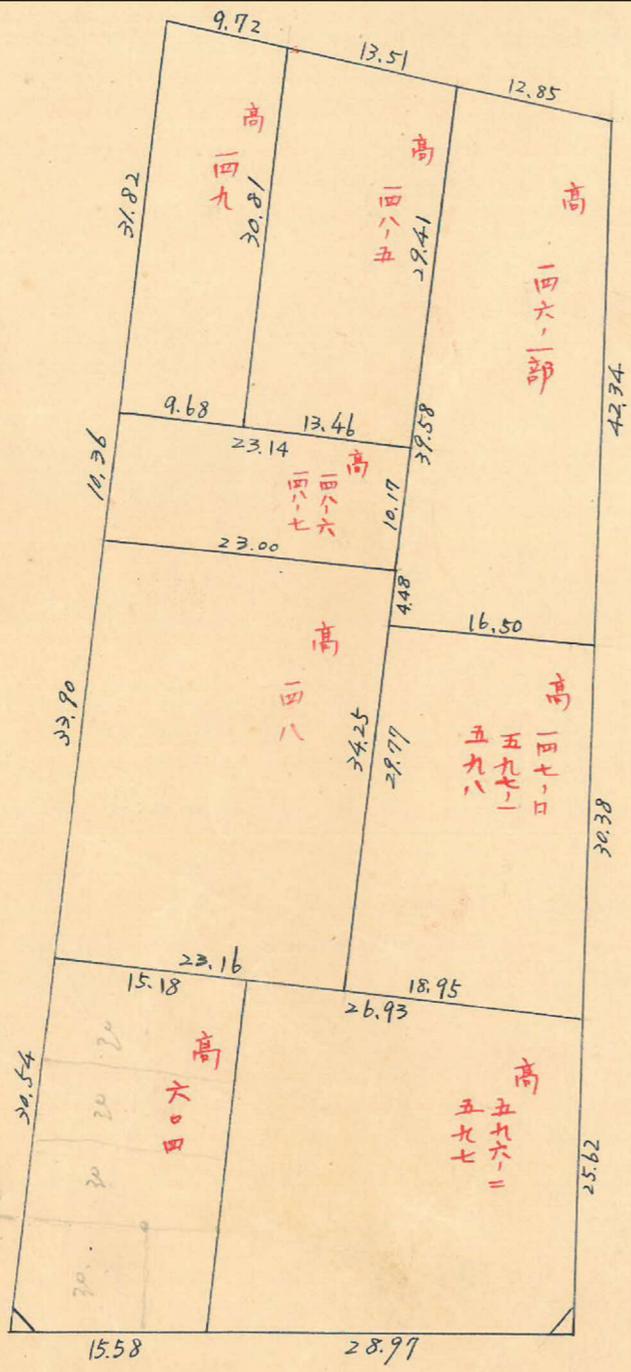


6M

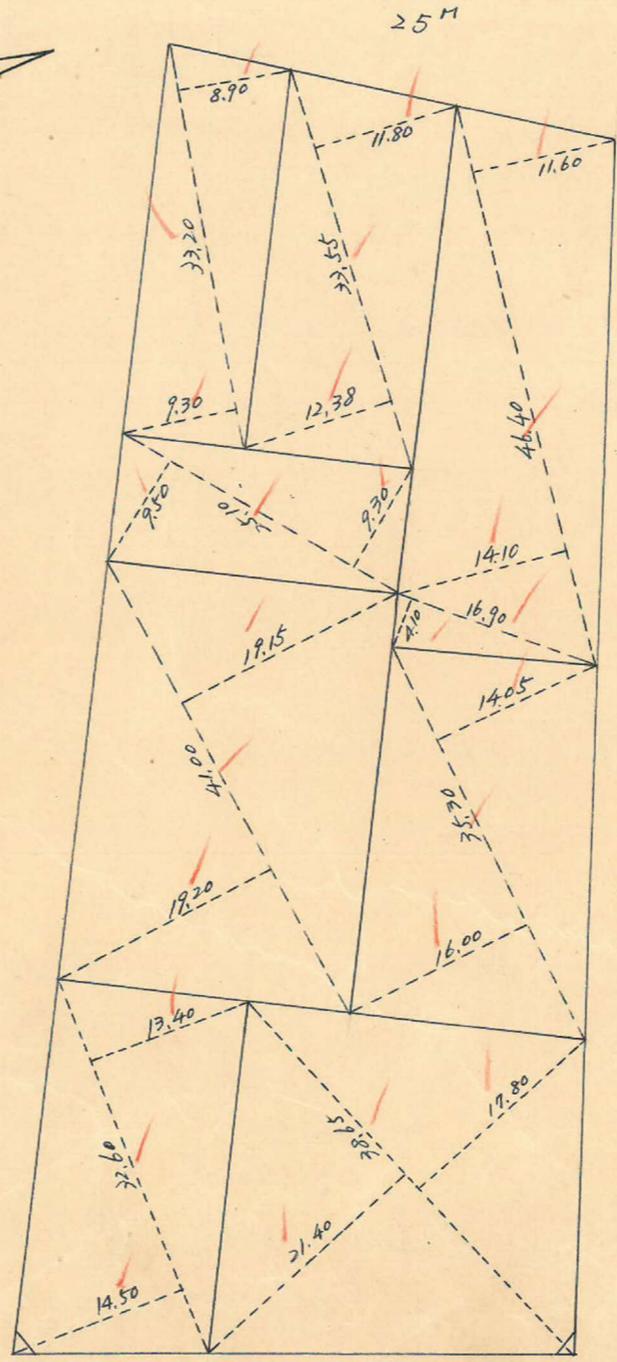

6M

ロット 8  
 杭 20

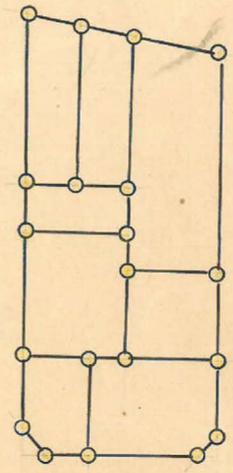

$2.16 \times 2.28 = 2.25 \text{ m}^2 = 0.68 \text{ 坪}$

$2.27 \text{ m}^2 = 0.68 \text{ 坪}$

8M

トラバ-精度 1/16000

No 14  
 $x=2715.366$   
 $y=-923.661$

25 M


$\sec 5-43(1.0050) \times 3.00 = 3.02$   
 $\tan 5-43(0.1001) \times 12.50 = 1.25 (+)$   
 $4.27$

$\sec 10-40(1.0176) \times 3.00 = 3.05$   
 $\tan 10-40(0.1883) \times 12.50 = 2.35 (-)$   
 $0.70$

No 7  
 $x=2749.285$   
 $y=-900.748$

$\sec 5-43(1.0050) \times 12.50 = 12.56$   
 $\tan 5-43(0.1001) \times 3.00 = 0.30 (+)$   
 $12.86$

$\sec 10-40(1.0176) \times 12.50 = 12.72$   
 $\tan 10-40(0.1883) \times 3.00 = 0.56 (-)$   
 $12.16$

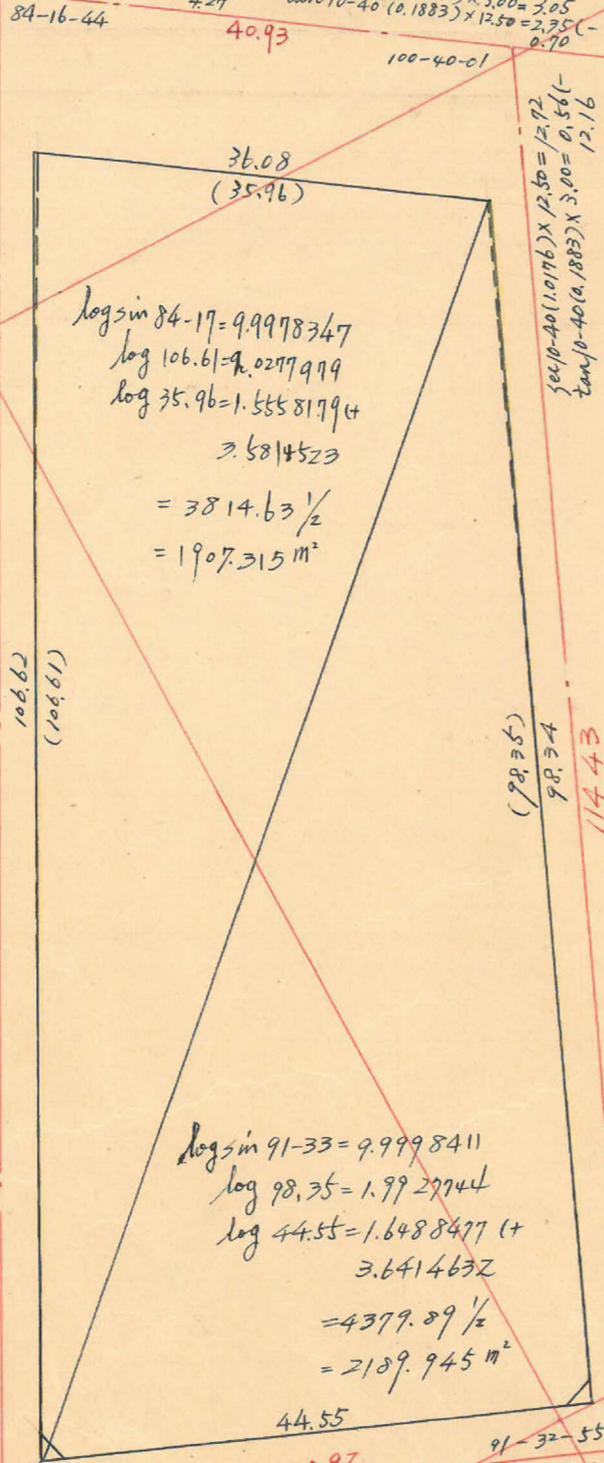

$\log \sin 84-17 = 9.9978347$   
 $\log 106.61 = 9.0277999$   
 $\log 35.96 = 1.5558179 (+)$   
 $3.5814523$   
 $= 3814.63 \frac{1}{2}$   
 $= 1907.315 \text{ m}^2$

$\log \sin 91-33 = 9.9998411$   
 $\log 98.35 = 1.9927744$   
 $\log 44.55 = 1.6488477 (+)$   
 $3.6414632$   
 $= 4379.89 \frac{1}{2}$   
 $= 2189.945 \text{ m}^2$

No 16  
 $x=2656.619$   
 $y=814.644$

$\sec 6-30(1.0065) \times 3.00 = 3.02$   
 $\tan 6-30(0.1139) \times 4.00 = 0.46 (+)$   
 $3.48$


8 M

$\sec 1-33(1.0004) \times 4.00 = 4.00$   
 $\tan 1-33(0.0271) \times 3.00 = 0.08 (-)$   
 $3.92$

No 8  
 $x=2703.890$   
 $y=-795.713$



$\Delta ABC \text{ 面積} = \frac{1}{2} \times 0.08 \times 106.61 \times \sin 95-43 = 4.243 \text{ m}^2$   
 $AC = \sqrt{106.61^2 + 0.08^2 - 2 \times 106.61 \times 0.08 \times \cos 95-43} = 106.62 \text{ m}$

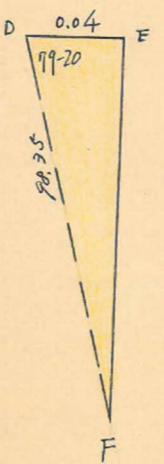

$\Delta DEF \text{ 面積} = \frac{1}{2} \times 0.04 \times 98.35 \times \sin 99-20 = 1.933 \text{ m}^2$   
 $EF = \sqrt{98.35^2 + 0.04^2 - 2 \times 98.35 \times 0.04 \times \cos 99-20} = 98.34 \text{ m}$

合計面積  $1907.315 + 2189.945 + 4.243 + 1.933 = 4103.44 \text{ m}^2$   
 前除  $2.27 + 2.25 = 4.52 \text{ m}^2$   
 割上  $4098.92 \text{ m}^2$

この図面等は、土地区画整理事業に関する参考資料として提供しています。  
 ○図面等は換地処分時のものであり、現在の状況とは異なる場合があります。  
 ○図面等によって、境界等が確定されるものではありません。

$x=270800$