

課長	係長	測量士	係

(分筆) 確定面積平面圖




$S = \frac{1}{600} S_{\text{ブロック番号}}$

茶田

26号

新地名 町 丁目

27年 5月 6日

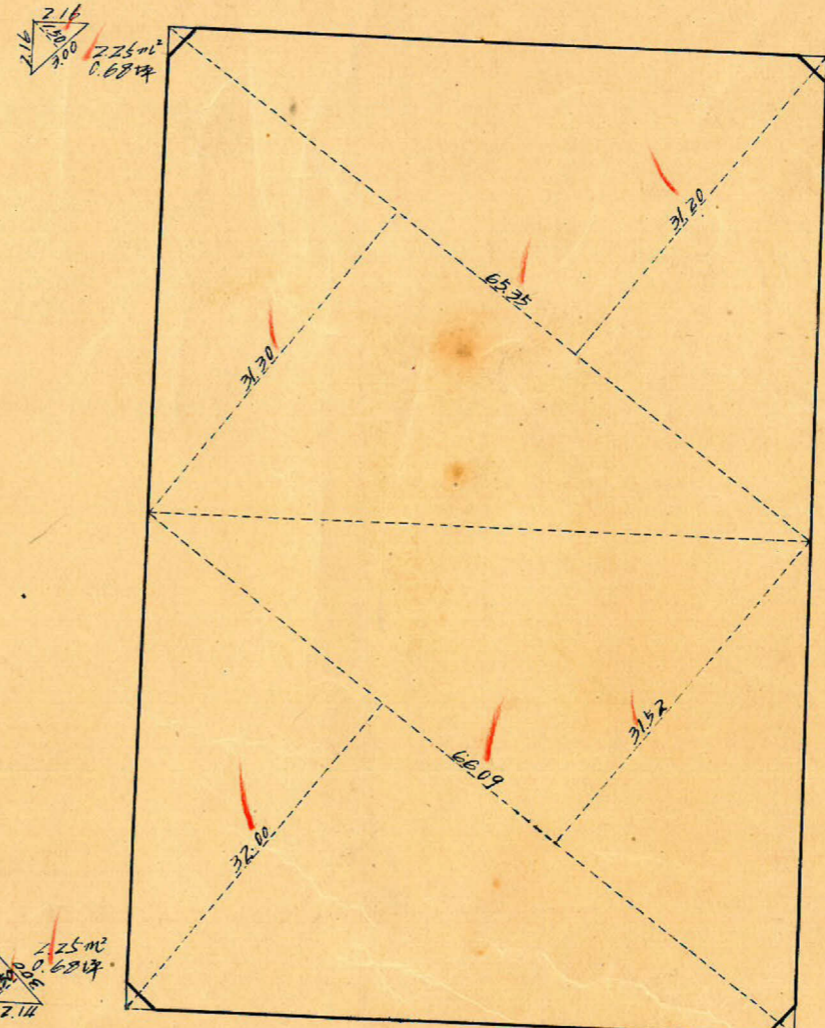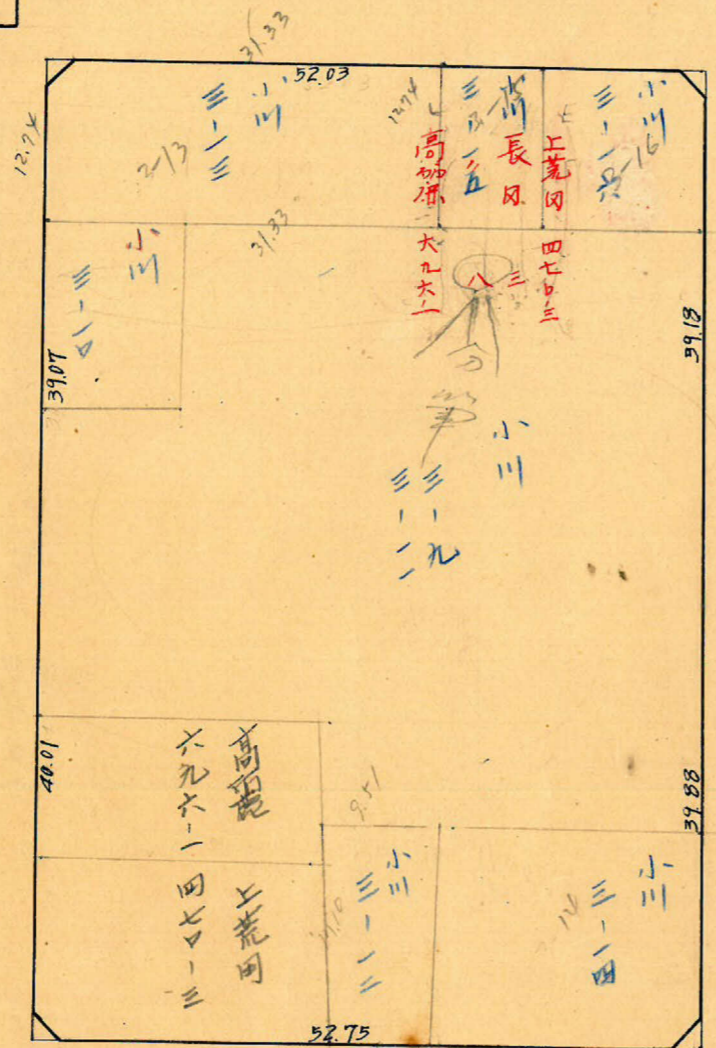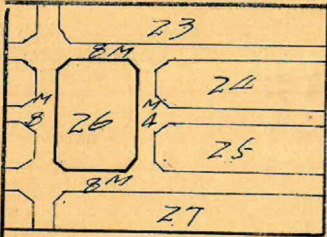

2.25m²  
0.68%

2.25m²  
0.68%

測量士	測量士	測量士	測量士
トランシ	面積計算	杭埋設	測距

この図面等は、土地区画整理事業に関する参考資料として提供しています。  
 ○図面等は換地処分時のものであり、現在の状況とは異なる場合があります。  
 ○図面等によって、境界等が確定されるものではありません。

