


課長	係長	測筆士	係




(分筆前)  
確定面積平面圖  $S = \frac{1}{600}$

ブロック番号 荒田 29号  
新地名 町 丁目

昭和27年 7月 8日

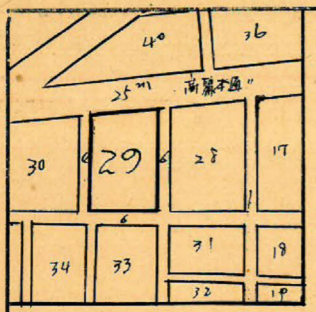

この図面等は、土地区画整理事業に関する参考資料として提供しています。  
○図面等は換地処分時のものであり、現在の状況とは異なる場合があります。  
○図面等によって、境界等が確定されるものではありません。

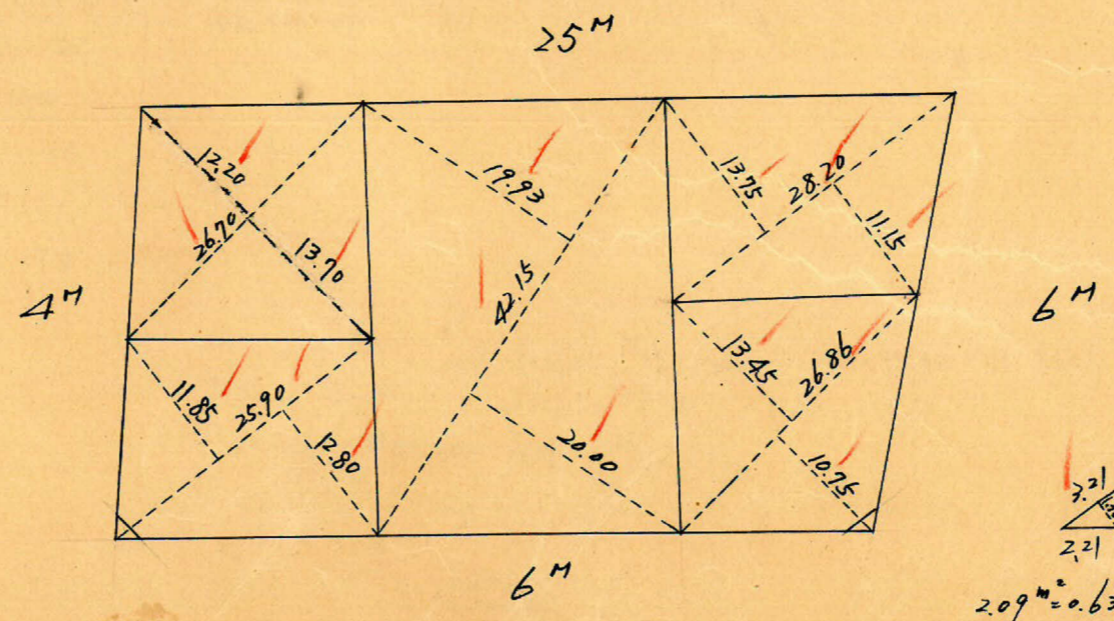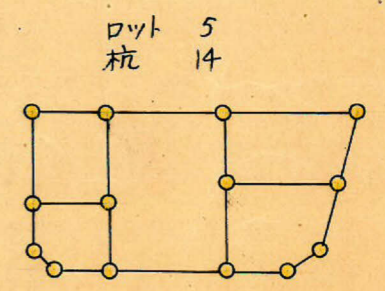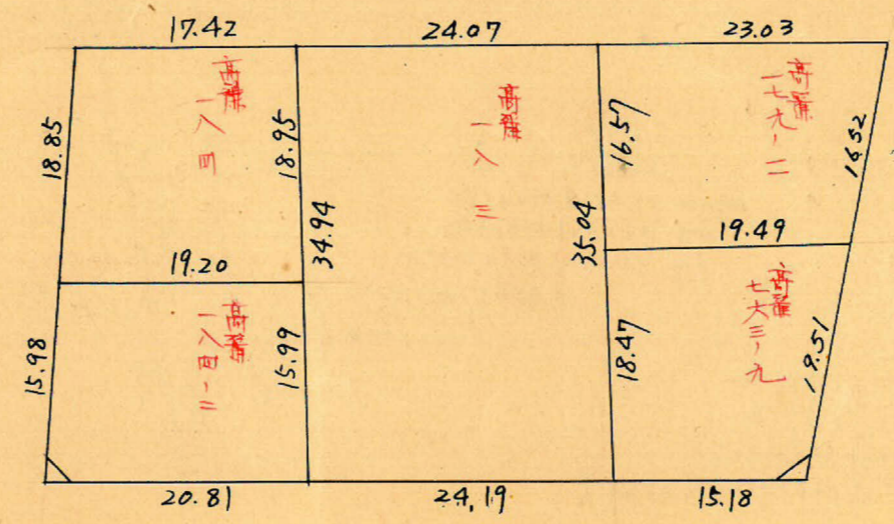

$2.40 \text{ m}^2 = 0.7224$

$2.09 \text{ m}^2 = 0.6324$



トラー精度 1/16000

No54  
 $x=2383.942$   
 $y=-1055.401$

$\sec 5-03 (1.0039) \times 2.00 = 2.01$   
 $\tan 5-03 (0.0884) \times 12.50 = 1.11 (-0.70)$


25 M  
 71.06

$\sec 11-52 (1.0218) \times 3.00 = 3.07$   
 $\tan 11-52 (0.2101) \times 12.50 = 2.63 (+5.70)$

No68  
 $x=2454.443$   
 $y=-1046.518$

$\sec 4-29 (1.0031) \times 3.00 = 3.01$   
 $\tan 4-29 (0.0784) \times 2.00 = 0.16 (+3.17)$   
 $\sec 5-03 (1.0039) \times 12.50 = 12.54$   
 $\tan 5-03 (0.0884) \times 2.00 = 0.18 (-3.17)$

4 M

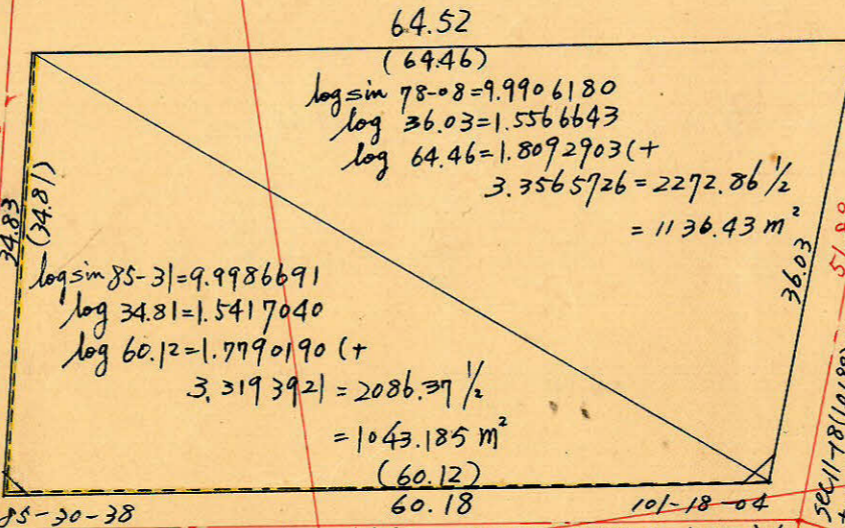

64.52  
 (64.46)  
 $\log \sin 78-08 = 9.9906180$   
 $\log 36.03 = 1.5566643$   
 $\log 64.46 = 1.8092903 (+)$   
 $3.3565726 = 2272.86 \frac{1}{2}$   
 $= 1136.43 \text{ m}^2$

$\log \sin 85-31 = 9.9986691$   
 $\log 34.81 = 1.5417040$   
 $\log 60.12 = 1.7790190 (+)$   
 $3.3193921 = 2086.37 \frac{1}{2}$   
 $= 1043.185 \text{ m}^2$

No55  
 $x=2373.275$   
 $y=-1006.199$

$\sec 4-29 (1.0031) \times 2.00 = 2.01$   
 $\tan 4-29 (0.0784) \times 3.00 = 0.24 (+2.25)$

64.83


6 M

$\sec 11-18 (1.0198) \times 3.00 = 3.06$   
 $\tan 11-18 (0.1998) \times 3.00 = 0.60 (-2.46)$

No49  
 $x=2437.510$   
 $y=-997.464$

$\sec 11-52 (1.0218) \times 12.50 = 12.77$   
 $\tan 11-52 (0.2101) \times 3.00 = 0.63 (+2.46)$   
 $\sec 11-18 (1.0198) \times 3.00 = 3.06$   
 $\tan 11-18 (0.1998) \times 3.00 = 0.60 (-2.46)$

6 M

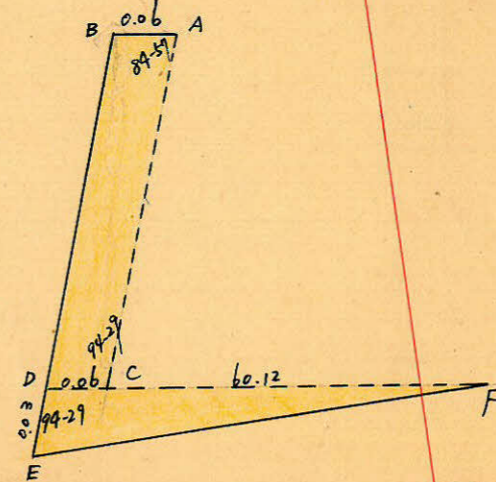


この図面等は、土地区画整理事業に関する参考資料として提供しています。  
 ○図面等は換地処分時のものであり、現在の状況とは異なる場合があります。  
 ○図面等によって、境界等が確定されるものではありません。

$x=2400$

$x=2500$