

|    |    |     |   |
|----|----|-----|---|
| 課長 | 係長 | 測量士 | 係 |
|    |    |     |   |


(分筆前)  
確定面積平面圖  $S = \frac{1}{600}$

ブロック番号 荒田

39号

新地名 町 丁目

昭和27年 7月 28日


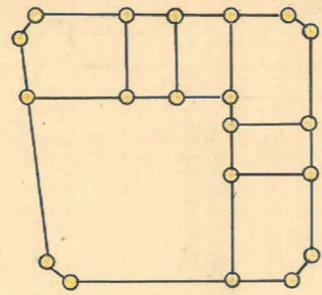


ロット 7  
杭 20




$2.52 \text{ m}^2 = 0.76 \text{ 坪}$

$1.97 \text{ m}^2 = 0.59 \text{ 坪}$

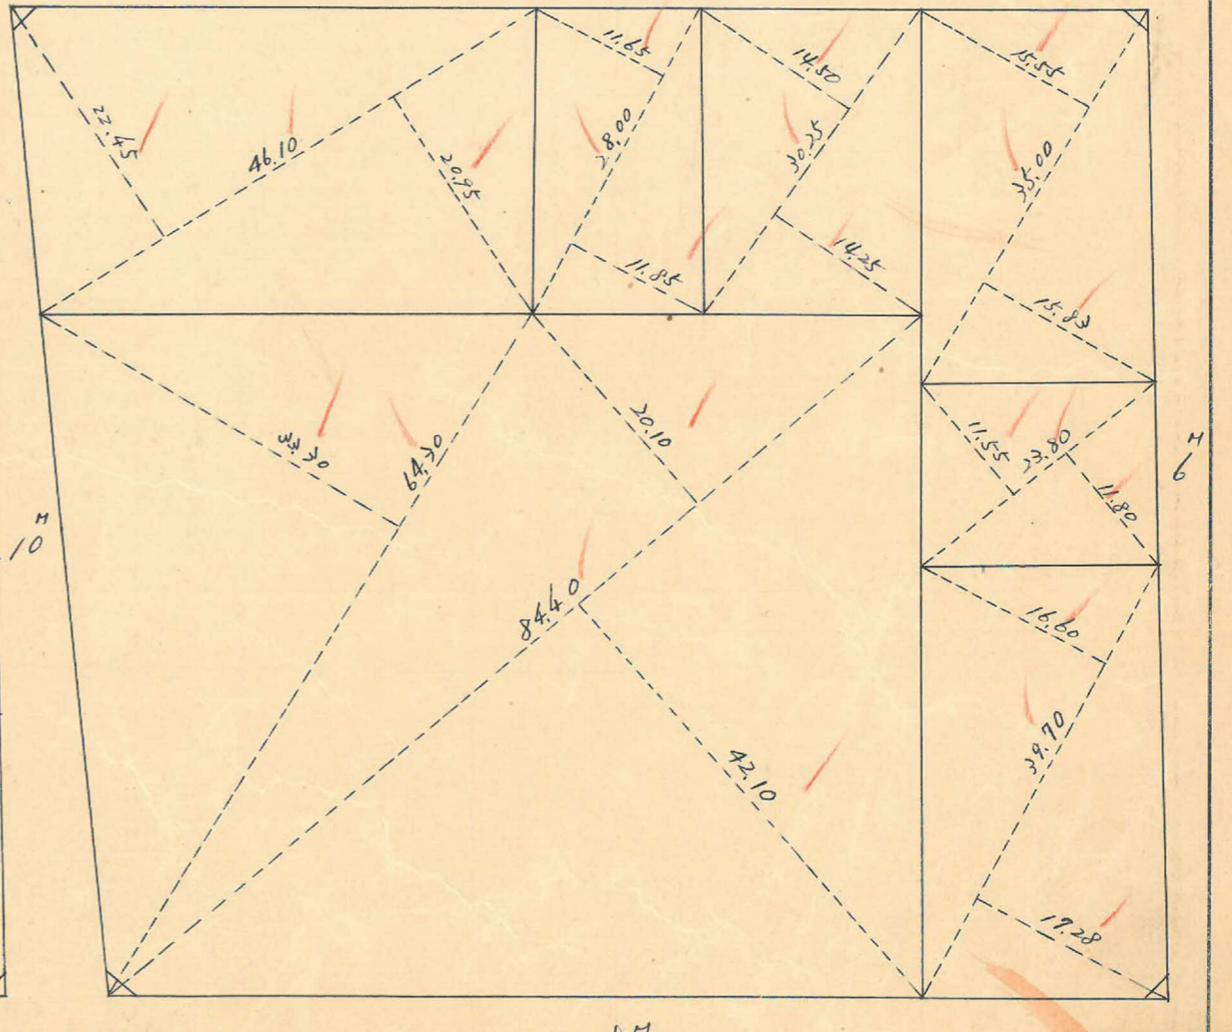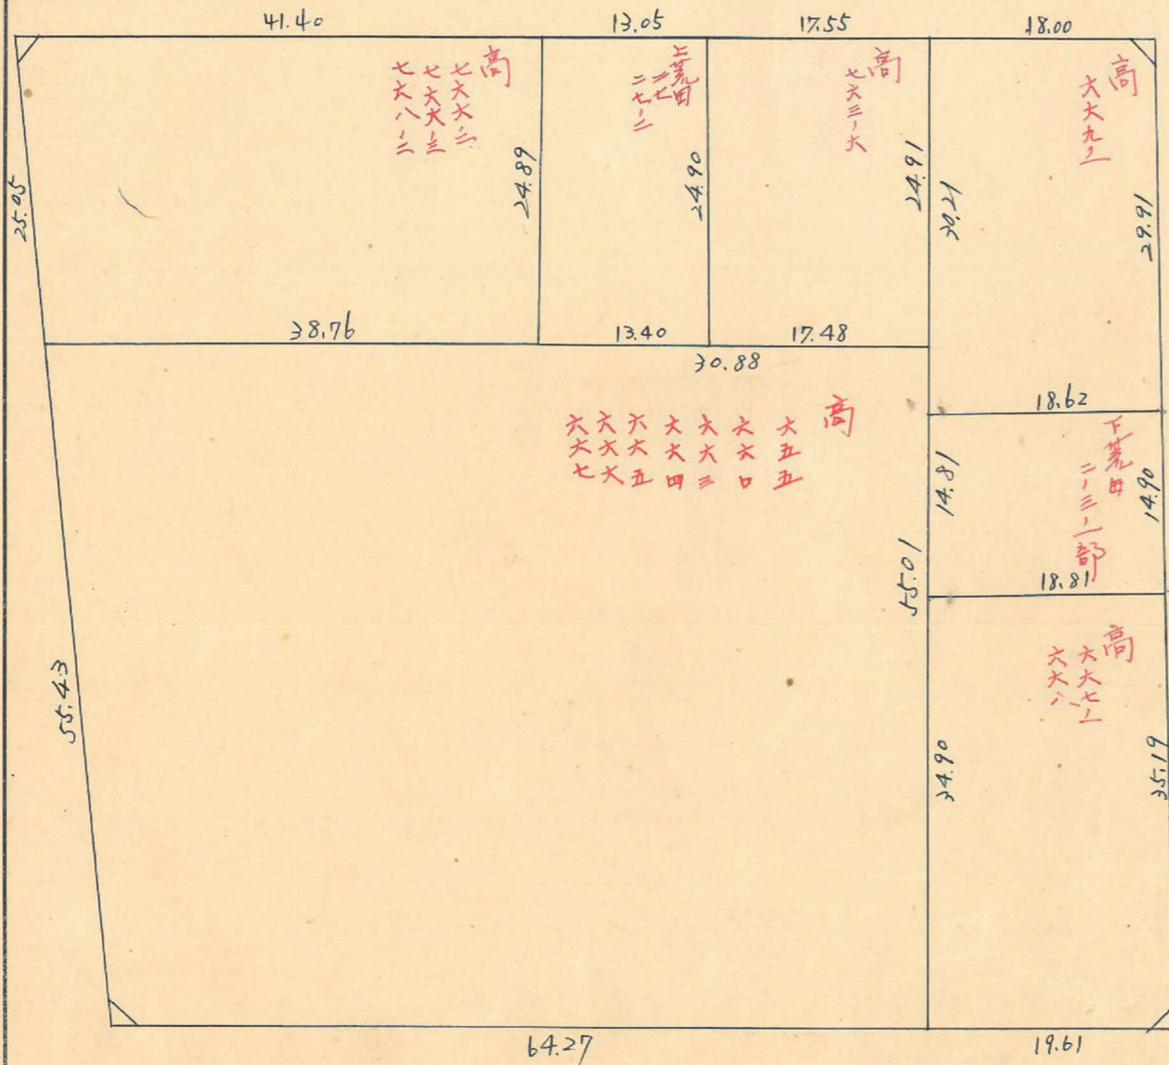


この図面等は、土地区画整理事業に関する参考資料として提供しています。  
 ○図面等は換地処分時のものであり、現在の状況とは異なる場合があります。  
 ○図面等によって、境界等が確定されるものではありません。

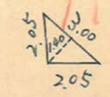


$2.10 \text{ m}^2 = 0.63 \text{ 坪}$

$2.23 \text{ m}^2 = 0.67 \text{ 坪}$

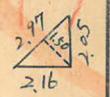

トラバ-精度 1/16000

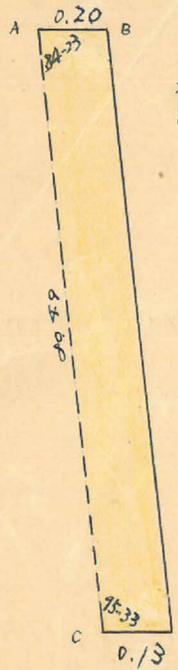

No61  
 $x = 2264.590$   
 $y = -869.559$


sec 5-37 (1.0048) x 5.00 = 5.02  
 tan 5-37 (0.0983) x 4.00 = 0.39 (+)  
 5.41

sec 5-37 (1.0048) x 4.00 = 4.02  
 tan 5-37 (0.0983) x 5.00 = 0.49 (+)  
 5.41

88.53

sec 5-33 (1.0047) x 4.00 = 4.02  
 tan 5-33 (0.0972) x 5.00 = 0.49 (-)  
 3.53

No65  
 $x = 2239.460$   
 $y = -784.674$

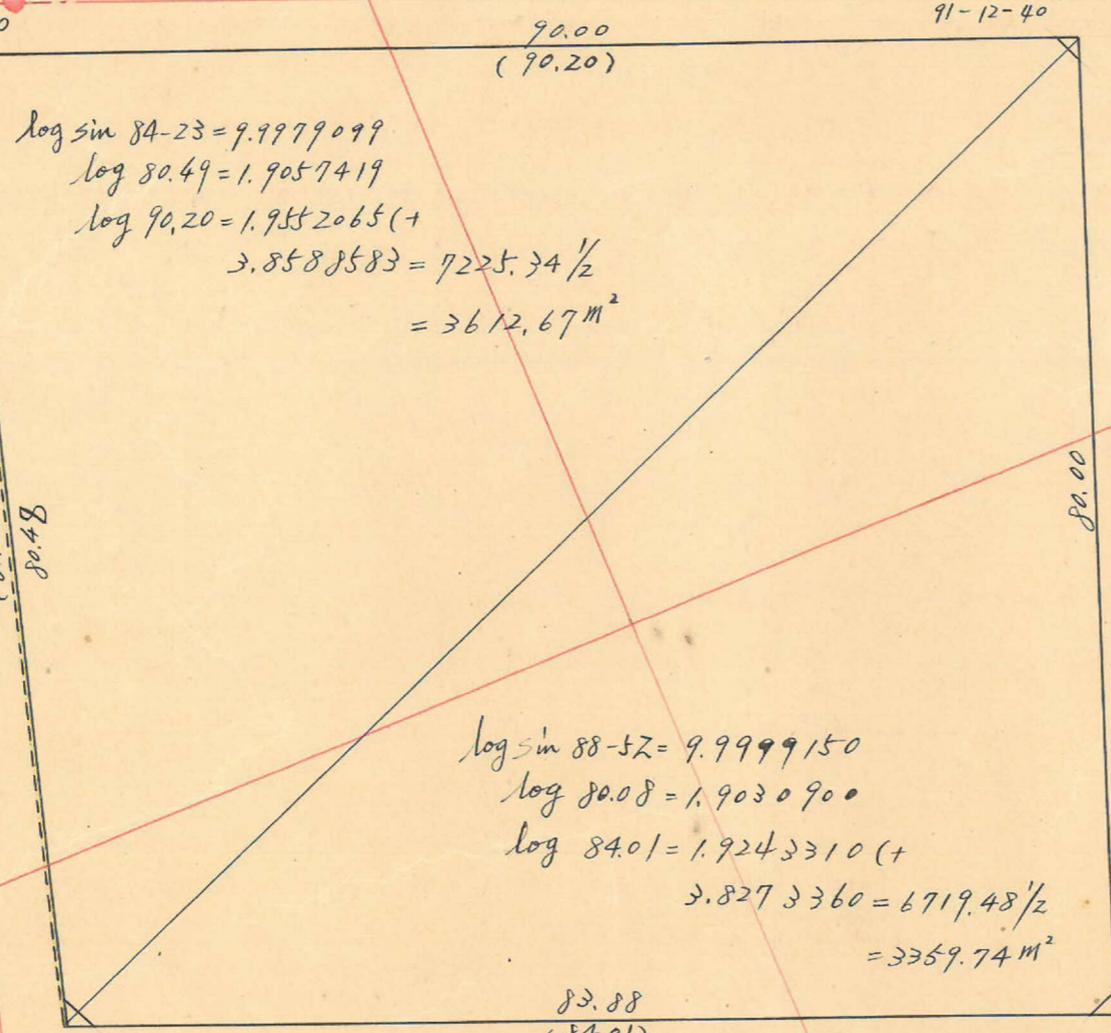

log sin 84-23 = 9.9979099  
 log 80.49 = 1.9057419  
 log 90.20 = 1.9552065 (+)  
 3.8588583 = 7225.34 1/2  
 = 3612.67 m²

log sin 88-52 = 9.9999150  
 log 80.08 = 1.9030900  
 log 84.01 = 1.9243310 (+)  
 3.8273360 = 6719.48 1/2  
 = 3359.74 m²

8 M  
 98.53

sec 1-12 (1.0002) x 3.00 = 3.00  
 tan 1-12 (0.0209) x 4.00 = 0.08 (-)  
 2.92

No62  
 $x = 2255.875$   
 $y = -822.467$

sec 1-12 (1.0002) x 4.00 = 4.00  
 tan 1-12 (0.0209) x 3.00 = 0.06 (-)  
 3.94

88.00  
 6 M

sec 1-08 (1.0002) x 4.00 = 4.00  
 tan 1-08 (0.0198) x 3.00 = 0.06 (+)  
 4.06

sec 1-08 (1.0002) x 3.00 = 3.00  
 tan 1-08 (0.0198) x 4.00 = 0.08 (+)  
 3.08

No64  
 $x = 2224.475$   
 $y = -750.261$

91.72  
 8 M

ABD 面積 = 1/2 x 0.20 x 80.49 x sin 84-23  
 = 8.010 m²

BC = sqrt(80.49² + 0.20² - 2 x 80.49 x 0.20 x cos 84-23)  
 = 80.47 m

tan LBCA = (0.20 x sin 84-23) / (80.49 - 0.20 x cos 84-23)  
 = 0.0025 = 0° - 09'

BCD 面積 = 1/2 x 0.13 x 80.47 x sin 75-24  
 = 5.208 m²

BD = sqrt(80.47² + 0.13² - 2 x 80.47 x 0.13 x cos 75-24)  
 = 80.48 m

合計 ABCD 面積 = 8.010 + 5.208  
 = 13.218 m²

合計面積 3612.67 + 3359.74 - 13.218 = 6959.19 m² (x 0.3025 = 2105.15 坪) = 2105.12 坪  
 剪除 " 2.52 + 1.97 + 2.23 + 2.10 = 8.82 m² (x 0.3025 = 2.66 坪) = 2.65 坪  
 割込 " 6950.37 m² (x 0.3025 = 2102.48 坪) = 2102.47 坪

この図面等は、土地区画整理事業に関する参考資料として提供しています。  
 ○図面等は換地処分時のものであり、現在の状況とは異なる場合があります。  
 ○図面等によって、境界等が確定されるものではありません。