
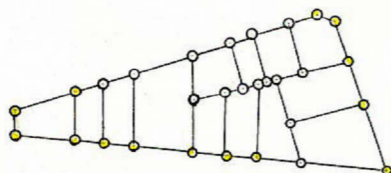
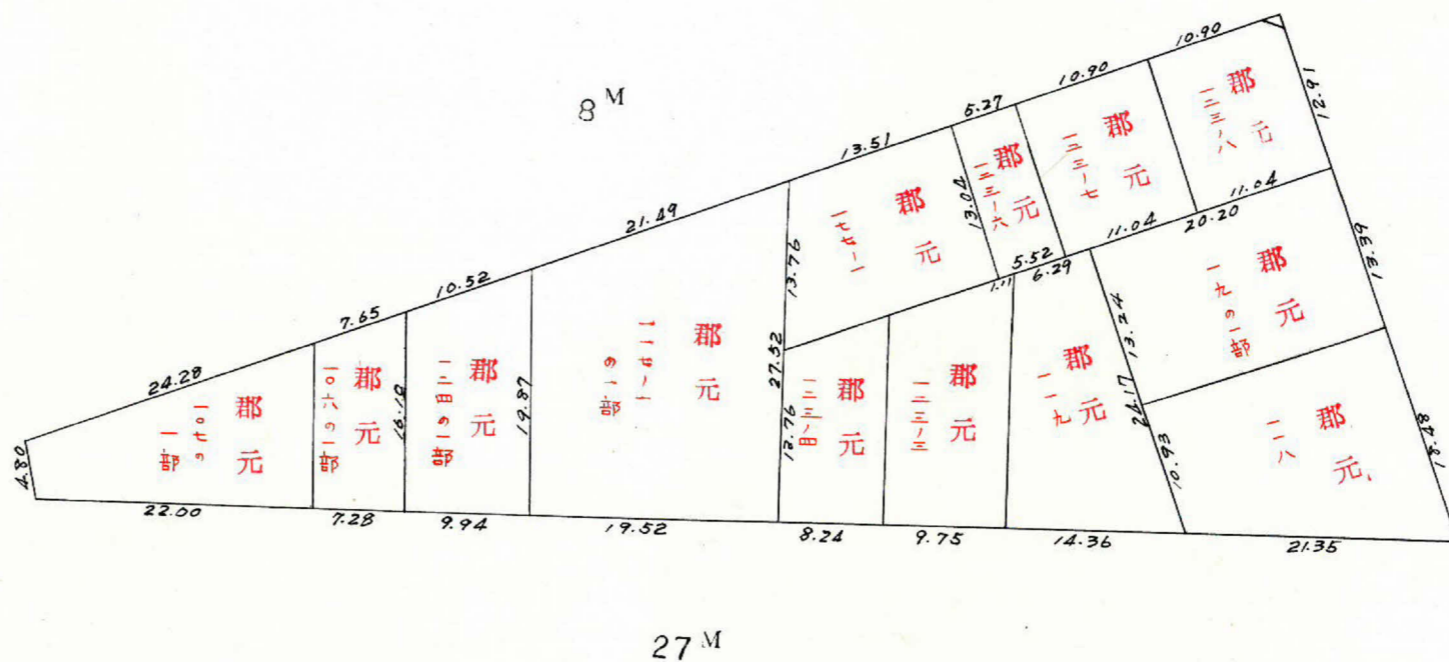


課長	係長	測量士	係

# 確定面積平面図 $S = \frac{1}{600}$


ブロック番号 鴨池 **113** 号

新地名 町 丁目  
年 月 日

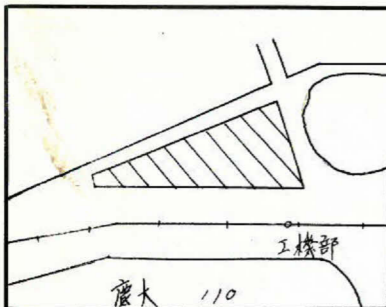

杭 28  
ロット 13

この図面等は、土地区画整理事業に関する参考資料として提供しています。  
 ○図面等は換地処分時のものであり、現在の状況とは異なる場合があります。  
 ○図面等によって、境界等が確定されるものではありません。

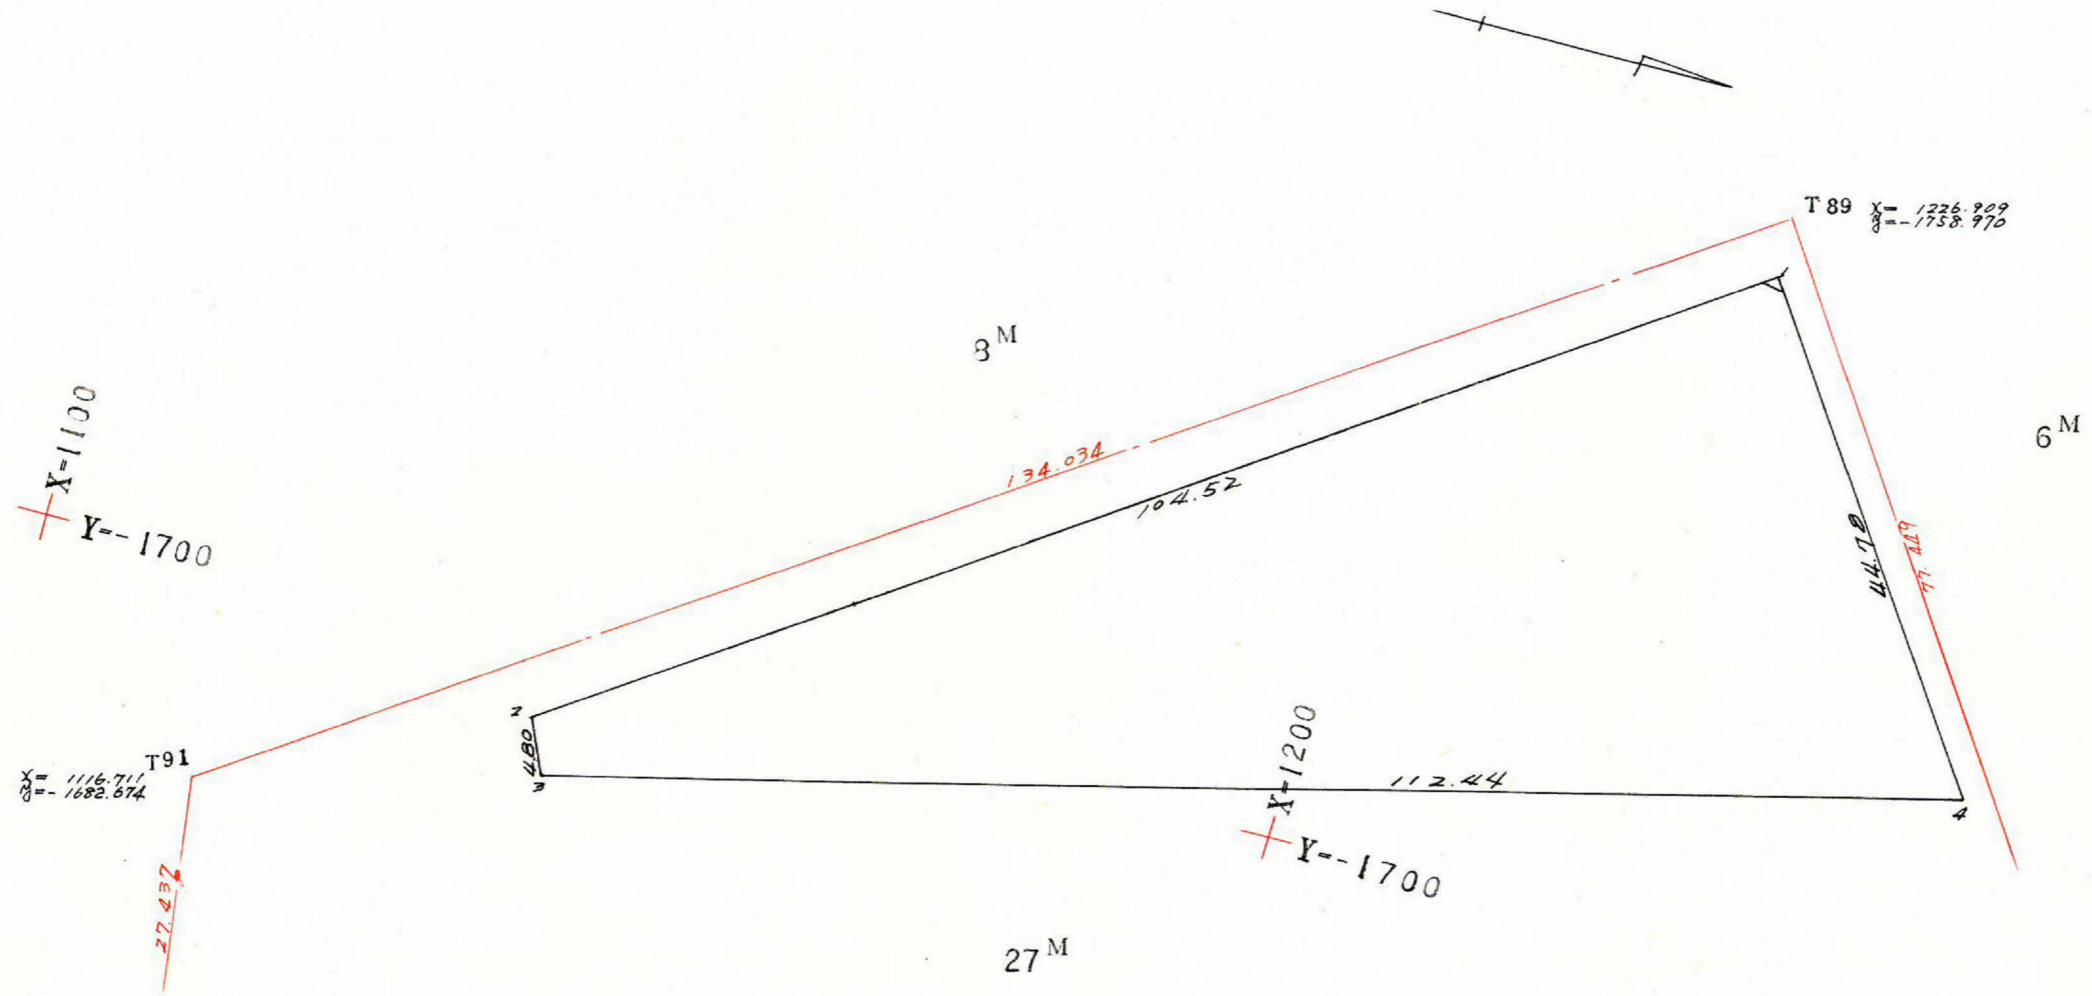


この図面等は、土地区画整理事業に関する参考資料として提供しています。  
 ○図面等は換地処分時のものであり、現在の状況とは異なる場合があります。  
 ○図面等によって、境界等が確定されるものではありません。

課長	係長	測量士	係

# 確定面積平面図 $S = \frac{1}{600}$

ブロック番号 **鴨池 113** 号

新地名 町 丁目  
年 月 日

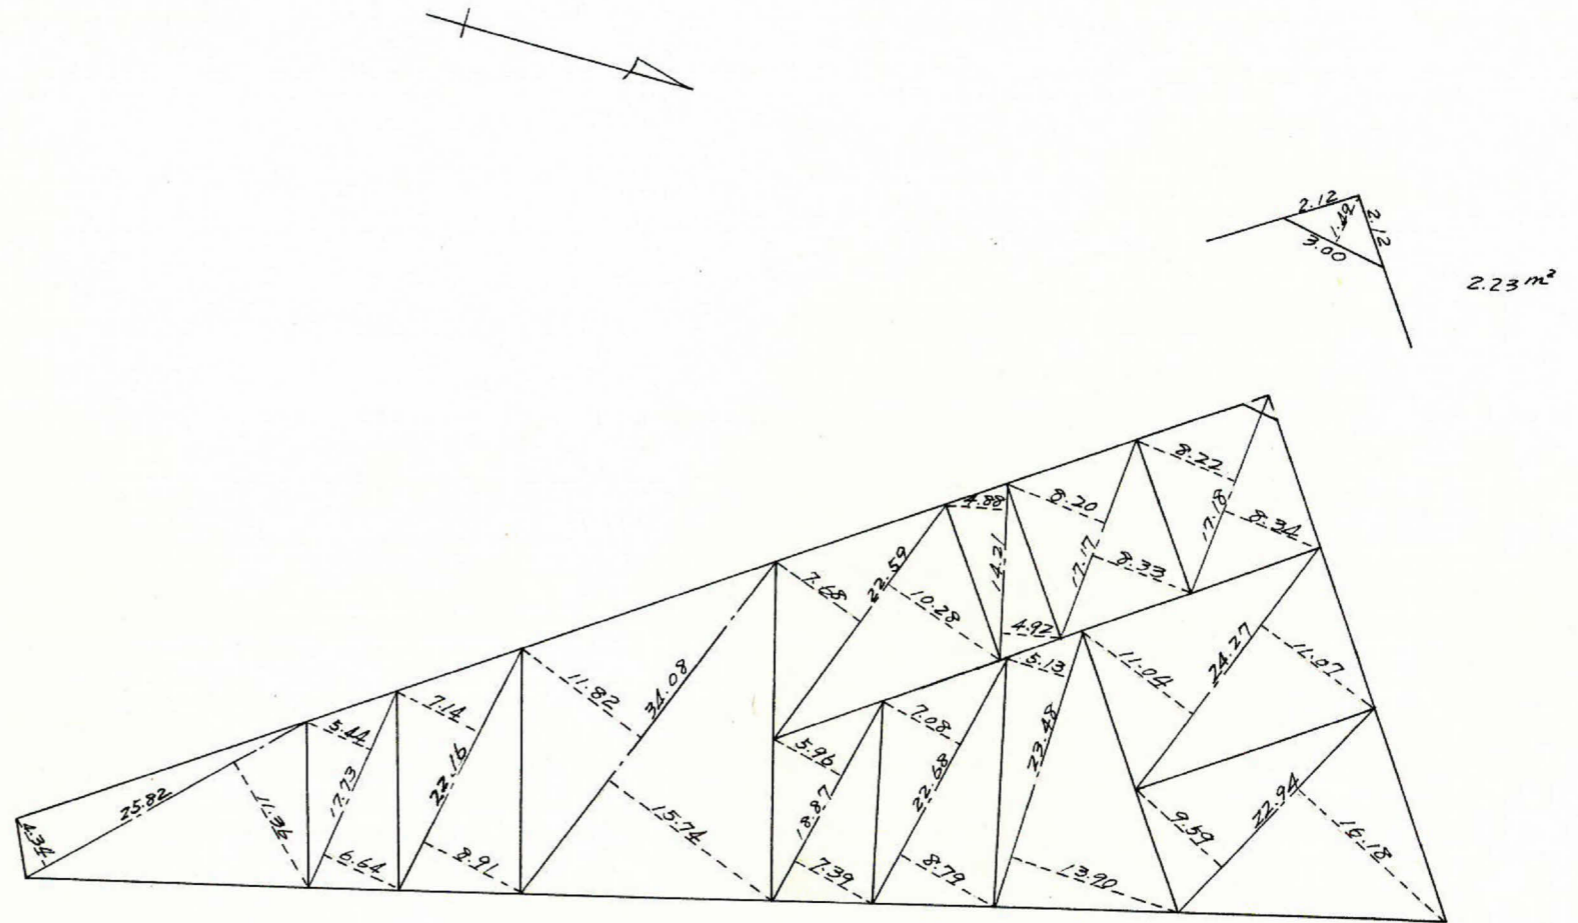

この図面等は、土地区画整理事業に関する参考資料として提供しています。  
 ○図面等は換地処分時のものであり、現在の状況とは異なる場合があります。  
 ○図面等によって、境界等が確定されるものではありません。

点	(1)	(2)	(3)	(4)	(1) × (4)	(2) × (3)
	X	(X <sub>n-1</sub> ) - (X <sub>n+1</sub> )	Y	(Y <sub>n-1</sub> ) - (Y <sub>n+1</sub> )		
1	+ 1226.965	+ 110.978	- 1753.878	- 22.618	- 27751.494370	- 194641.872684
2	+ 1141.144	+ 83.980	- 1694.209	- 64.100	- 73147.330400	- 142279.671820
3	+ 1142.985	- 110.978	- 1689.778	+ 22.618	+ 25852.031730	+ 187528.182884
4	+ 1252.122	- 83.980	- 1716.827	+ 64.100	+ 80261.020200	+ 144179.131460
					+ 5214.230160	- 5214.230160

$$\frac{1}{2} = 2607.11 \text{ m}^2$$

この図面等は、土地区画整理事業に関する参考資料として提供しています。  
 ○図面等は換地処分時のものであり、現在の状況とは異なる場合があります。  
 ○図面等によって、境界等が確定されるものではありません。