
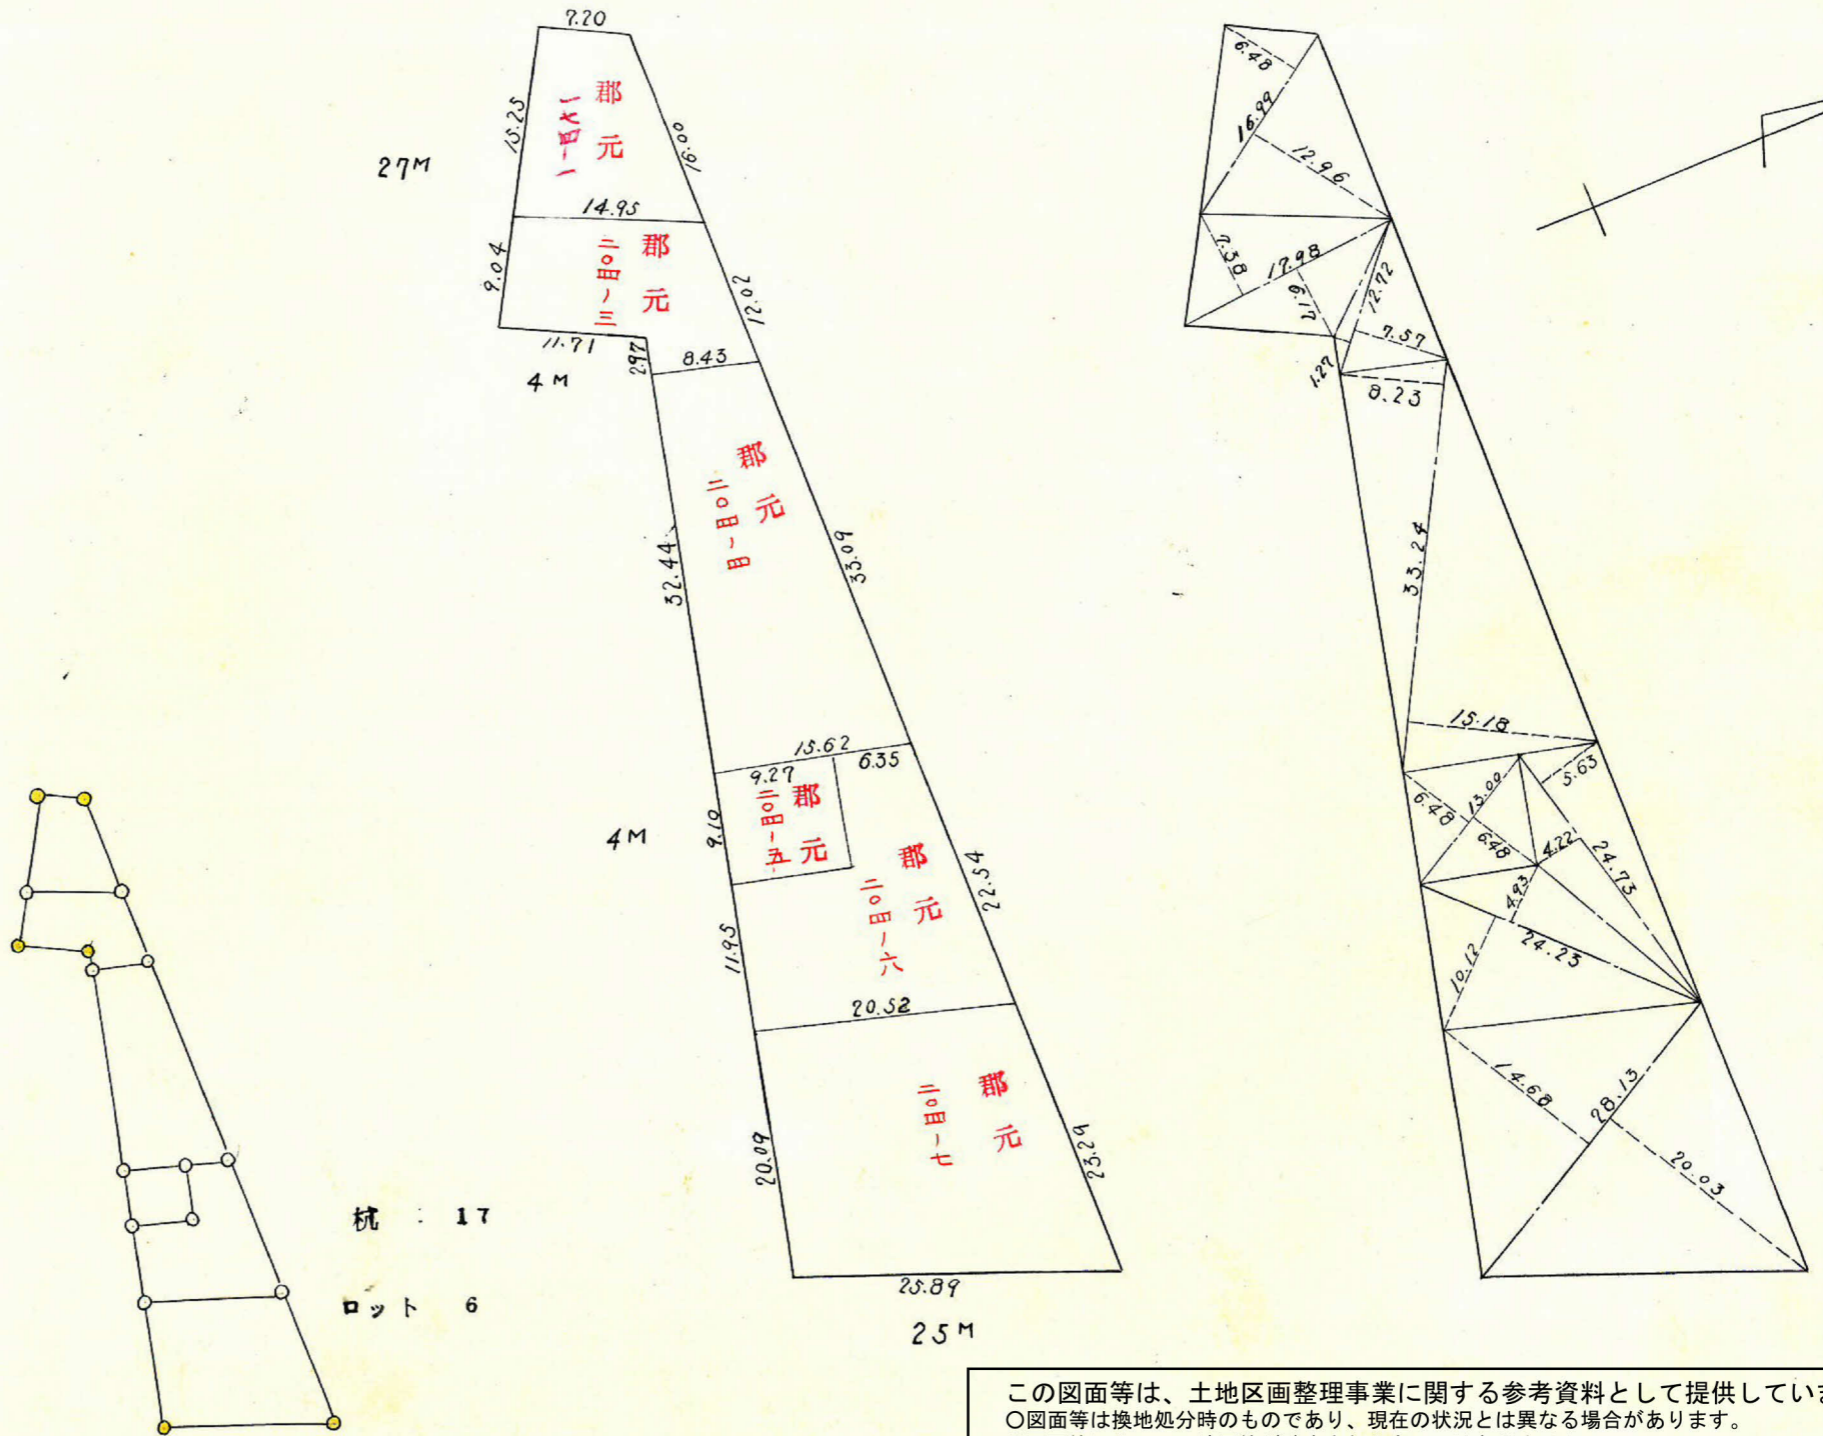


課	長	係	長	測量士	係


確定面積平面図 $S = \frac{1}{600}$

ブロック番号 **鴨池 110** 号

新地名 町 丁目
年 月 日

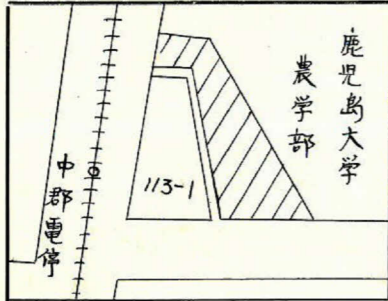

この図面等は、土地区画整理事業に関する参考資料として提供しています。
○図面等は換地処分時のものであり、現在の状況とは異なる場合があります。
○図面等によって、境界等が確定されるものではありません。

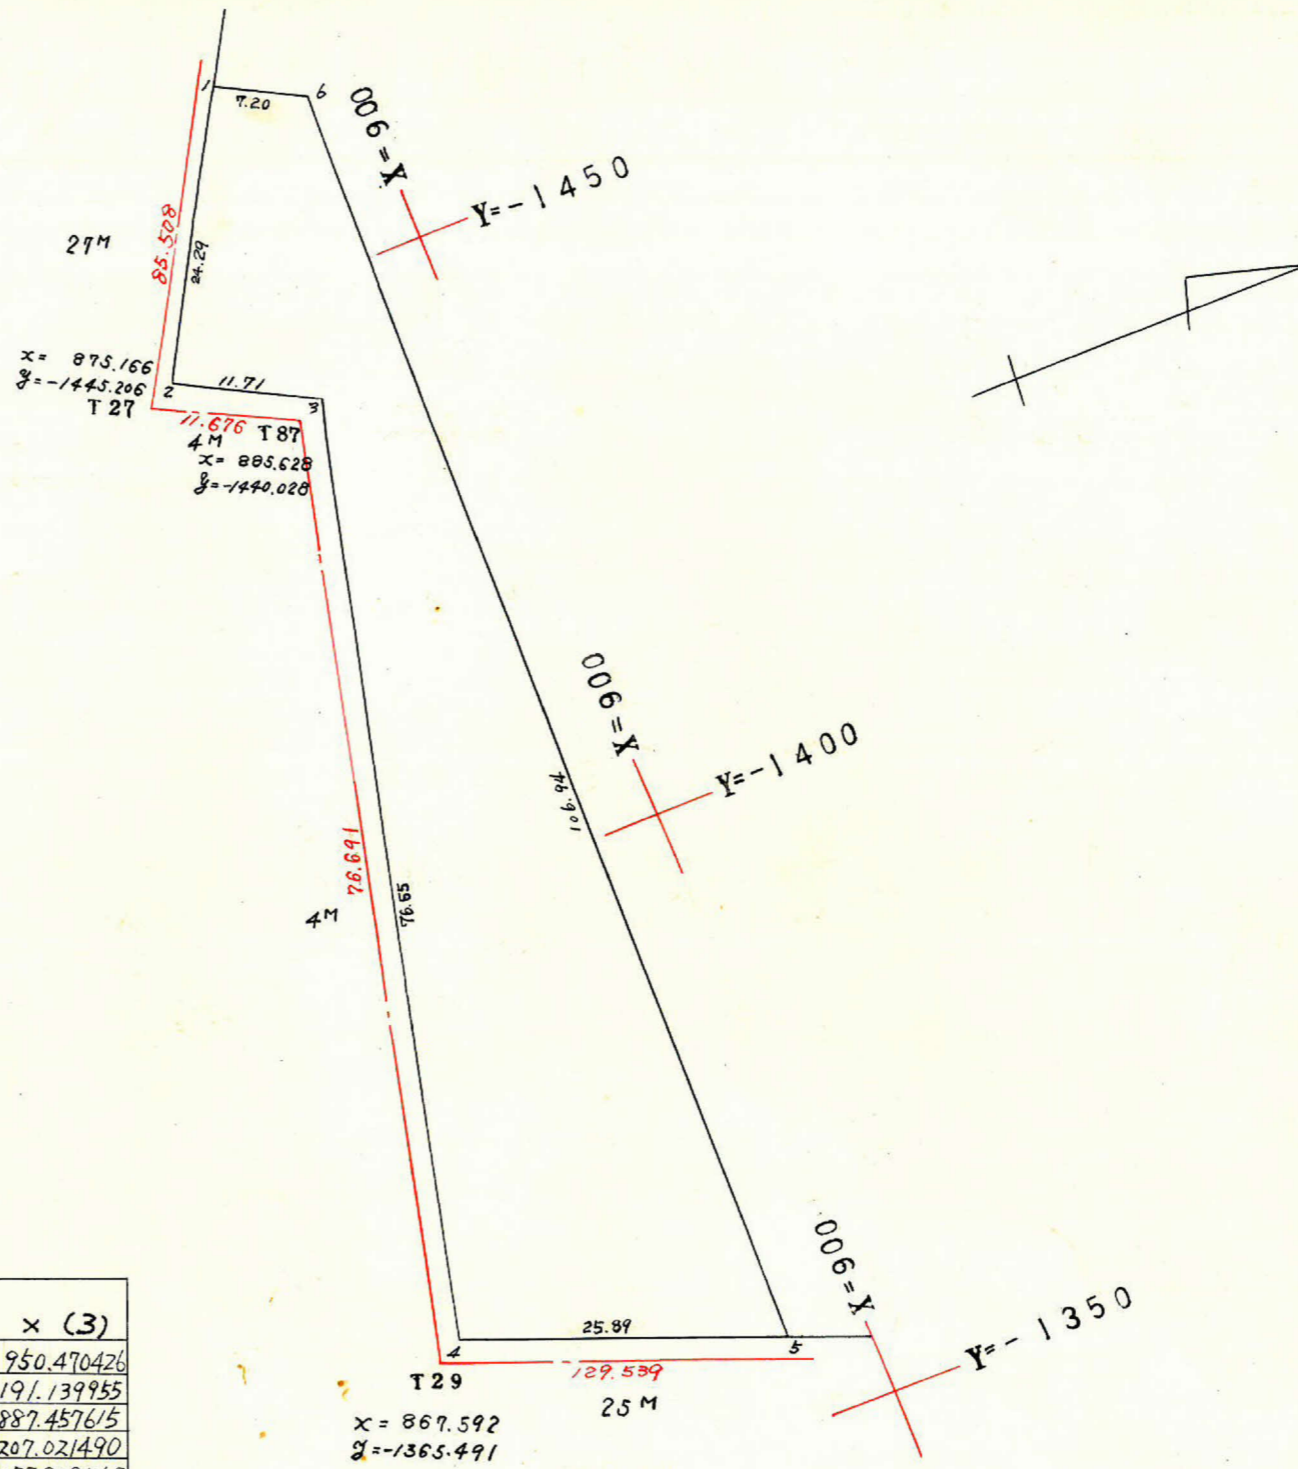

辺	(1)	(2)	(3)	(4)	(1) × (4)	(2) × (3)
	X	(X _{n-1}) - (X _{n+1})	Y	(Y _{n-1}) - (Y _{n+1})		
1	+ 889.468	+ 18.366	- 1467.411	- 17.734	- 15773.825512	- 26950.470426
2	+ 877.461	+ 1.515	- 1446.297	- 26.318	- 23093.018598	- 2191.139955
3	+ 887.953	+ 7.555	- 1441.093	- 79.599	- 70680.170847	- 10887.457615
4	+ 869.906	- 6.005	- 1366.698	- 83.976	- 73051.226256	+ 8207.021490
5	+ 893.958	- 25.921	- 1357.117	+ 97.333	+ 87011.614014	+ 35177.829757
6	+ 895.827	+ 4.490	- 1464.031	+ 110.294	+ 98804.343138	- 6573.499190
					+ 3217.715939	- 3217.715939

$\frac{1}{2} = 1608.858$




この図面等は、土地区画整理事業に関する参考資料として提供しています。
 ○図面等は換地処分時のものであり、現在の状況とは異なる場合があります。
 ○図面等によって、境界等が確定されるものではありません。

課	長	係	長	測量士	係


確定面積平面図 $S = \frac{1}{3,000}$

ブロック番号 **鴨池 110** 号

新地名 町 丁目
年 月 日

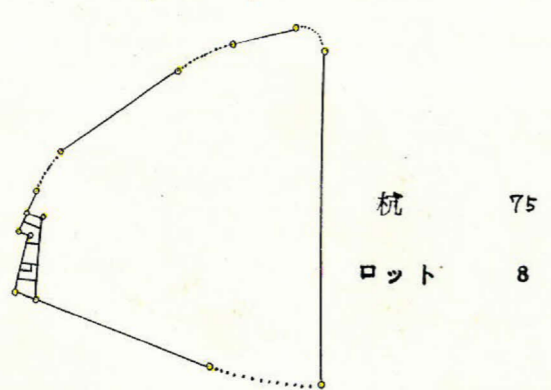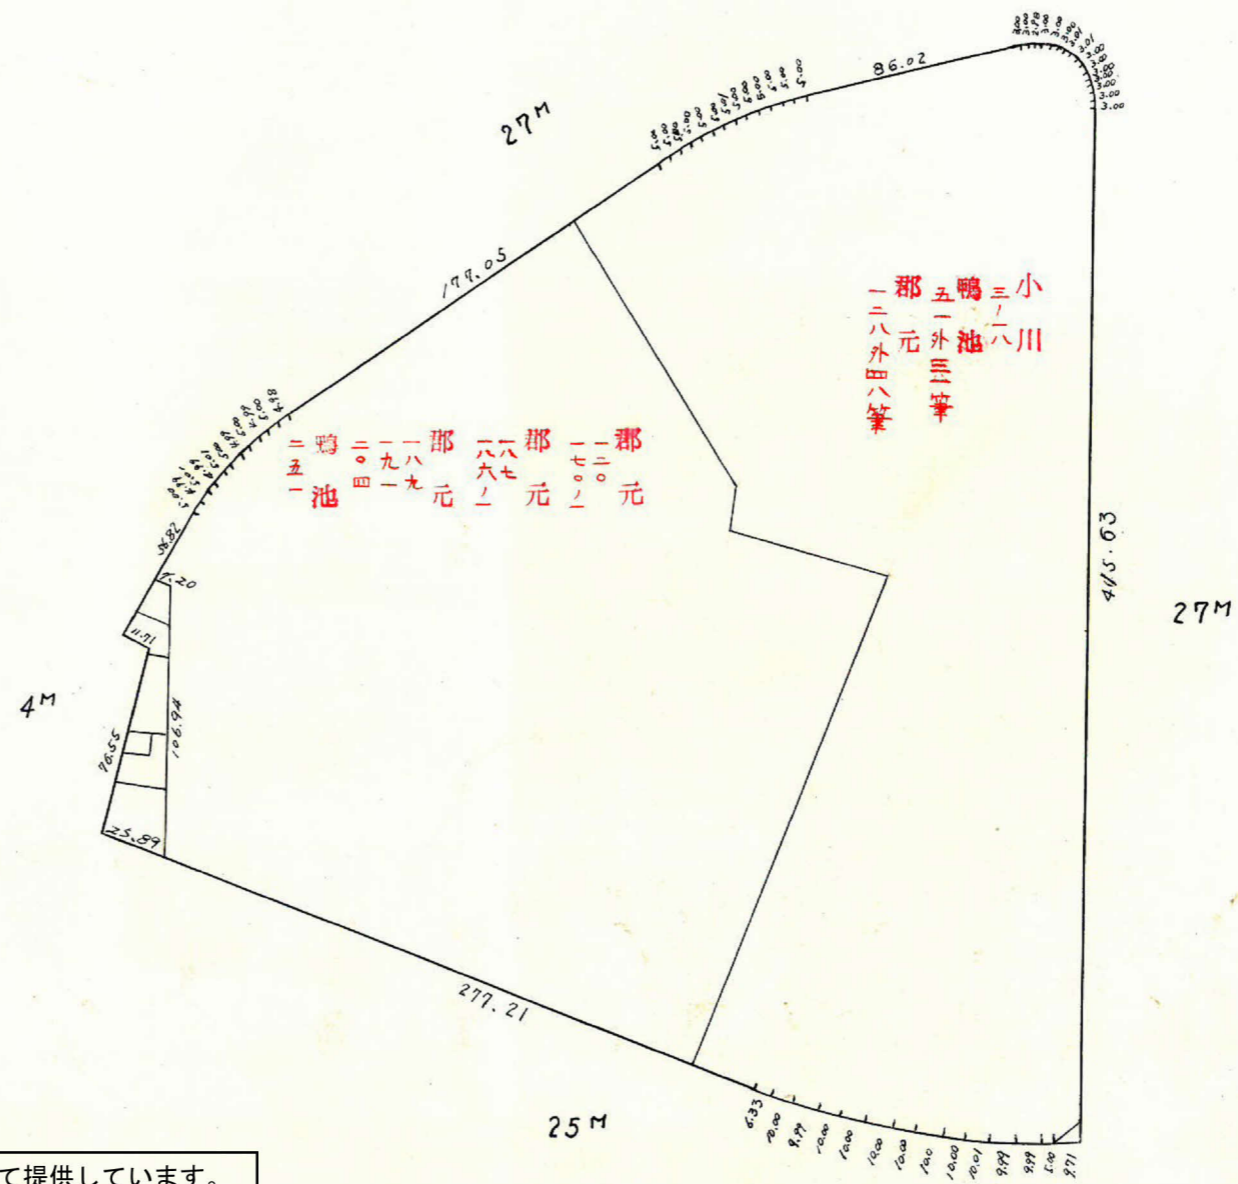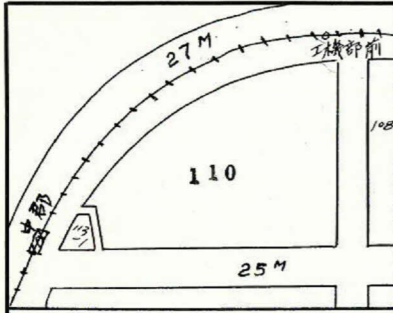

この図面等は、土地区画整理事業に関する参考資料として提供しています。
 ○図面等は換地処分時のものであり、現在の状況とは異なる場合があります。
 ○図面等によって、境界等が確定されるものではありません。

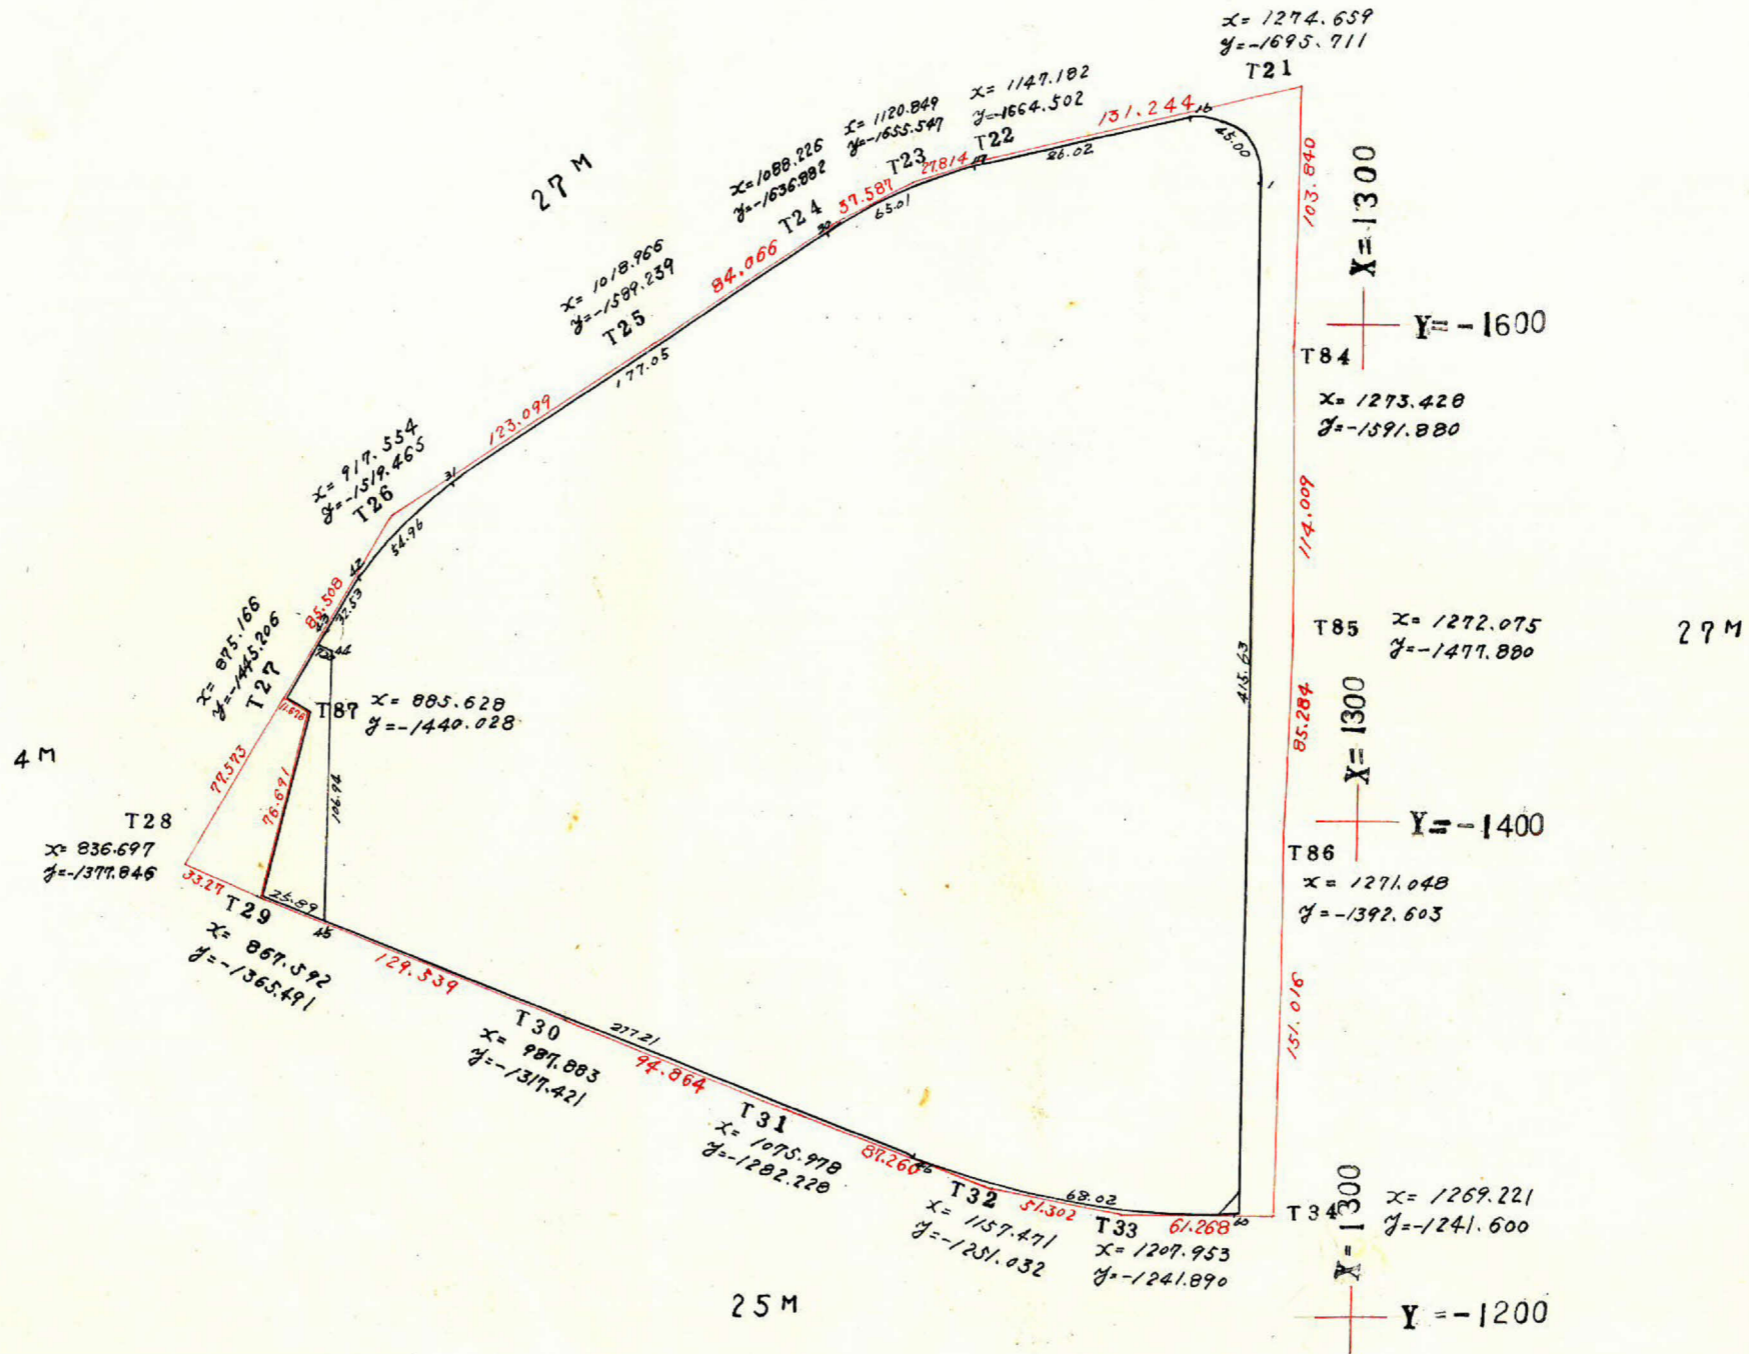

この図面等は、土地区画整理事業に関する参考資料として提供しています。
 ○図面等は換地処分時のものであり、現在の状況とは異なる場合があります。
 ○図面等によって、境界等が確定されるものではありません。