
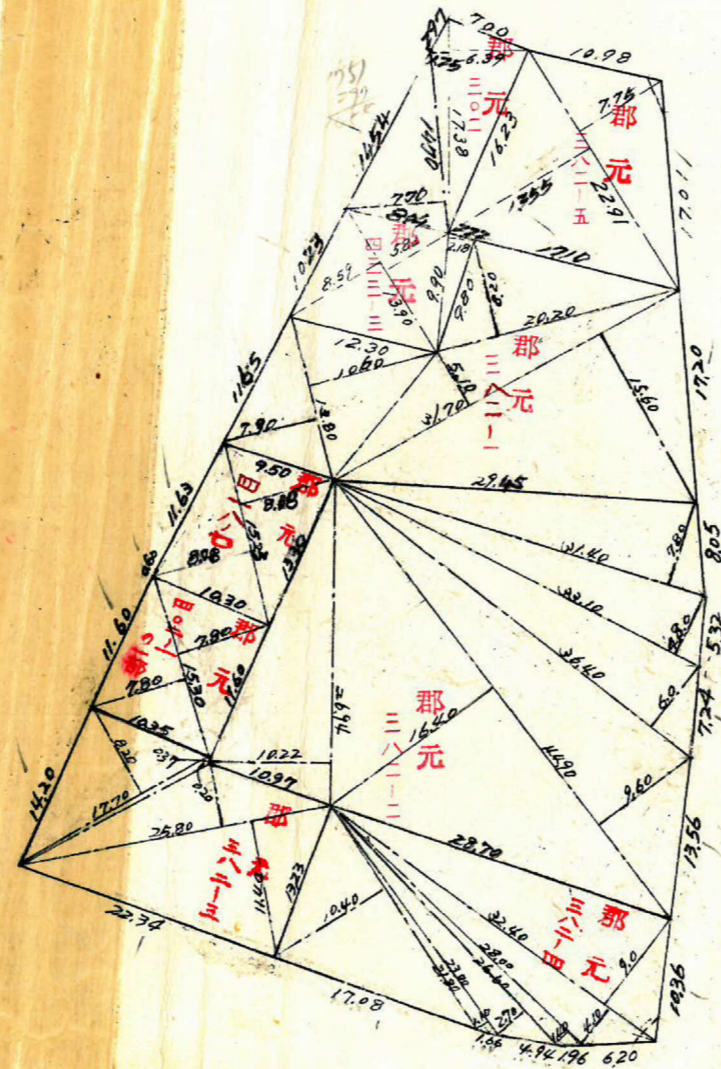


課長	係長	測量士	係

(分筆前)¹
 確定面積平面図 S = 600

ブロック番号 中郡 44号

新地名 町 丁目
 年 月 日

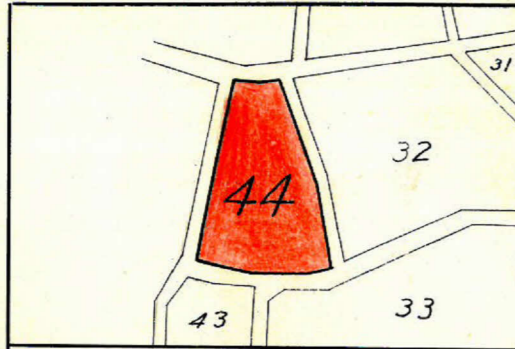


$$S = 3.185$$

$$A = \sqrt{3.185 \times 2.7437 \times 1.325 \times 0.715}$$

$$= \sqrt{1.5878}$$

$$= 1.26 \text{ m}^2$$

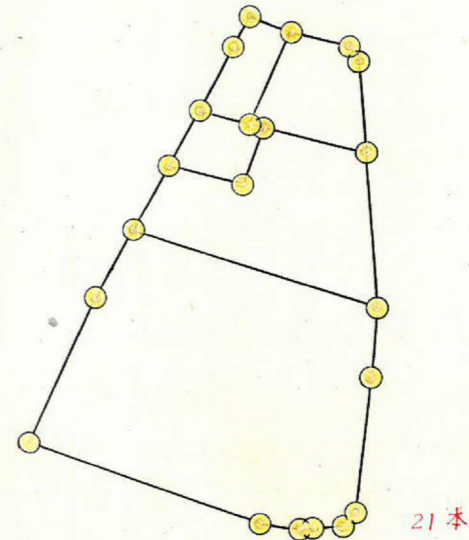


$$S = 3.37$$

$$A = \sqrt{3.37 \times 0.37 \times 1.55 \times 1.45}$$

$$= \sqrt{2.8024}$$

$$= 1.67 \text{ m}^2$$

この図面等は、土地区画整理事業に関する参考資料として提供しています。
 ○図面等は換地処分時のものであり、現在の状況とは異なる場合があります。
 ○図面等によって、境界等が確定されるものではありません。

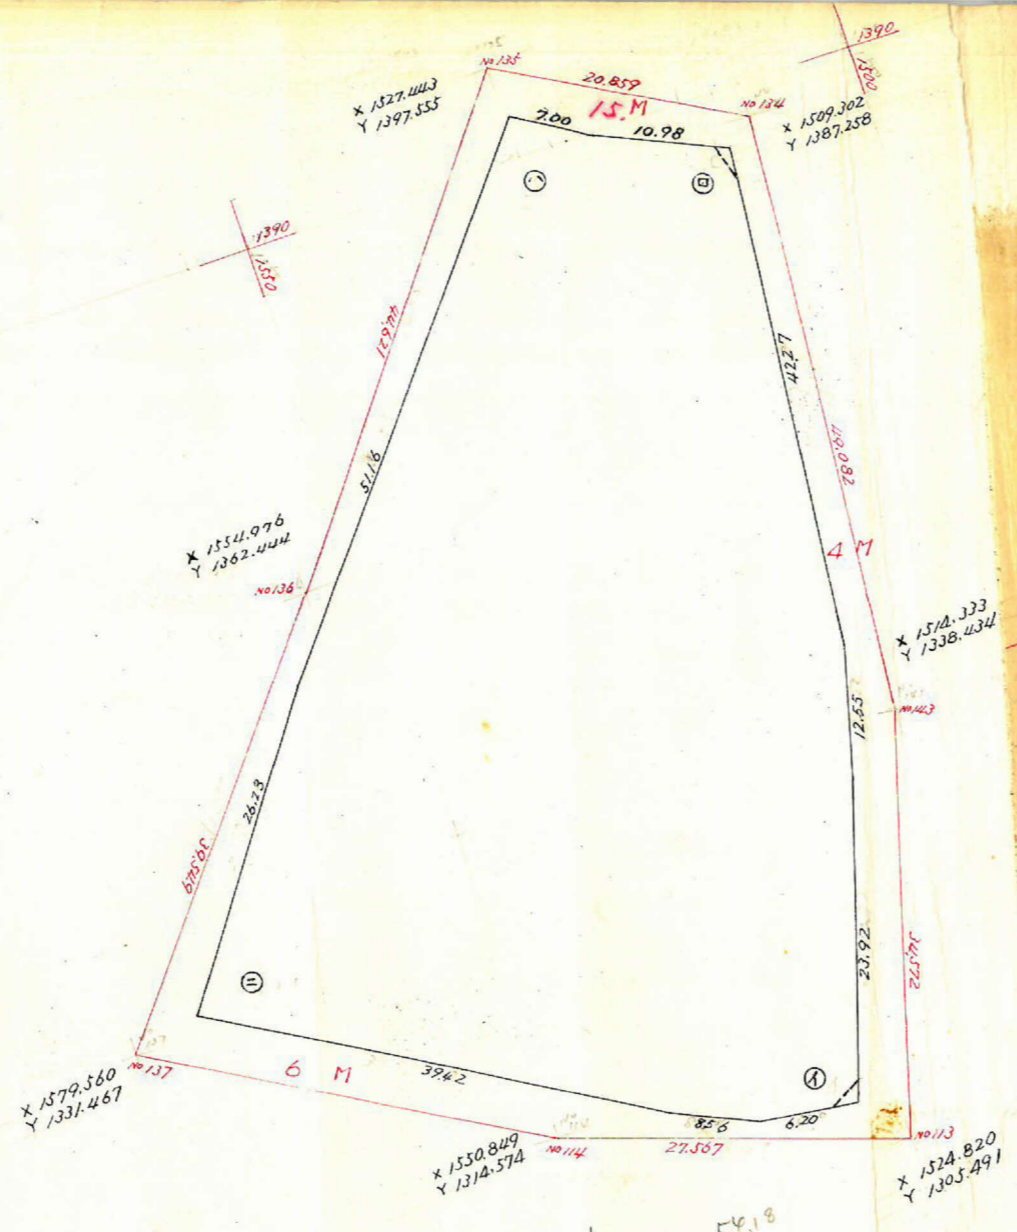

測点	1	2	3	4	5	6	1 x 6	3 x 4
A	- 1525.970	- 6.177	-	- 1308.186	- 0.440	-	-	-
10	- 1532.147	- 1.917	- 8.094	- 1308.626	- 0.465	- 0.905	+ 1386.593	+ 10592.019
9	- 1534.064	- 2.183	- 4.100	- 1309.091	- 0.788	- 1.253	+ 1922.182	+ 5367.273
8	- 1536.247	- 1.982	- 4.165	- 1309.879	- 0.895	- 1.683	+ 2585.504	+ 5455.646
7	- 1538.229	- 1.845	- 3.827	- 1310.774	- 1.013	- 1.908	+ 2934.941	+ 5016.332
6	- 1540.074	- 1.845	- 3.827	- 1311.787	- 1.013	- 20.885	+ 32164.445	+ 47047.241
ハ	- 1574.094	+ 34.020	- 18.956	- 1331.659	- 19.872	- 41.363	+ 65109.250	+ 25242.928
5	- 1559.030	+ 15.064	+ 43.199	- 1353.150	- 21.491	- 57.131	+ 89068.943	- 58454.727
4	- 1530.898	+ 28.135	+ 31.777	- 1388.790	- 35.640	- 40.119	+ 61417.977	- 44131.580
ニ	- 1527.253	+ 3.642	+ 8.667	- 1393.269	- 4.479	- 1.041	+ 1589.870	- 12075.462
3	- 1522.228	+ 5.025	+ 15.723	- 1389.831	+ 3.438	+ 8.109	- 12343.747	- 21852.313
ロ	- 1511.530	+ 10.698	+ 6.764	- 1385.160	+ 4.671	+ 46.825	- 70777.392	- 9369.222
2	- 1515.464	- 3.934	- 6.971	- 1343.006	+ 42.154	+ 54.271	- 82245.747	+ 9362.095
1	- 1518.501	- 7.469	- 10.506	- 1330.889	+ 12.117	+ 34.820	- 52874.205	+ 13982.320
	(1525.970)	(6.177)	- 13.646	(1308.186)	+ 22.703	+ 22.263	- 33972.670	+ 17851.506
					(0.440)			
							5965.944	5965.944

$5965.944 \text{ m}^2 \times \frac{1}{2} = 2982.972 \text{ m}^2$
 合計面積 $2982.972 \text{ m}^2 \times 0.3025 = 902.35 \text{ 坪}$
 切替面積 2.934 m^2
 割込面積 $2980.038 \text{ m}^2 \times 0.3025 = 901.46 \text{ 坪}$

この図面等は、土地区画整理事業に関する参考資料として提供しています。
 ○図面等は換地処分時のものであり、現在の状況とは異なる場合があります。
 ○図面等によって、境界等が確定されるものではありません。