
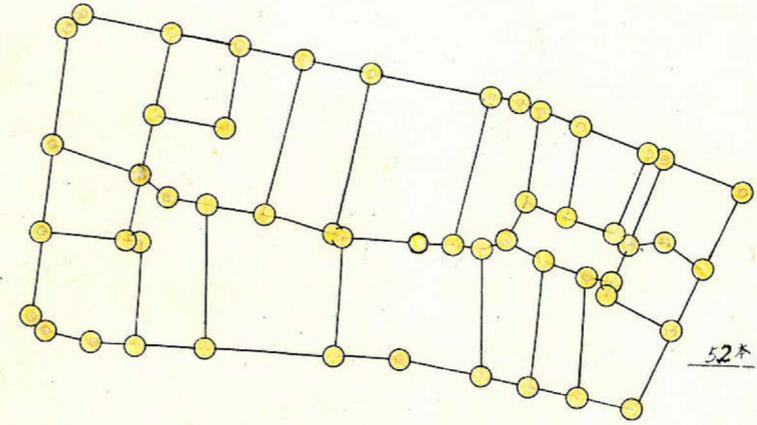


課長	係長	測量士	係

(分筆前)  
 確定面積平面図  $S = \frac{1}{600}$

ブロック番号 中郡 34号

新地名 町 丁目  
 年 月 日

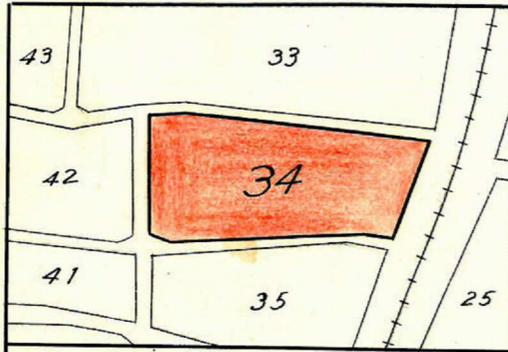

$$S = 3.52$$

$$A = \sqrt{3.52 \times 0.68 \times 1.37 \times 1.47}$$

$$= \sqrt{4.8205}$$



$$= 2.19 \text{ m}^2$$

$$S = 4.20$$

$$A = \sqrt{4.20 \times 0.6 \times 1.4 \times 2.2}$$

$$= \sqrt{7.7616}$$

$$= 2.78 \text{ m}^2$$

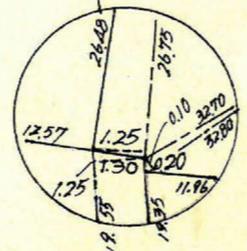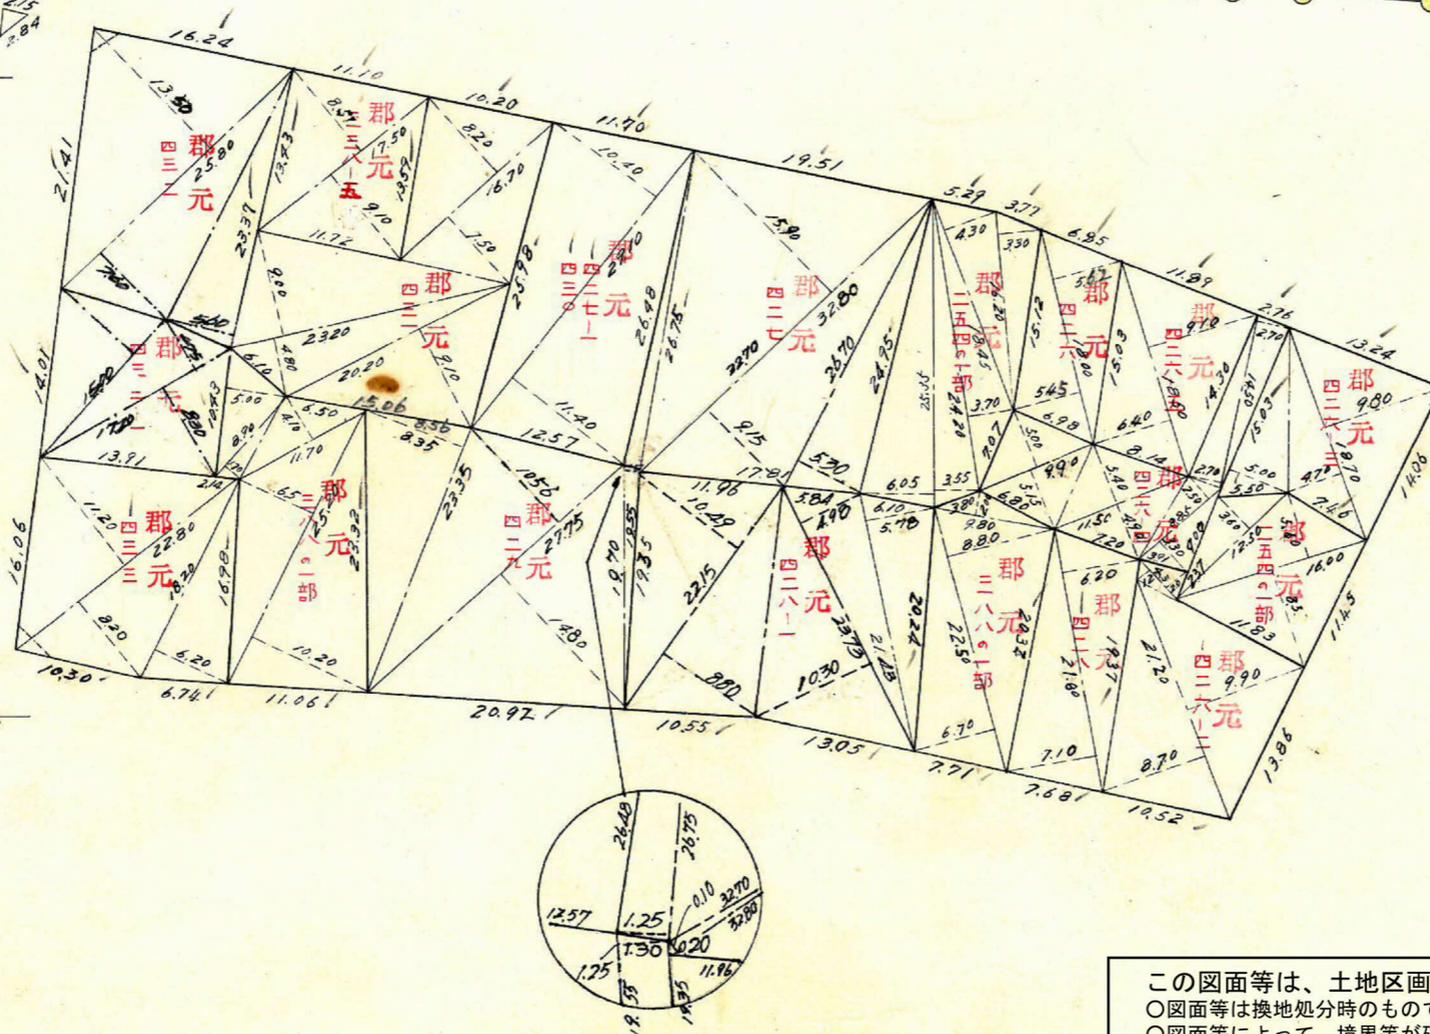

この図面等は、土地区画整理事業に関する参考資料として提供しています。  
 ○図面等は換地処分時のものであり、現在の状況とは異なる場合があります。  
 ○図面等によって、境界等が確定されるものではありません。

