

課長	係長	測量士	係



(分筆前)

確定面積平面図 $S = \frac{1}{600}$

ブロック番号 甲 郡

36号

新地名 町 丁目
年 月 日

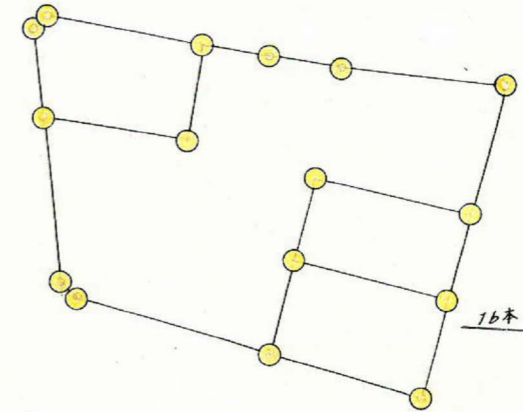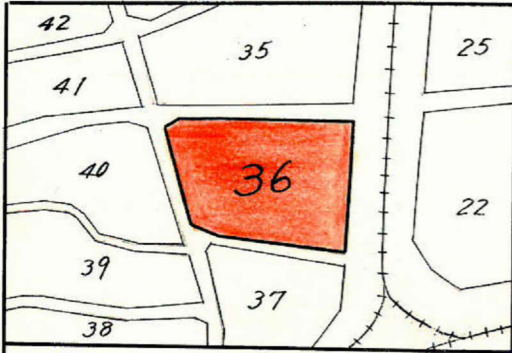

$$S = 4.165$$

$$A = \sqrt{4.165 \times 1.325 \times 1.135 \times 1.175}$$

$$= \sqrt{10.6795}$$


$$= 3.26 \text{ m}^2$$

$$S = 3.625$$


$$A = \sqrt{3.625 \times 1.635 \times 1.645 \times 0.325}$$

$$= \sqrt{3.2074}$$

$$= 1.79 \text{ m}^2$$

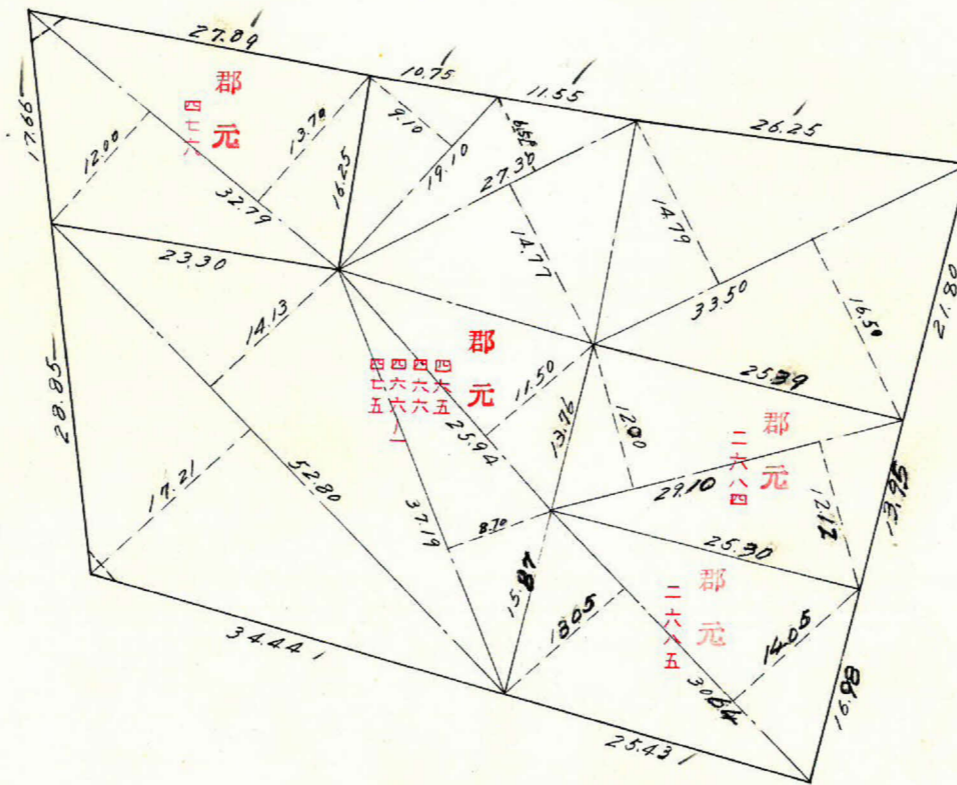

この図面等は、土地区画整理事業に関する参考資料として提供しています。
 ○図面等は換地処分時のものであり、現在の状況とは異なる場合があります。
 ○図面等によって、境界等が確定されるものではありません。

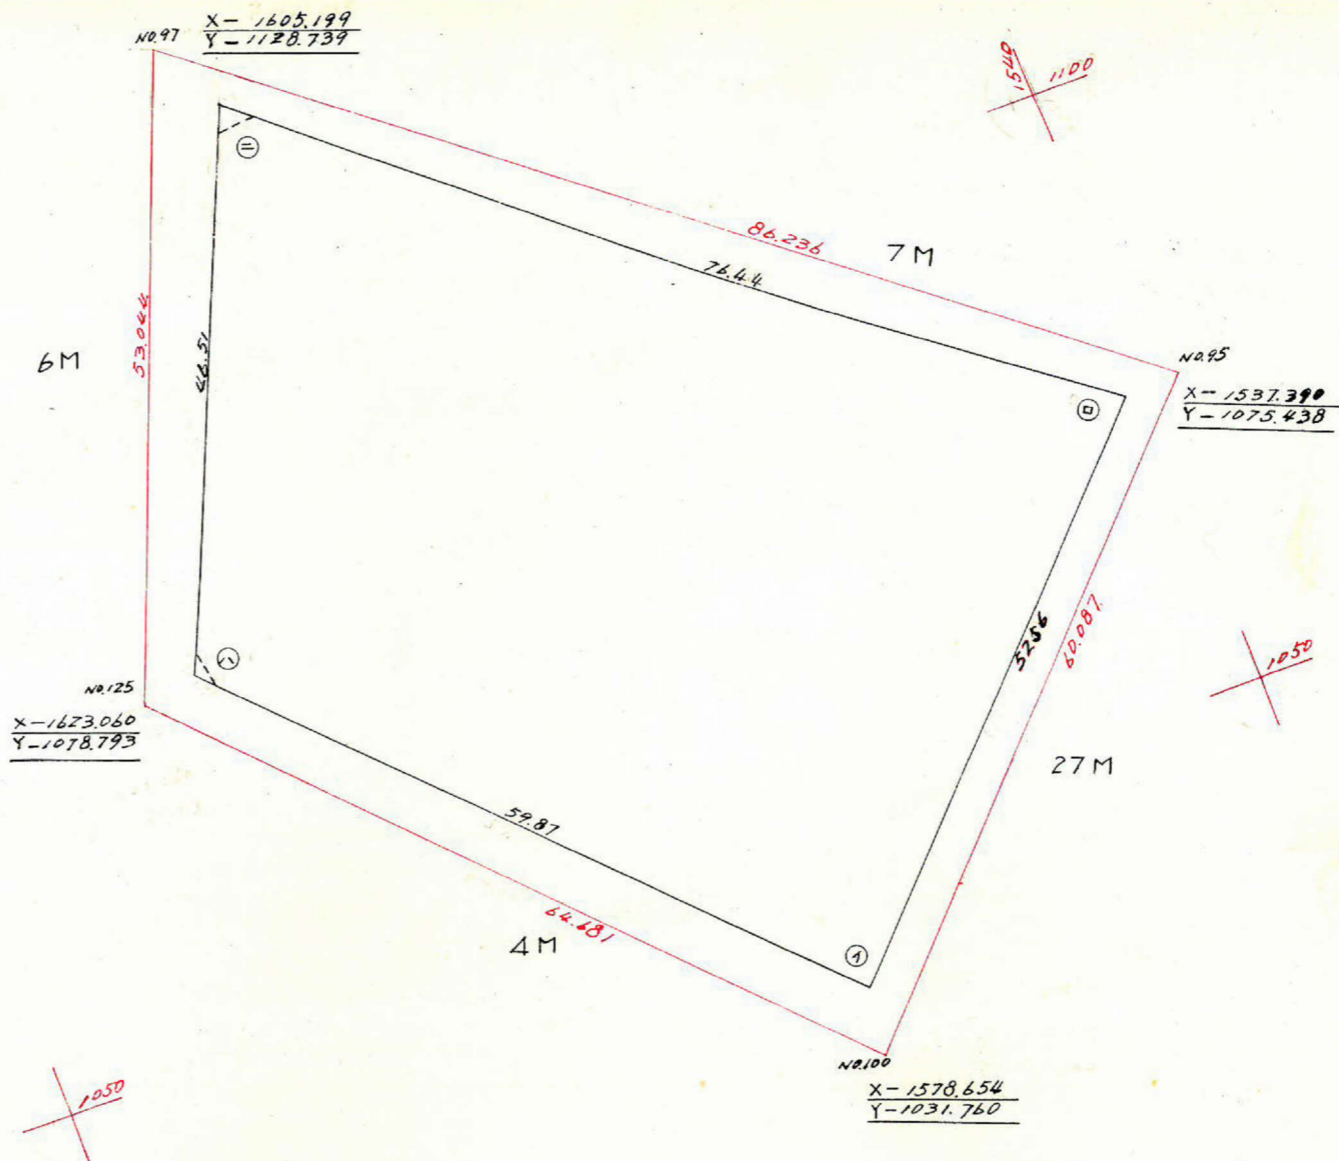

測点	1	2	3	4	5	6	1 x 6	3 x 4
1	- 1577.815			- 1036.161	- 43954			
ハ	- 1619.928	- 42113	- 24.140	- 1080.115	- 41729	- 85683	+ 138800291	+ 26073976
ニ	- 1601.955	+ 17973	+ 39315	- 1121.844	- 23889	+ 38269103	- 44105297	
3	- 1580.613	+ 21342	+ 29640	- 1104.004	+ 17840	+ 24703	- 39045883	- 32722678
2	- 1572.315	+ 8298	+ 17371	- 1097.141	+ 6863	+ 13913	- 21875618	- 19058436
1	- 1563.242	+ 9073	+ 30393	- 1090.091	+ 7050	+ 22600	- 35329269	- 33131136
ロ	- 1541.922	+ 21320	- 14.573	- 1074.541	+ 15550	+ 53930	- 83155853	+ 15659286
	- (1577.815)	- 35893	- 78.006	- (1036.161)	+ 38380	- 5574	+ 8794741	+ 80826775
		- (42113)			- (43954)			
							6457.512	6457.510

この図面等は、土地区画整理事業に関する参考資料として提供しています。
 ○図面等は換地処分時のものであり、現在の状況とは異なる場合があります。
 ○図面等によって、境界等が確定されるものではありません。

合計面積 $6457.511 \text{ m}^2 \times \frac{1}{2} = 3228.756 \text{ m}^2 \times 0.3025 = 976.70 \text{ 坪}$
 扣除面積 5.059 m^2
 到達面積 $3228.756 - 5.059 = 3223.697 \text{ m}^2 \times 0.3025 = 975.17 \text{ 坪}$