
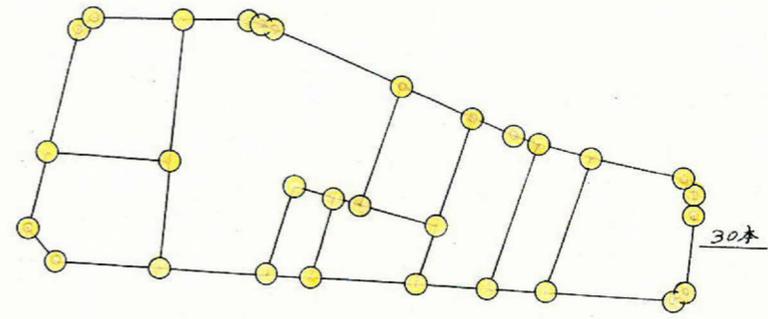


課	長	係	長	測量士	係

(分 筆 前)  
 確定面積平面図  $S = \frac{1}{600}$

ブロック番号 中 部 38 号

新地名 \_\_\_\_\_ 町 \_\_\_\_\_ 丁目 \_\_\_\_\_  
 年 \_\_\_\_\_ 月 \_\_\_\_\_ 日

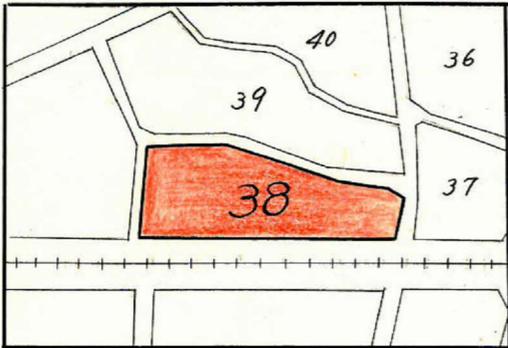


$$S = 3.33$$

$$A = \sqrt{3.33 \times 1.54 \times 0.37 \times 1.42}$$

$$= \sqrt{2.6941}$$

$$= 1.64 \text{ m}^2$$

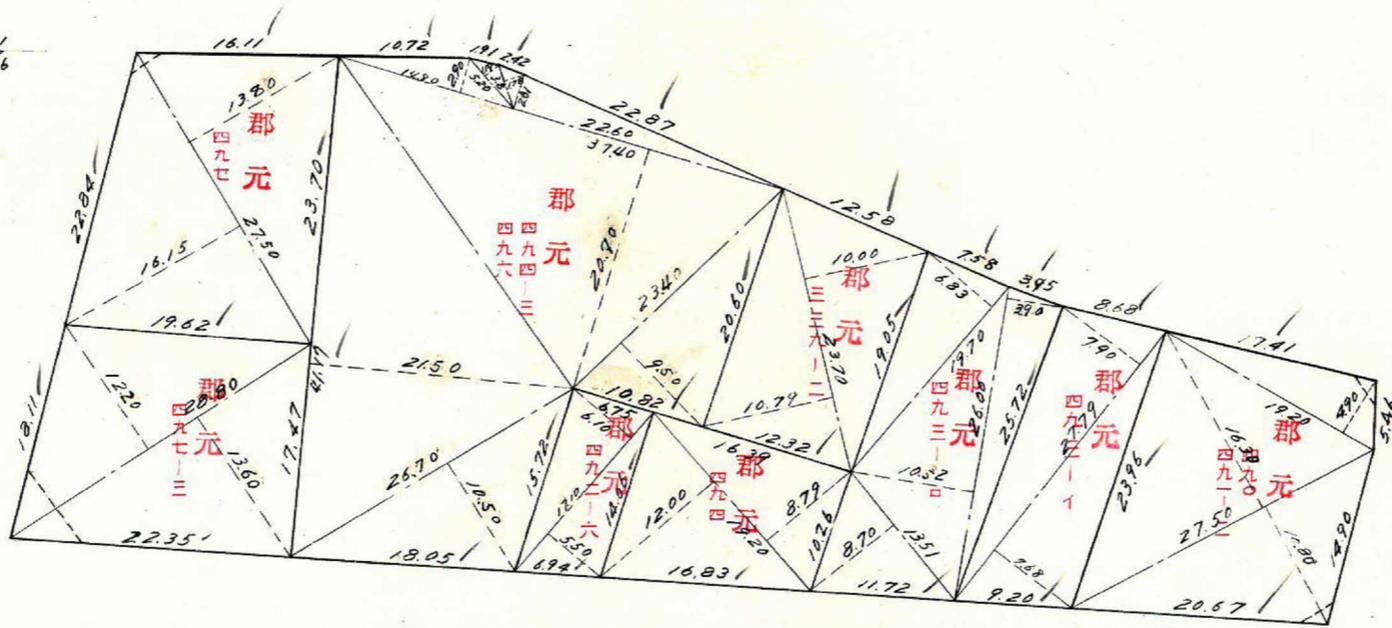

$$S = 9.015$$

$$A = \sqrt{9.015 \times 7.925 \times 3.545 \times 3.525}$$

$$= \sqrt{219.1092}$$

$$= 14.80 \text{ m}^2$$



$$S = 3.38$$

$$A = \sqrt{3.38 \times 0.40 \times 1.56 \times 1.42}$$

$$= \sqrt{2.9950}$$

$$= 1.73 \text{ m}^2$$




$$S = 3.635$$

$$A = \sqrt{3.635 \times 0.395 \times 1.545 \times 1.695}$$

$$= \sqrt{3.7601}$$

$$= 1.93 \text{ m}^2$$

この図面等は、土地区画整理事業に関する参考資料として提供しています。  
 ○図面等は換地処分時のものであり、現在の状況とは異なる場合があります。  
 ○図面等によって、境界等が確定されるものではありません。

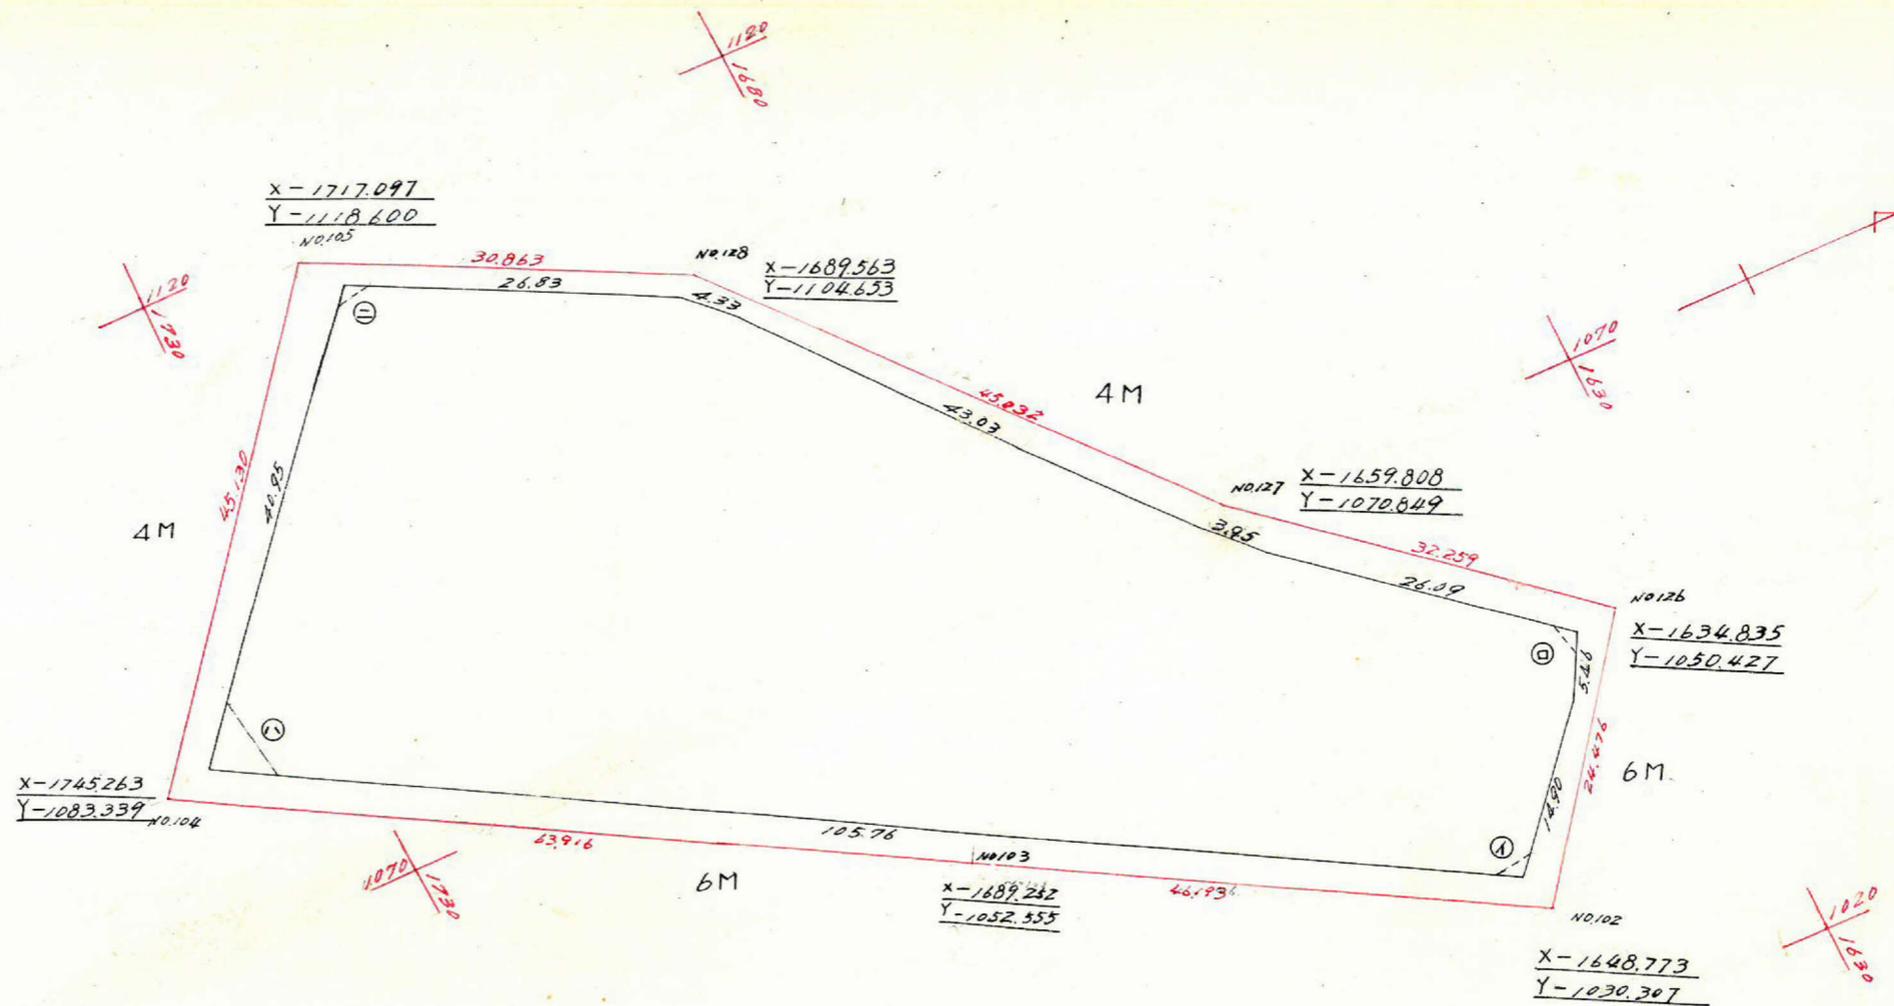

測点	1	2	3	4	5	6	1 x 6	3 x 4
1	- 1649.661	- 92.888	- 1033.713	- 50.314	- 82.501	+ 143762.035	+ 70255.292	
1'	- 1742.549	+ 25.311	- 67.577	- 1084.027	- 32.187	+ 35205.096	- 55172.226	
2	- 1717.238	+ 24.116	+ 49.428	- 1116.214	+ 11.686	+ 12.639	- 21399.356	- 28474.732
4	- 1693.121	+ 1.663	+ 25.780	- 1104.528	+ 0.953	+ 2.573	- 4352.121	- 3813.955
3'	- 1691.458	+ 1.793	+ 3.456	- 1103.575	+ 1.620	+ 34.039	- 57514.507	- 33156.724
3	- 1689.665	+ 28.296	+ 30.089	- 1101.955	+ 32.419	+ 35.093	- 58302.422	- 33345.993
2	- 1661.369	+ 2.882	+ 31.178	- 1069.536	+ 2.674	+ 20.209	- 33516.364	- 24789.605
5	- 1658.487	+ 20.354	+ 23.236	- 1066.862	+ 17.535	+ 21.532	- 35272.280	- 19233.114
0	- 1638.133	- 2.025	+ 18.329	- 1049.327	+ 3.997	+ 15.614	- 25609.427	+ 12050.564
1	- 1640.158	- 9.503	- 11.528	- 1045.330	+ 11.617	- 38.697	+ 63836.932	+ 105842.908
	- (1649.661)	- 92.888	- 102.391	- (1033.713)	- (50.314)			
							6837.586	6837.585

合計面積  $6837.586 \times \frac{1}{2} = 3418.793 \text{ m}^2$   
 加算面積  $3418.793 \times 0.3025 = 1034.18 \text{ m}^2$   
 削減面積  $20.113 \text{ m}^2$   
 $3418.793 - 20.113 = 3398.680 \text{ m}^2$   
 $3398.680 \times 0.3025 = 1028.10 \text{ m}^2$

この図面等は、土地区画整理事業に関する参考資料として提供しています。  
 ○図面等は換地処分時のものであり、現在の状況とは異なる場合があります。  
 ○図面等によって、境界等が確定されるものではありません。