


課長	係長	測量士	係

(分 筆 前)



確定面積平面図 $S = \frac{1}{600}$

ブロック番号 **宇宿** 6号

新地名 町 丁目
年 月 日

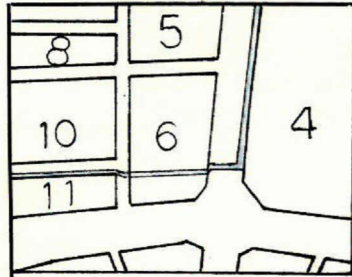

この図面等は、土地区画整理事業に関する参考資料として提供しています。
○図面等は換地処分時のものであり、現在の状況とは異なる場合があります。
○図面等によって、境界等が確定されるものではありません。

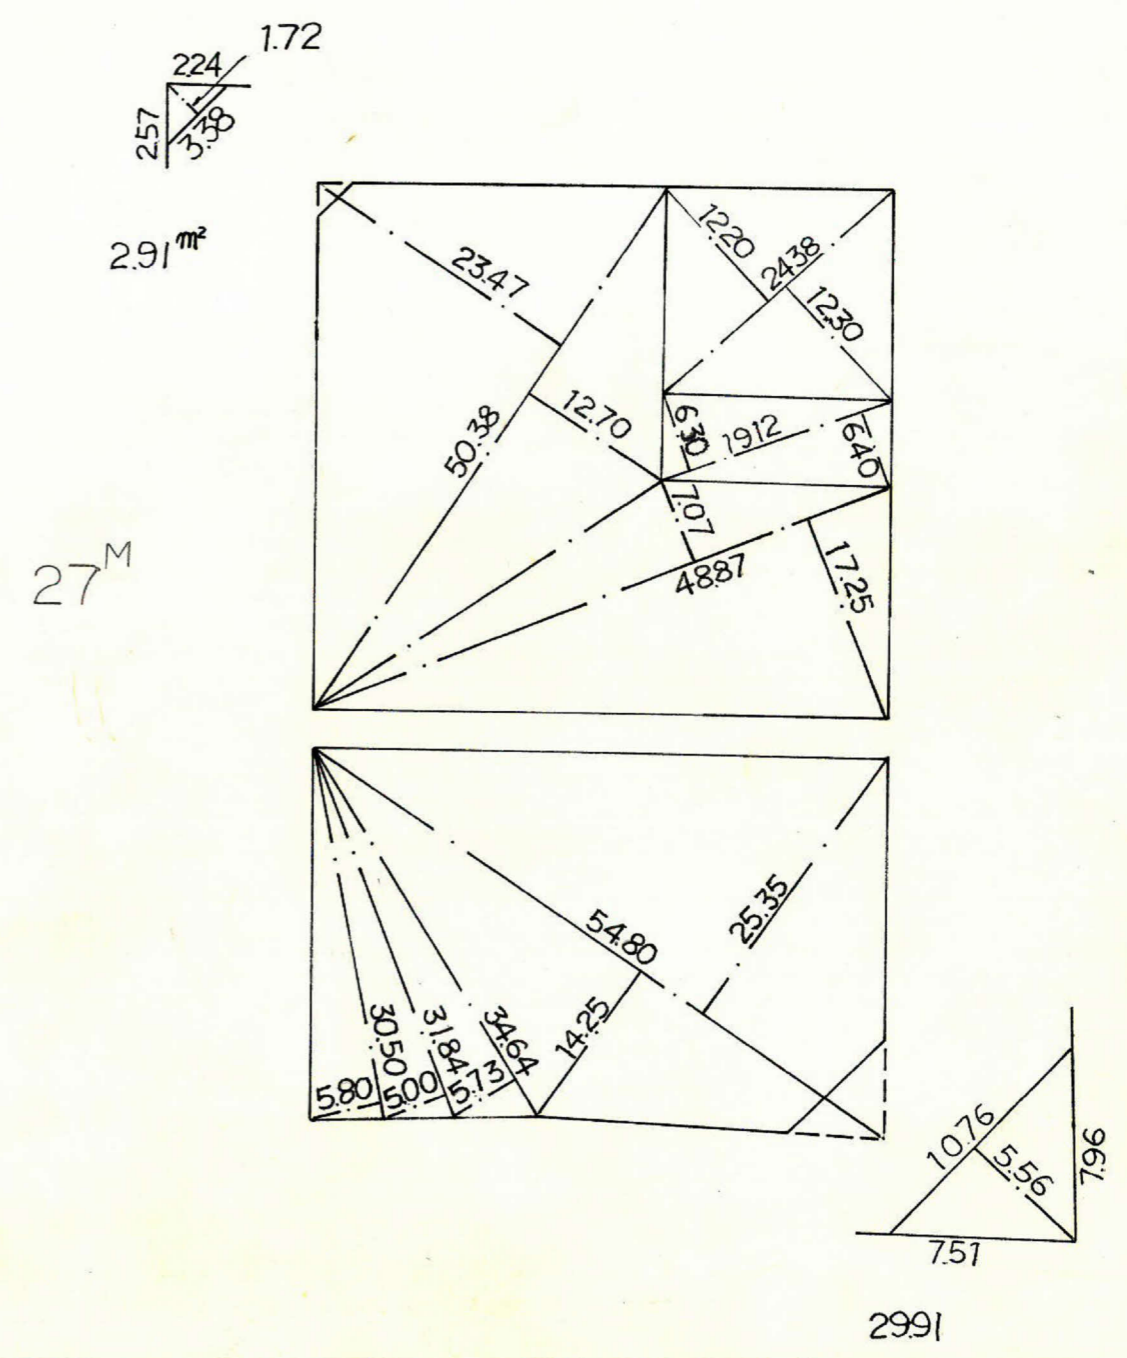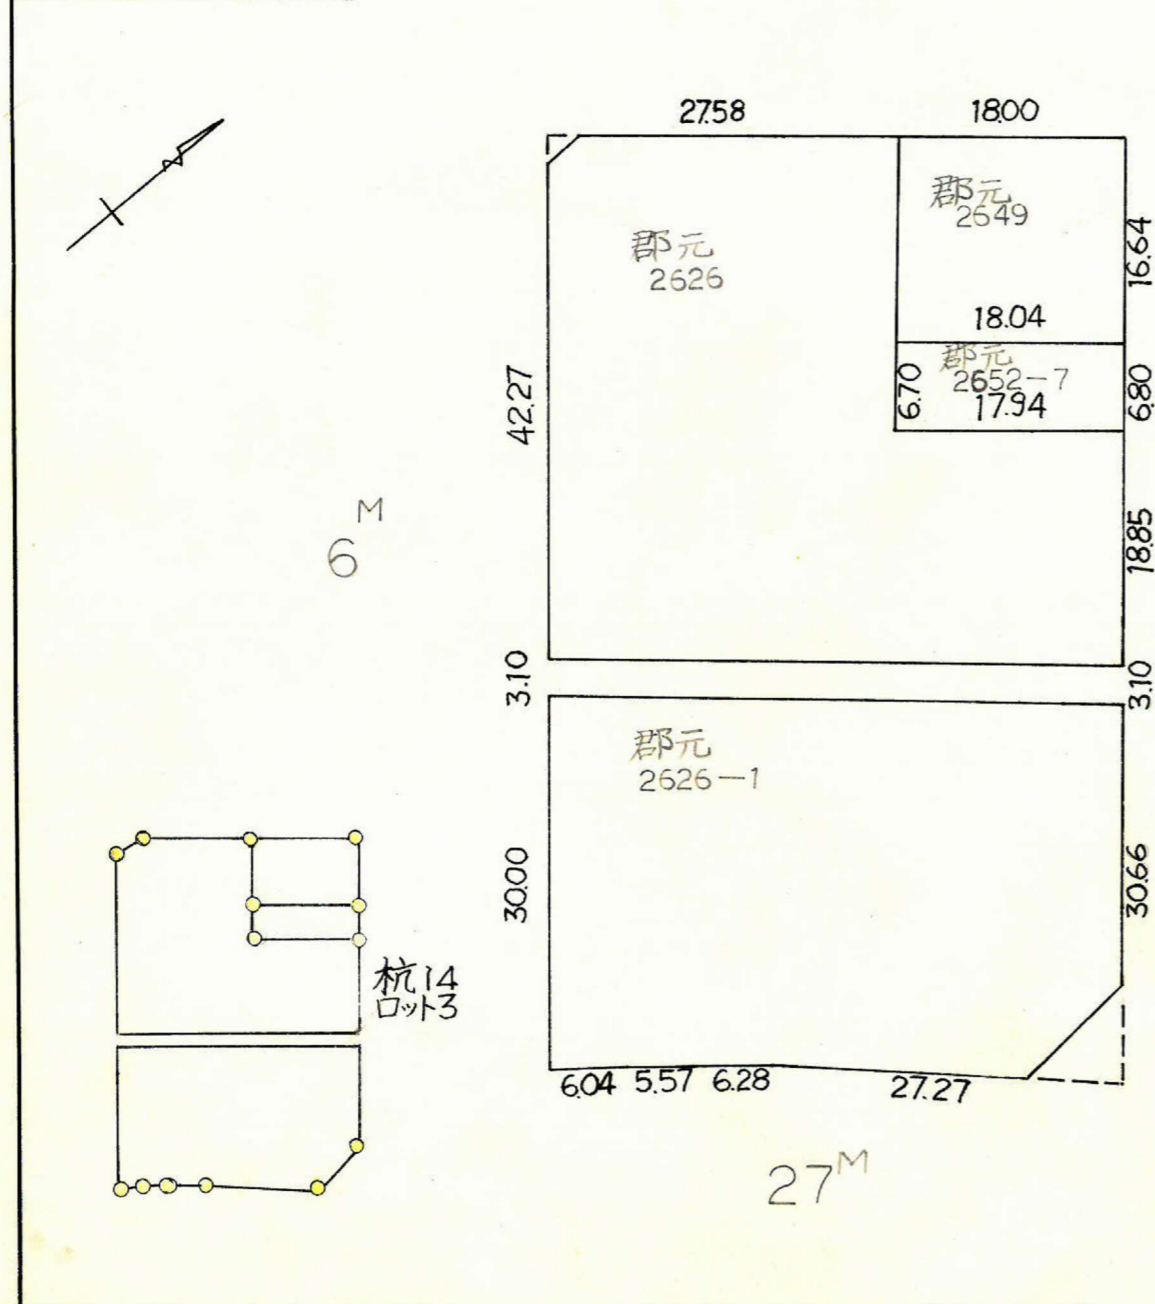

課長	係長	測量士	係

(分 筆 前)
 確定面積平面図 $S = \frac{1}{2}$


ブロック番号

宇宿

6号

新地名
 町 丁目
 年 月 日

この図面等は、土地区画整理事業に関する参考資料として提供しています。
 ○図面等は換地処分時のものであり、現在の状況とは異なる場合があります。
 ○図面等によって、境界等が確定されるものではありません。

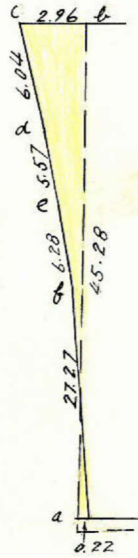

測点	方位角(A)	距離(S)	真数		S · cos(A)		S · Sin(A)		合緯距	合経距	倍子午線距	倍面積	
			cos(A)	sin(A)	+	-	+	-					
a	226° 35'	45.28	0.6873	0.7264		31.721 ⁻⁷		32.891 ⁻¹⁵	- 31.128	- 32.906	- 32.906	+ 1024.297	
b	131° 31'	2.96	0.6628	0.7488		1.962	2.216		- 33.090	- 30.690	- 63.596	+ 124.775	
c	39° 04'	6.04	0.7764	0.6302	4.689		3.806		- 28.401	- 26.884	- 57.574	- 269.964	
d	40° 20'	5.57	0.7623	0.6472	4.246		3.605		- 24.155	- 23.279	- 50.163	- 212.992	
e	41° 50'	6.28	0.7451	0.6670	4.679		4.189		- 19.476	- 19.090	- 42.369	- 198.244	
f	43° 58'	27.27	0.7197	0.6942	19.626		18.931 ⁻⁵		+ 0.146	- 0.164	- 19.254	- 377.801	
g	131° 38'	0.22	0.6644	0.7474		0.146	0.164		0	0	- 0.164	+ 0.023	
					33.240	33.229	32.911	32.891				90.094	1/2 = 45.047 m ²
					+0.011			+0.020					







課長	係長	測量士	係

確定面積平面図 $S = \frac{1}{600}$

ブロック番号 宇宿 6 号

新地名 町 丁目
年 月 日

この図面等は、土地区画整理事業に関する参考資料として提供しています。
 ○図面等は換地処分時のものであり、現在の状況とは異なる場合があります。
 ○図面等によって、境界等が確定されるものではありません。

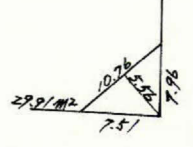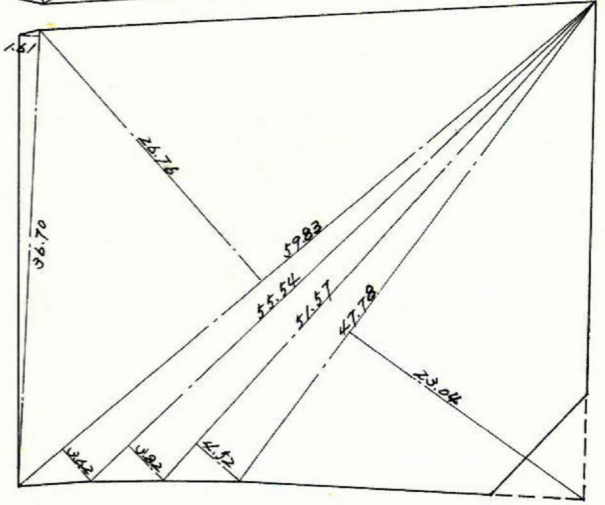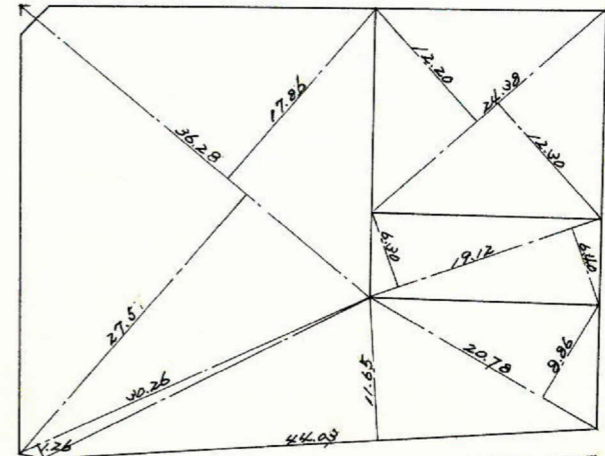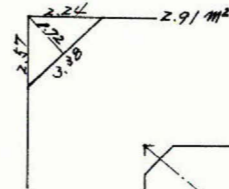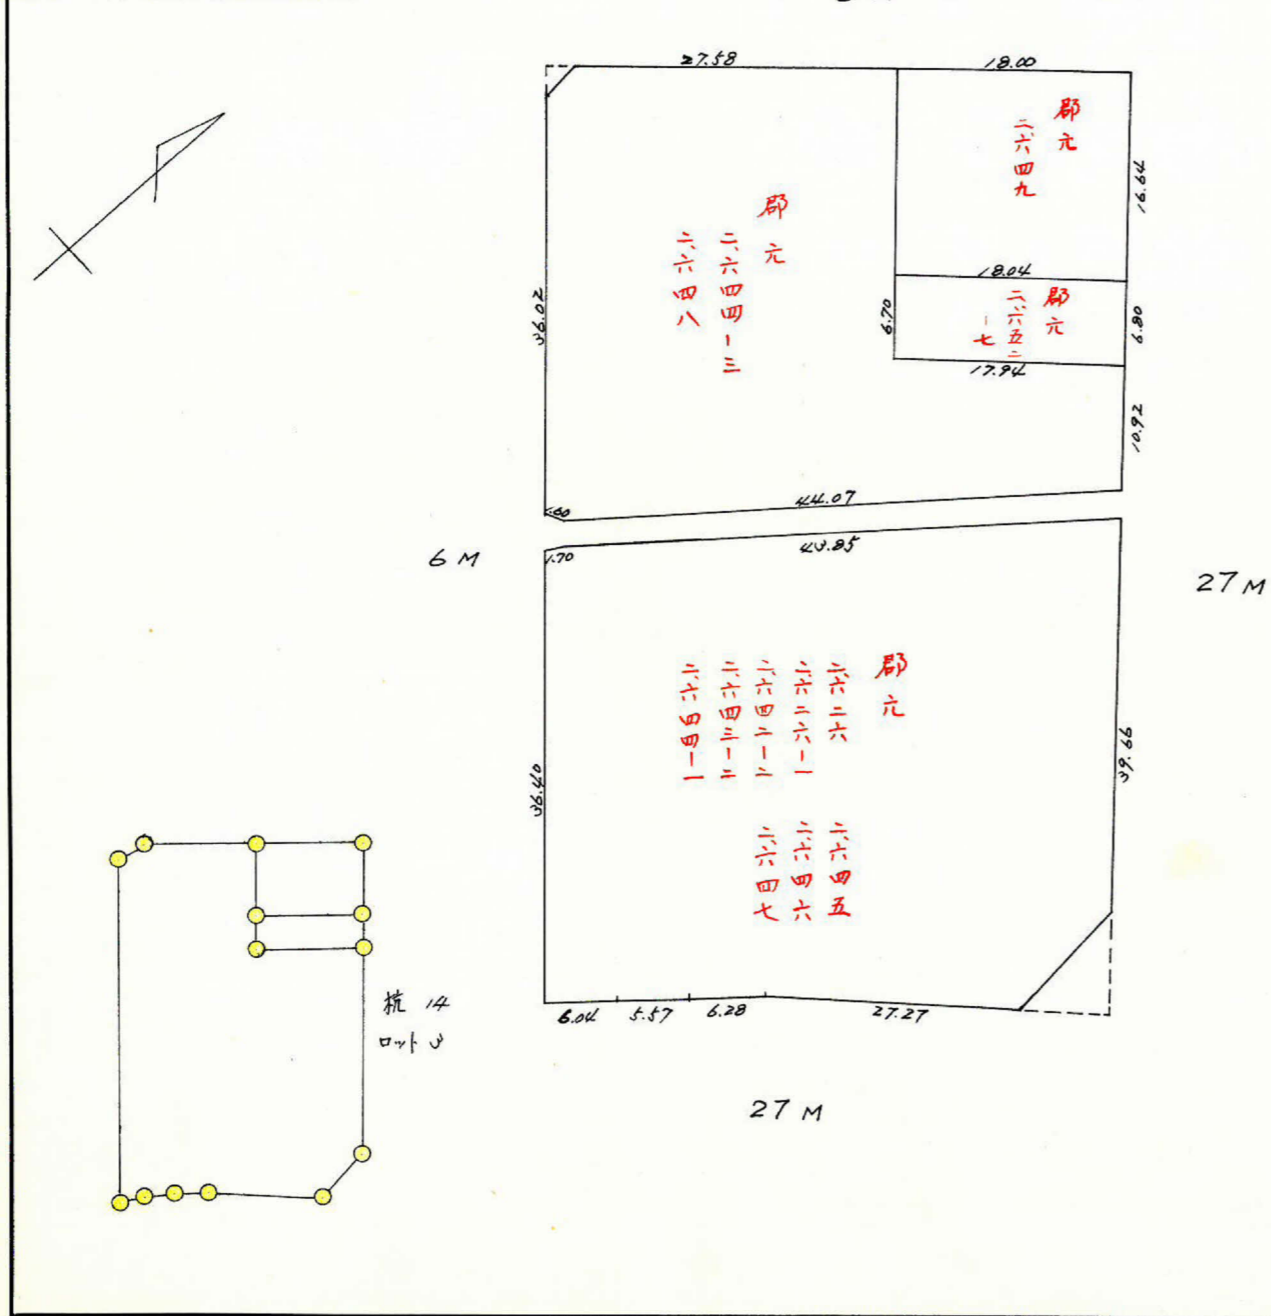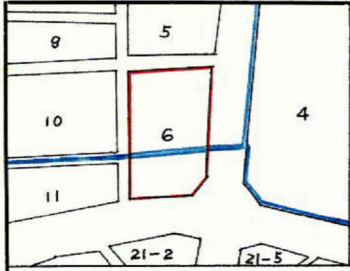

課	長	係	長	測量士	係


確定面積平面図 $S = \frac{1}{600}$

ブロック番号 字着





6 号

新地名 町 丁目

52年 2月 21日

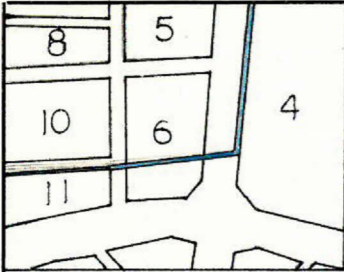

この図面等は、土地区画整理事業に関する参考資料として提供しています。
 ○図面等は換地処分時のものであり、現在の状況とは異なる場合があります。
 ○図面等によって、境界等が確定されるものではありません。

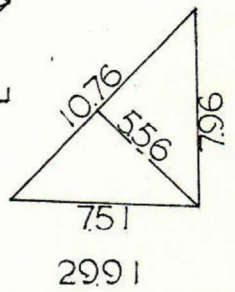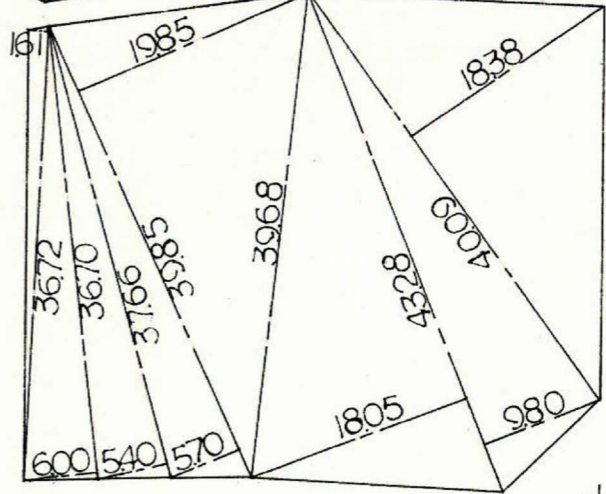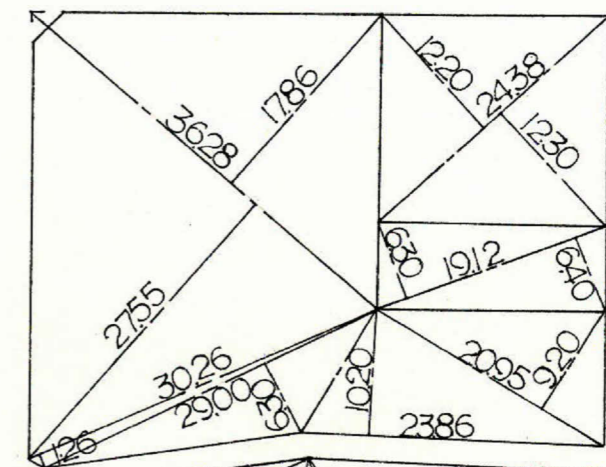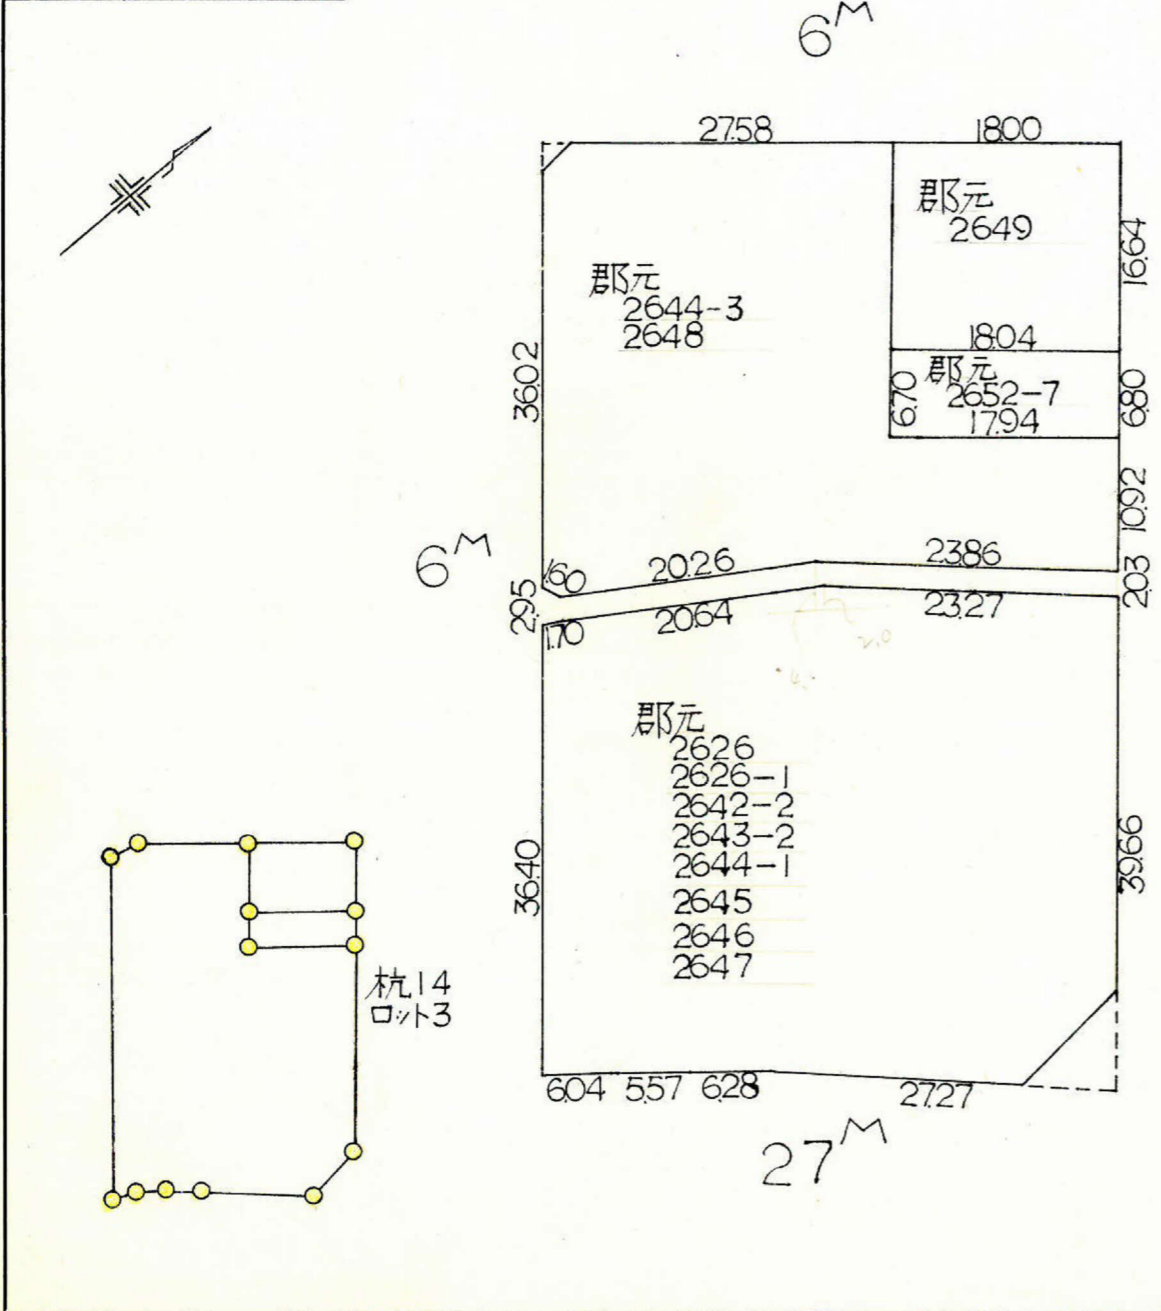


課長	係長	測量士	係

確定面積平面図 $S = \frac{1}{600}$



ブロック番号 宇宿

6号


新地名 町 丁目
年 月 日

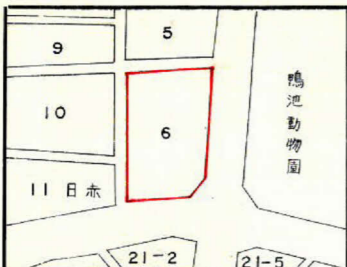




この図面等は、土地区画整理事業に関する参考資料として提供しています。
 ○図面等は換地処分時のものであり、現在の状況とは異なる場合があります。
 ○図面等によって、境界等が確定されるものではありません。

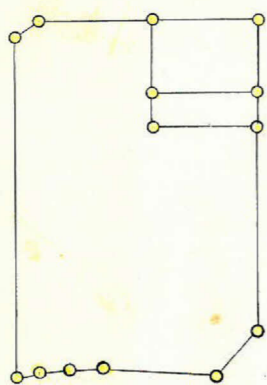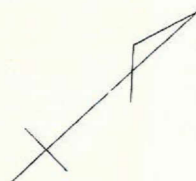


6 M

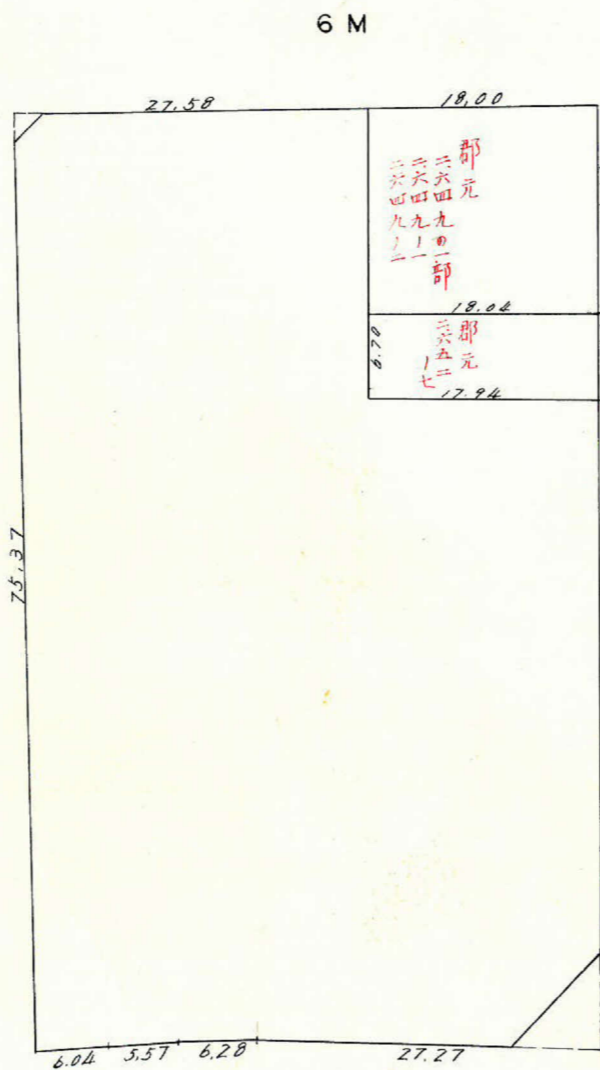

27 M

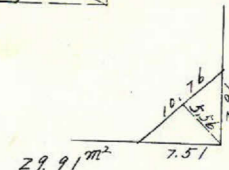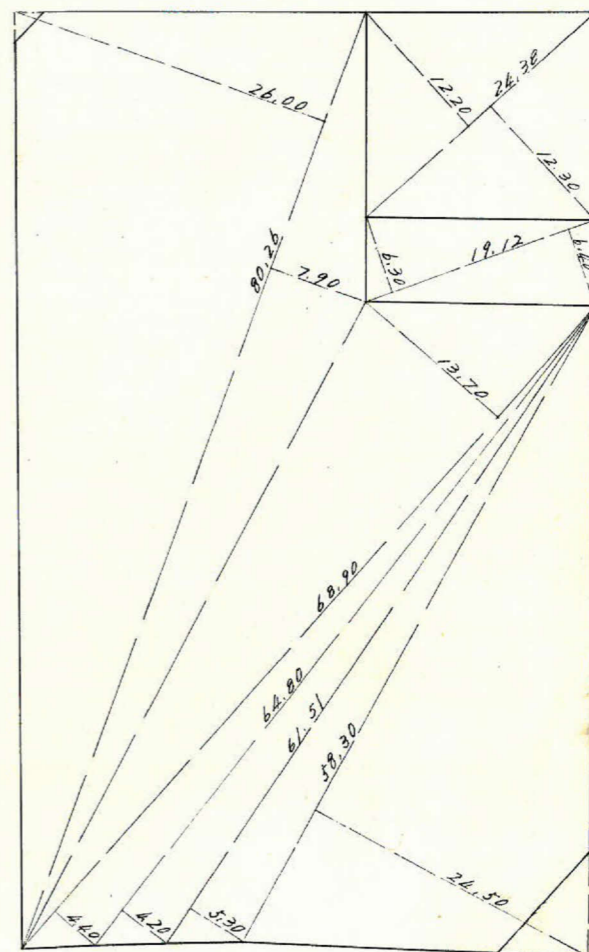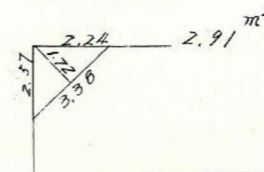

6 トラバー 精度 1/1,000

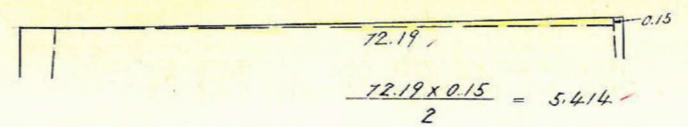

6 M

$$\begin{aligned} \text{Sec } 5-04(1.0039) \times 13.50 &= 13.55 \\ \tan 5-04(0.0887) \times 3.00 &= \frac{0.27(-)}{13.28} \end{aligned}$$


$$\begin{aligned} \text{Sec } 0-11(1.0000) \times 3.00 &= 3.00 \\ \tan 0-11(0.0032) \times 3.00 &= \frac{0.01(+)}{3.01} \end{aligned}$$

C160 $x = -1780.116$
 $y = -882.380$

C71 $x = -1721.461$
 $y = -948.623$

$$\begin{aligned} \text{Sec } 5-04(1.0039) \times 3.00 &= 3.01 \\ \tan 5-04(0.0887) \times 13.50 &= \frac{1.20(-)}{1.81} \end{aligned}$$

$$\begin{aligned} \text{Sec } 0-11(1.0000) \times 3.00 &= 3.00 \\ \tan 0-11(0.0032) \times 3.00 &= \frac{0.01(+)}{3.01} \end{aligned}$$

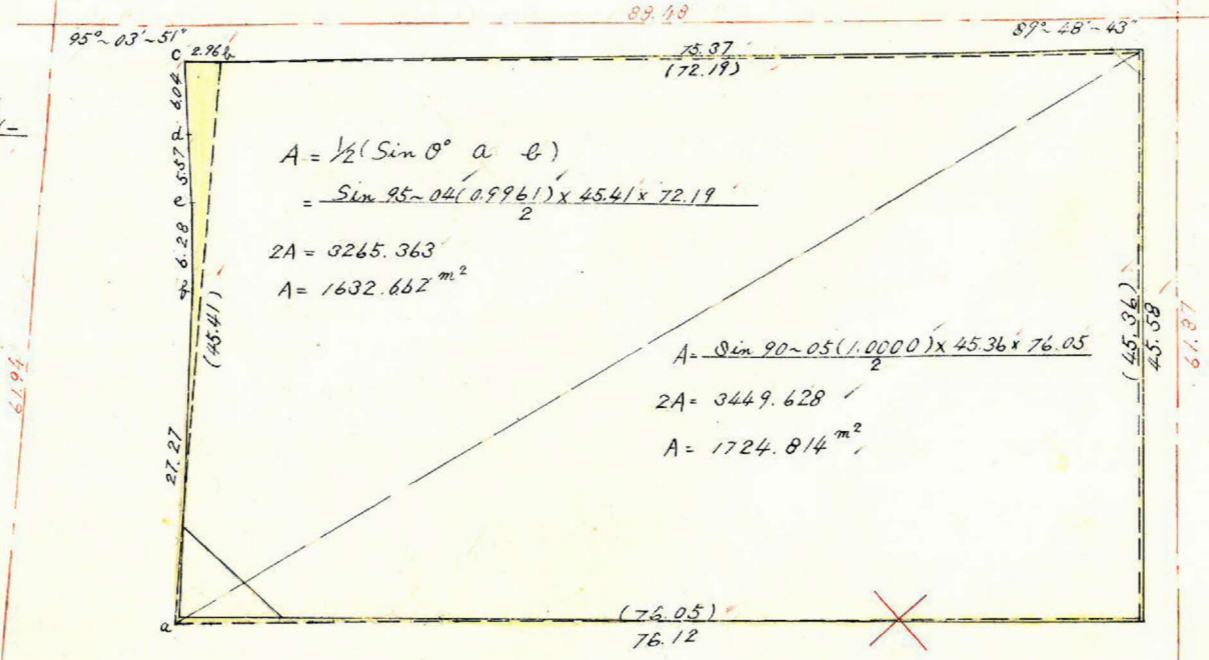

$$\begin{aligned} A &= \frac{1}{2}(\sin \theta \cdot a \cdot b) \\ &= \frac{\sin 95-04(0.9961) \times 45.41 \times 72.19}{2} \end{aligned}$$

$$\begin{aligned} 2A &= 3265.363 \\ A &= 1632.662 \text{ m}^2 \end{aligned}$$

$$\begin{aligned} A &= \frac{\sin 90-05(1.0000) \times 45.36 \times 76.05}{2} \\ 2A &= 3449.628 \\ A &= 1724.814 \text{ m}^2 \end{aligned}$$

$$\frac{45.58 \times (0.22 + 0.29)}{2} = 11.622$$

27 M

6 M

$$\begin{aligned} \text{Sec } 4-58(1.0038) \times 13.50 &= 13.55 \\ \tan 4-58(0.0869) \times 13.50 &= \frac{1.17(+)}{14.72} \end{aligned}$$

$$\begin{aligned} \text{Sec } 0-05(1.0000) \times 13.50 &= 13.50 \\ \tan 0-05(0.0014) \times 3.00 &= \frac{0.00(-)}{13.50} \end{aligned}$$


C153 $x = -1737.542$
 $y = -837.383$

C159 $x = -1675.270$
 $y = -907.458$

$$\begin{aligned} \text{Sec } 4-58(1.0038) \times 13.50 &= 13.55 \\ \tan 4-58(0.0869) \times 13.50 &= \frac{1.17(+)}{14.72} \end{aligned}$$

$$\begin{aligned} \text{Sec } 0-05(1.0000) \times 3.00 &= 3.00 \\ \tan 0-05(0.0014) \times 13.50 &= \frac{0.02(-)}{2.98} \end{aligned}$$

27 M

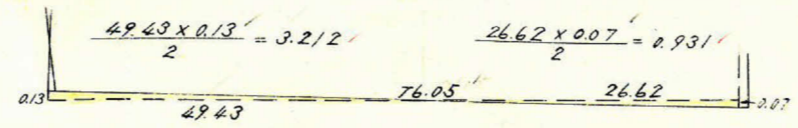

$$(45.047 + 5.414 + 11.622 + 0.931) - 3.212 = 59.802$$

合計面積 = 1632.662 + 1724.814 + 59.802 = 3417.28 m²
 削除 = 2.91 + 29.91 = 32.82 m²
 7077 = 3.384.46 m²
 割込 =

$x = -1700$
 $y = -800$

この図面等は、土地区画整理事業に関する参考資料として提供しています。
 ○図面等は換地処分時のものであり、現在の状況とは異なる場合があります。
 ○図面等によって、境界等が確定されるものではありません。