
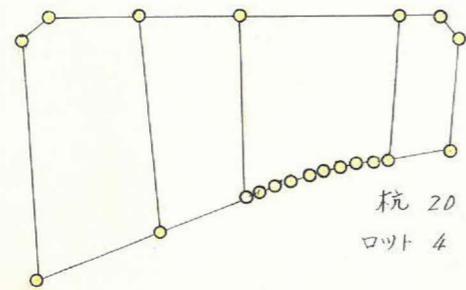
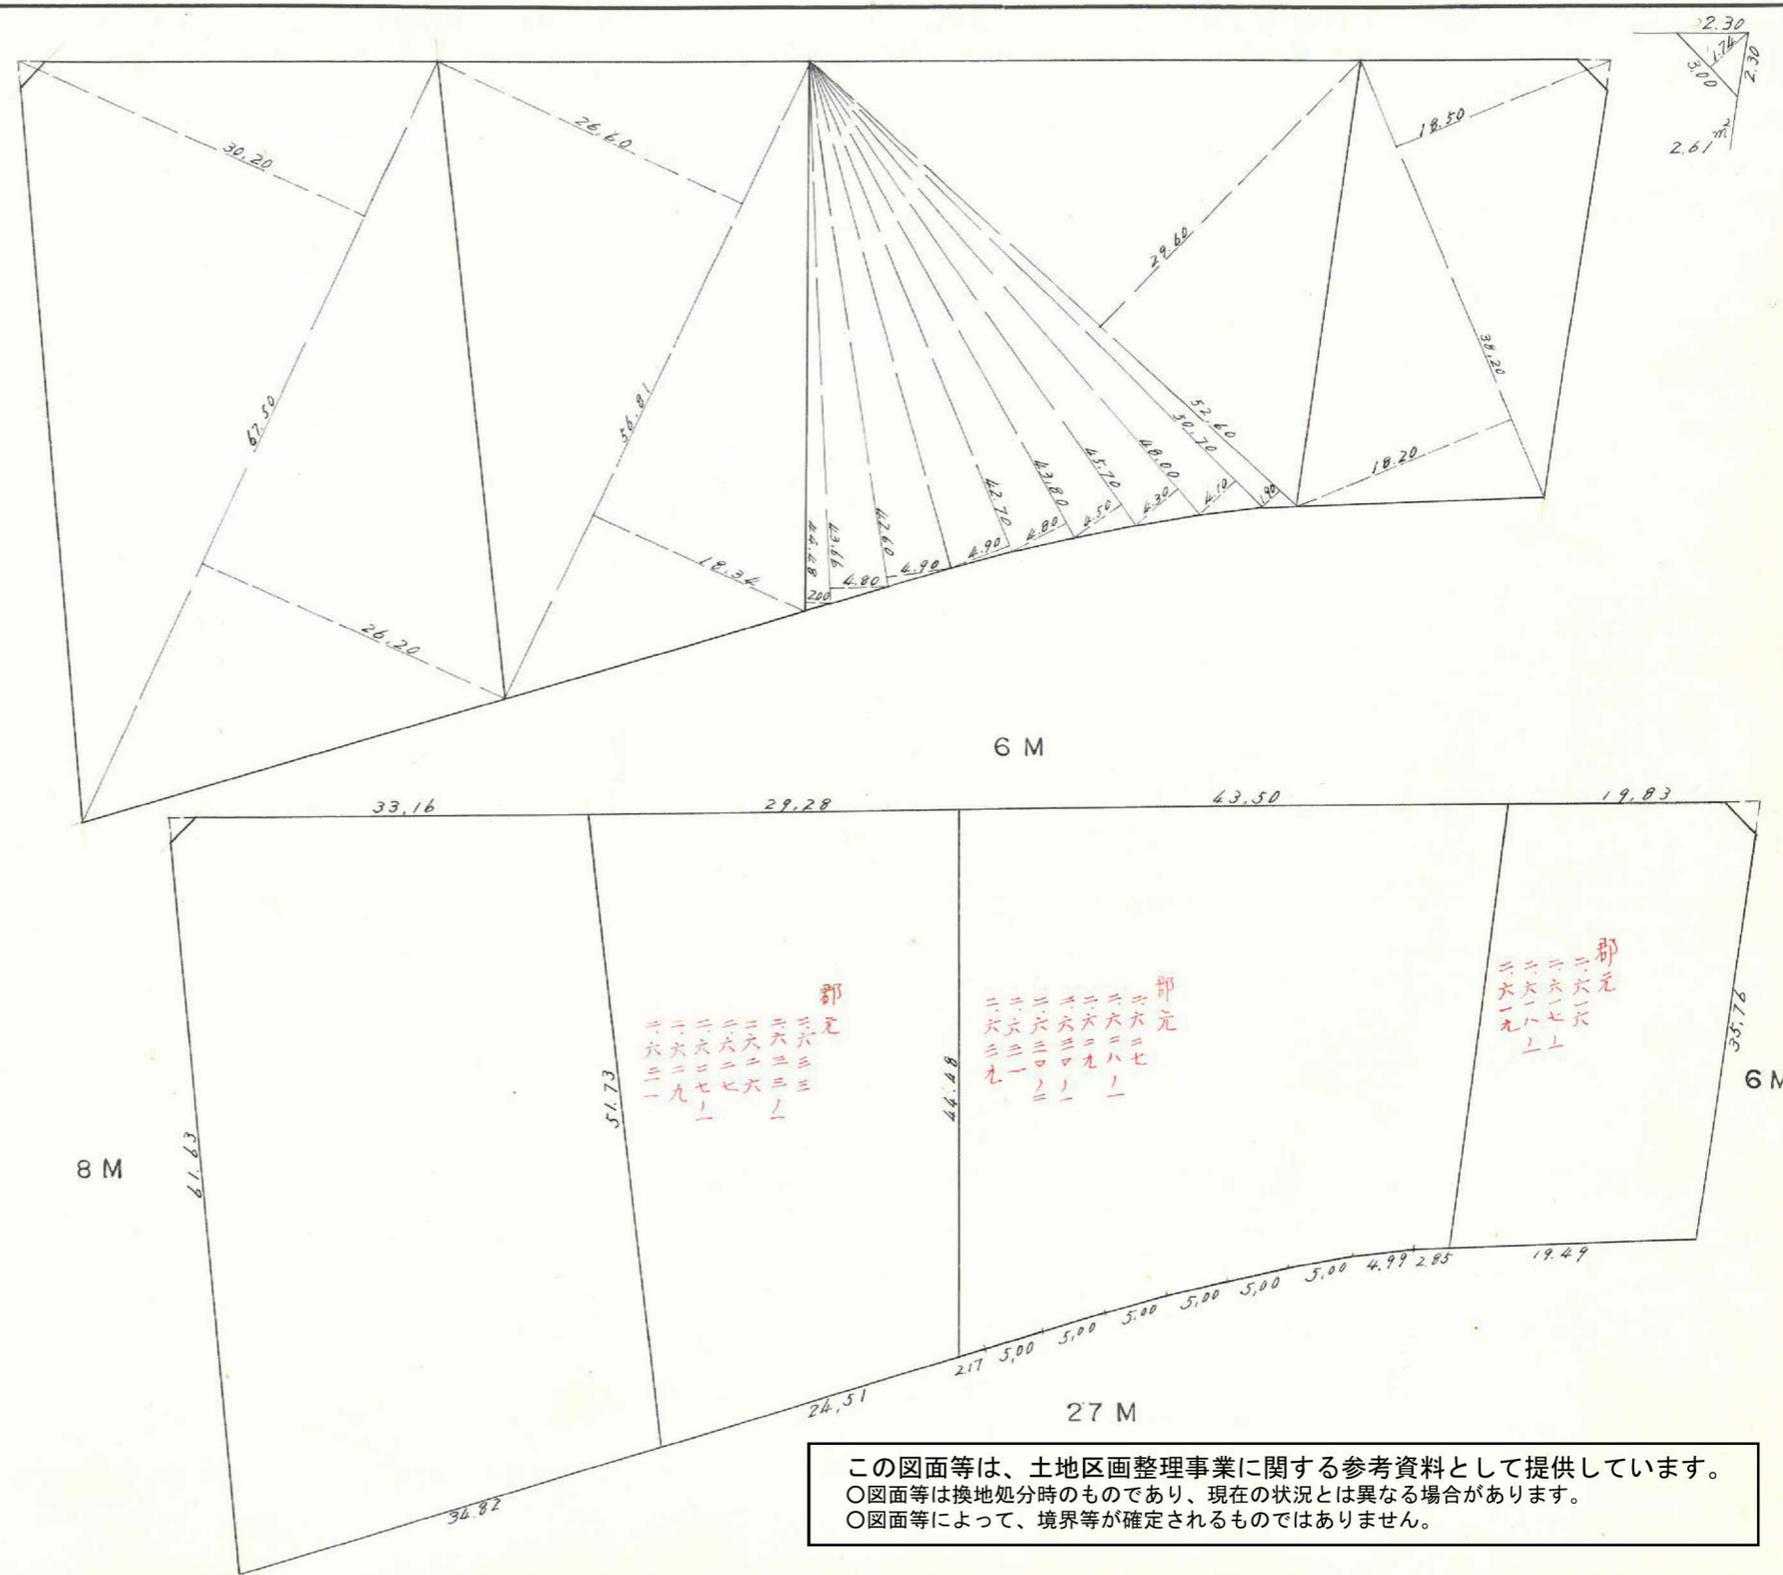
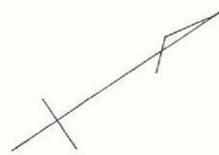
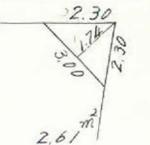


課長	係長	測量士	係

(分筆前)
 確定面積平面図 $S = \frac{1}{600}$

ブロック番号 宇宿 11号


新地名 町 丁目
 年 月 日

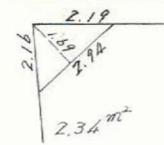

この図面等は、土地区画整理事業に関する参考資料として提供しています。
 ○図面等は換地処分時のものであり、現在の状況とは異なる場合があります。
 ○図面等によって、境界等が確定されるものではありません。

この図面等は、土地区画整理事業に関する参考資料として提供しています。
 ○図面等は換地処分時のものであり、現在の状況とは異なる場合があります。
 ○図面等によって、境界等が確定されるものではありません。

トラバナー 精度 1/13.100

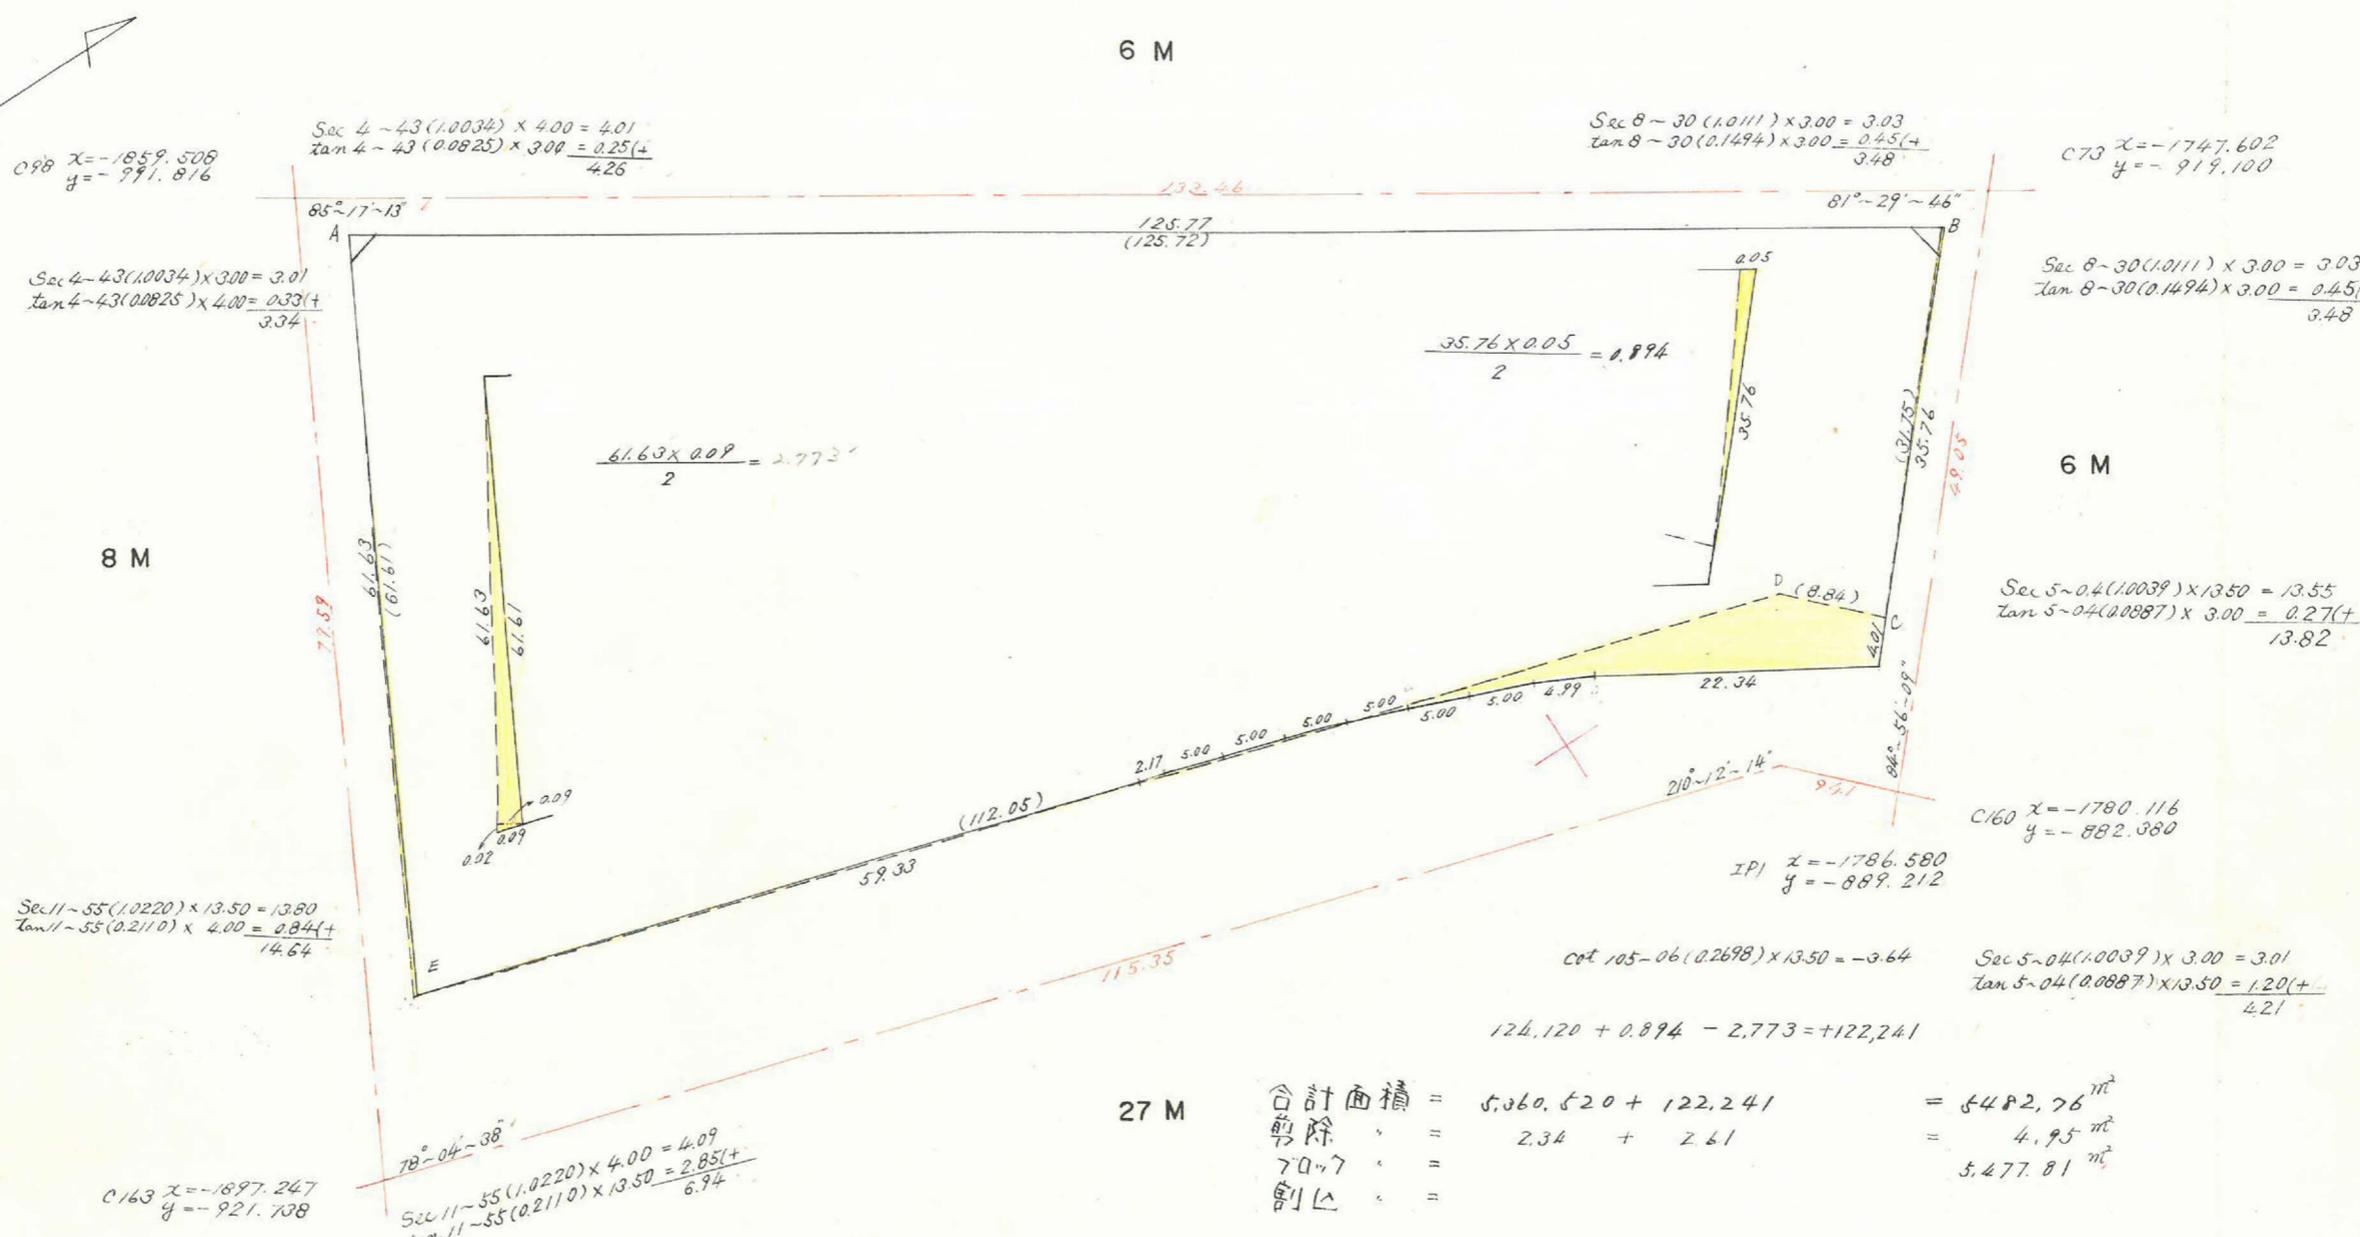

測点	仮方位角	距離(S)	仮方位(A)	真数		S · COS (A)		S · Sin (A)		合緯距	合経距	倍子午線距	倍面積	
				COS(A)	Sin (A)	+	-	+	-					
A	94° 43'	125.72	S 85° 17' E	0.0822	0.9966		10.334	125.292		-10.335	+125.288	+125.288	-1294.851	
B	193.13	31.75	S 13.13 W	0.9735	0.2286		30.909	7.258		-41.244	+118.030	+243.318	-7520.716	
C	288.17	8.84	N 71.43 W	0.3137	0.9495	2.773		8.394		-38.471	+109.636	+227.666	+631.317	
D	258.05	112.05	S 78.05 W	0.2065	0.9784		23.138	109.630		-61.610	+0.002	+109.638	-2536.913	
E	360.00	61.61	N 0.00 F	1.	0	61.610		0		0	0	+0.002	+0.123	
												0		
						64.383	64.381	125.292	125.282				10.721	0.40
						+0.002		+0.010						


$V_2 = 5,360,520$

課長	係長	測量士	係

(分 筆 前)
 確定面積平面図 $S = \frac{1}{2}$

ブロック番号 宇宿 11号

新地名 町 丁目
 年 月 日

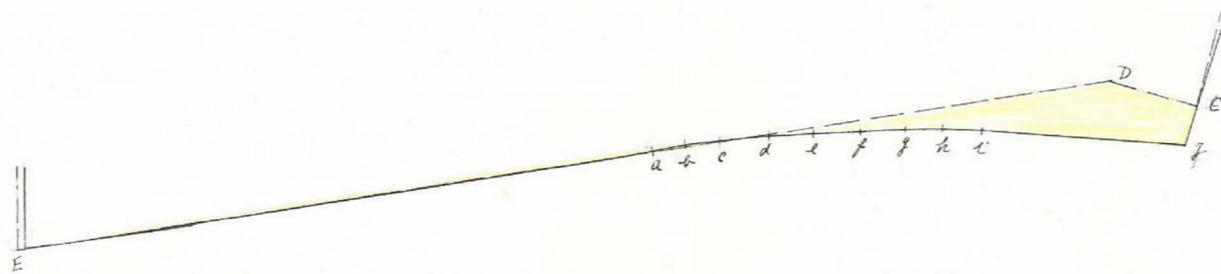

測点	方位角(A)	距離(S)	真数		S · COS(A)		S · Sin(A)		合緯距	合経距	倍子午線距	倍面積	
			COS(A)	Sin(A)	+	-	+	-					
C	226	884	0.6872	0.7264		6.076		6.421	-6.076	-6.421	-6.421	+ 39.012	
D	176 22	111.96	0.9594	0.2821		107.414		31.584	-112.505	-38.222	-44.444	+ 4774.574	
E	16 22	59.00	0.9594	0.2821	56.921		16.737		-56.589	-21.294	-59.317	- 3376.286	
a	10 14	2.17	0.9704	0.2289	2.112		0.497		-54.477	-20.797	-42.091	- 88.896	
b	15 52	5.00	0.9618	0.2737	4.809		1.268		-49.668	-19.421	-40.226	- 192.446	
c	16 26	5.00	0.9592	0.2829	4.796		1.414		-44.872	-18.015	-37.444	- 179.581	
d	19 22	5.00	0.9404	0.3316	4.717		1.658		-40.155	-16.357	-34.372	- 162.122	
e	21 11	5.00	0.9324	0.3614	4.662		1.807		-35.493	-14.550	-30.907	- 144.288	
f	22 17	5.00	0.9252	0.3792	4.626		1.896		-30.867	-12.654	-27.204	- 125.845	
g	22 28	5.00	0.9186	0.3929	4.598		1.964		-26.269	-10.690	-23.344	- 107.335	
h	24 02	4.99	0.9102	0.4072	4.557		2.032		-21.712	-8.658	-19.348	- 88.168	
i	31 28	22.04	0.8529	0.5220	19.054		11.661		-2.668	+2.003	-5.665	- 107.750	
f	11 31	4.01	0.8628	0.7488	2.658			2.003	0	0	+2.003	+ 7.981	
					112.510	112.490	41.234	41.008					248.241
					+0.020		+0.026						$\frac{1}{2} = 124.120$

この図面等は、土地区画整理事業に関する参考資料として提供しています。
 ○図面等は換地処分時のものであり、現在の状況とは異なる場合があります。
 ○図面等によって、境界等が確定されるものではありません。