

課長	係長	測量士	係

(分 筆 前)

確定面積平面図 $S = \frac{1}{60}$



ブロック番号 宇宿 7号

新地名 町 丁目 正
年 月 日


地区外



8	7	5
9		6
10		4

この図面等は、土地区画整理事業に関する参考資料として提供しています。
○図面等は換地処分時のものであり、現在の状況とは異なる場合があります。
○図面等によって、境界等が確定されるものではありません。

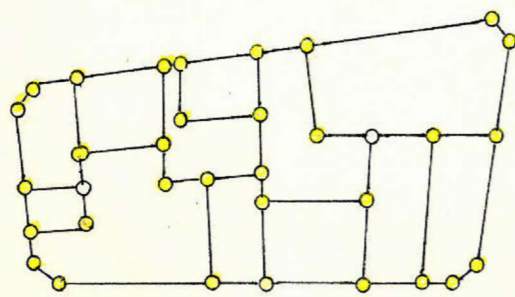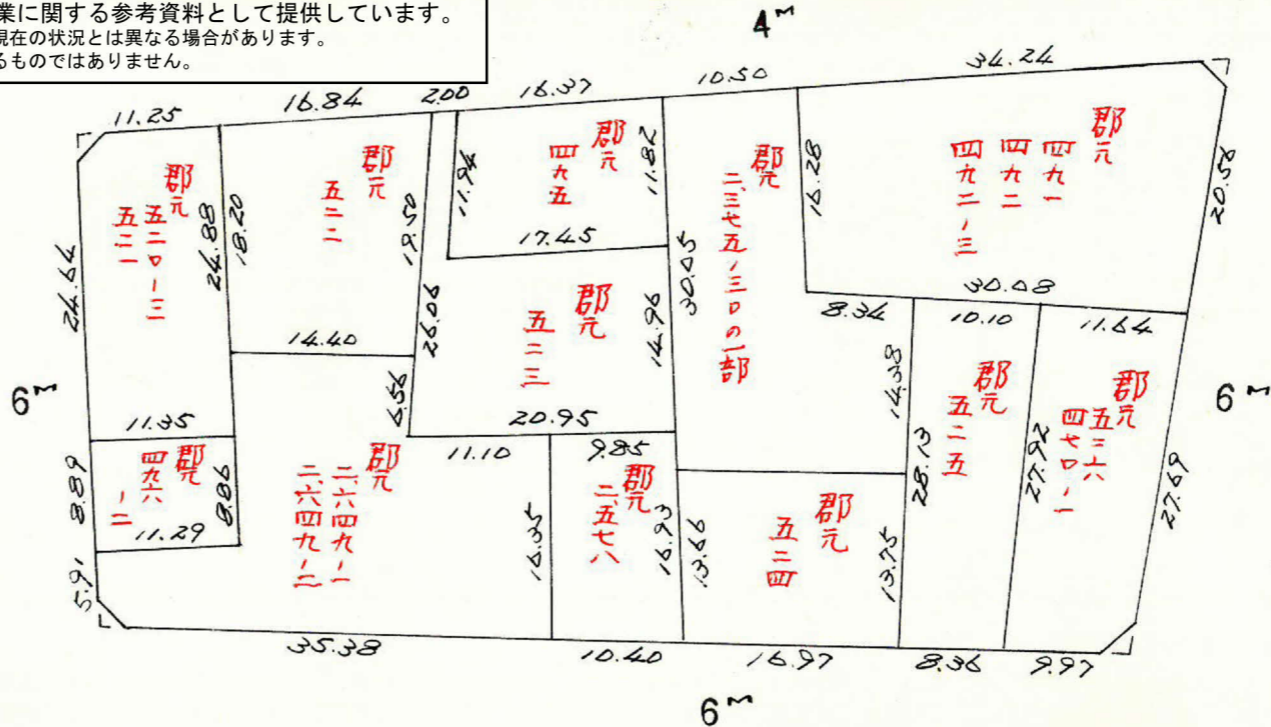

杭 34
目 12

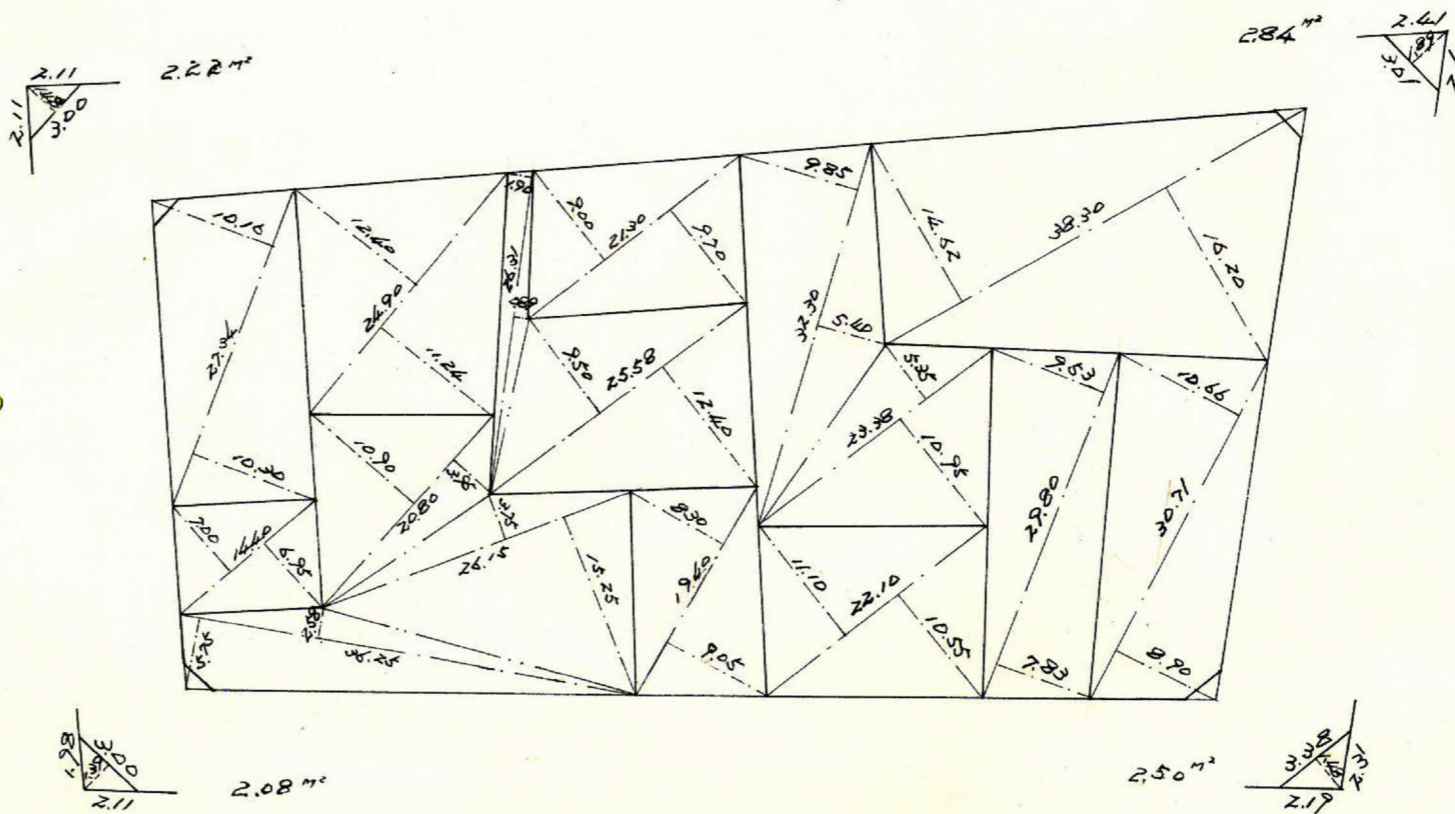

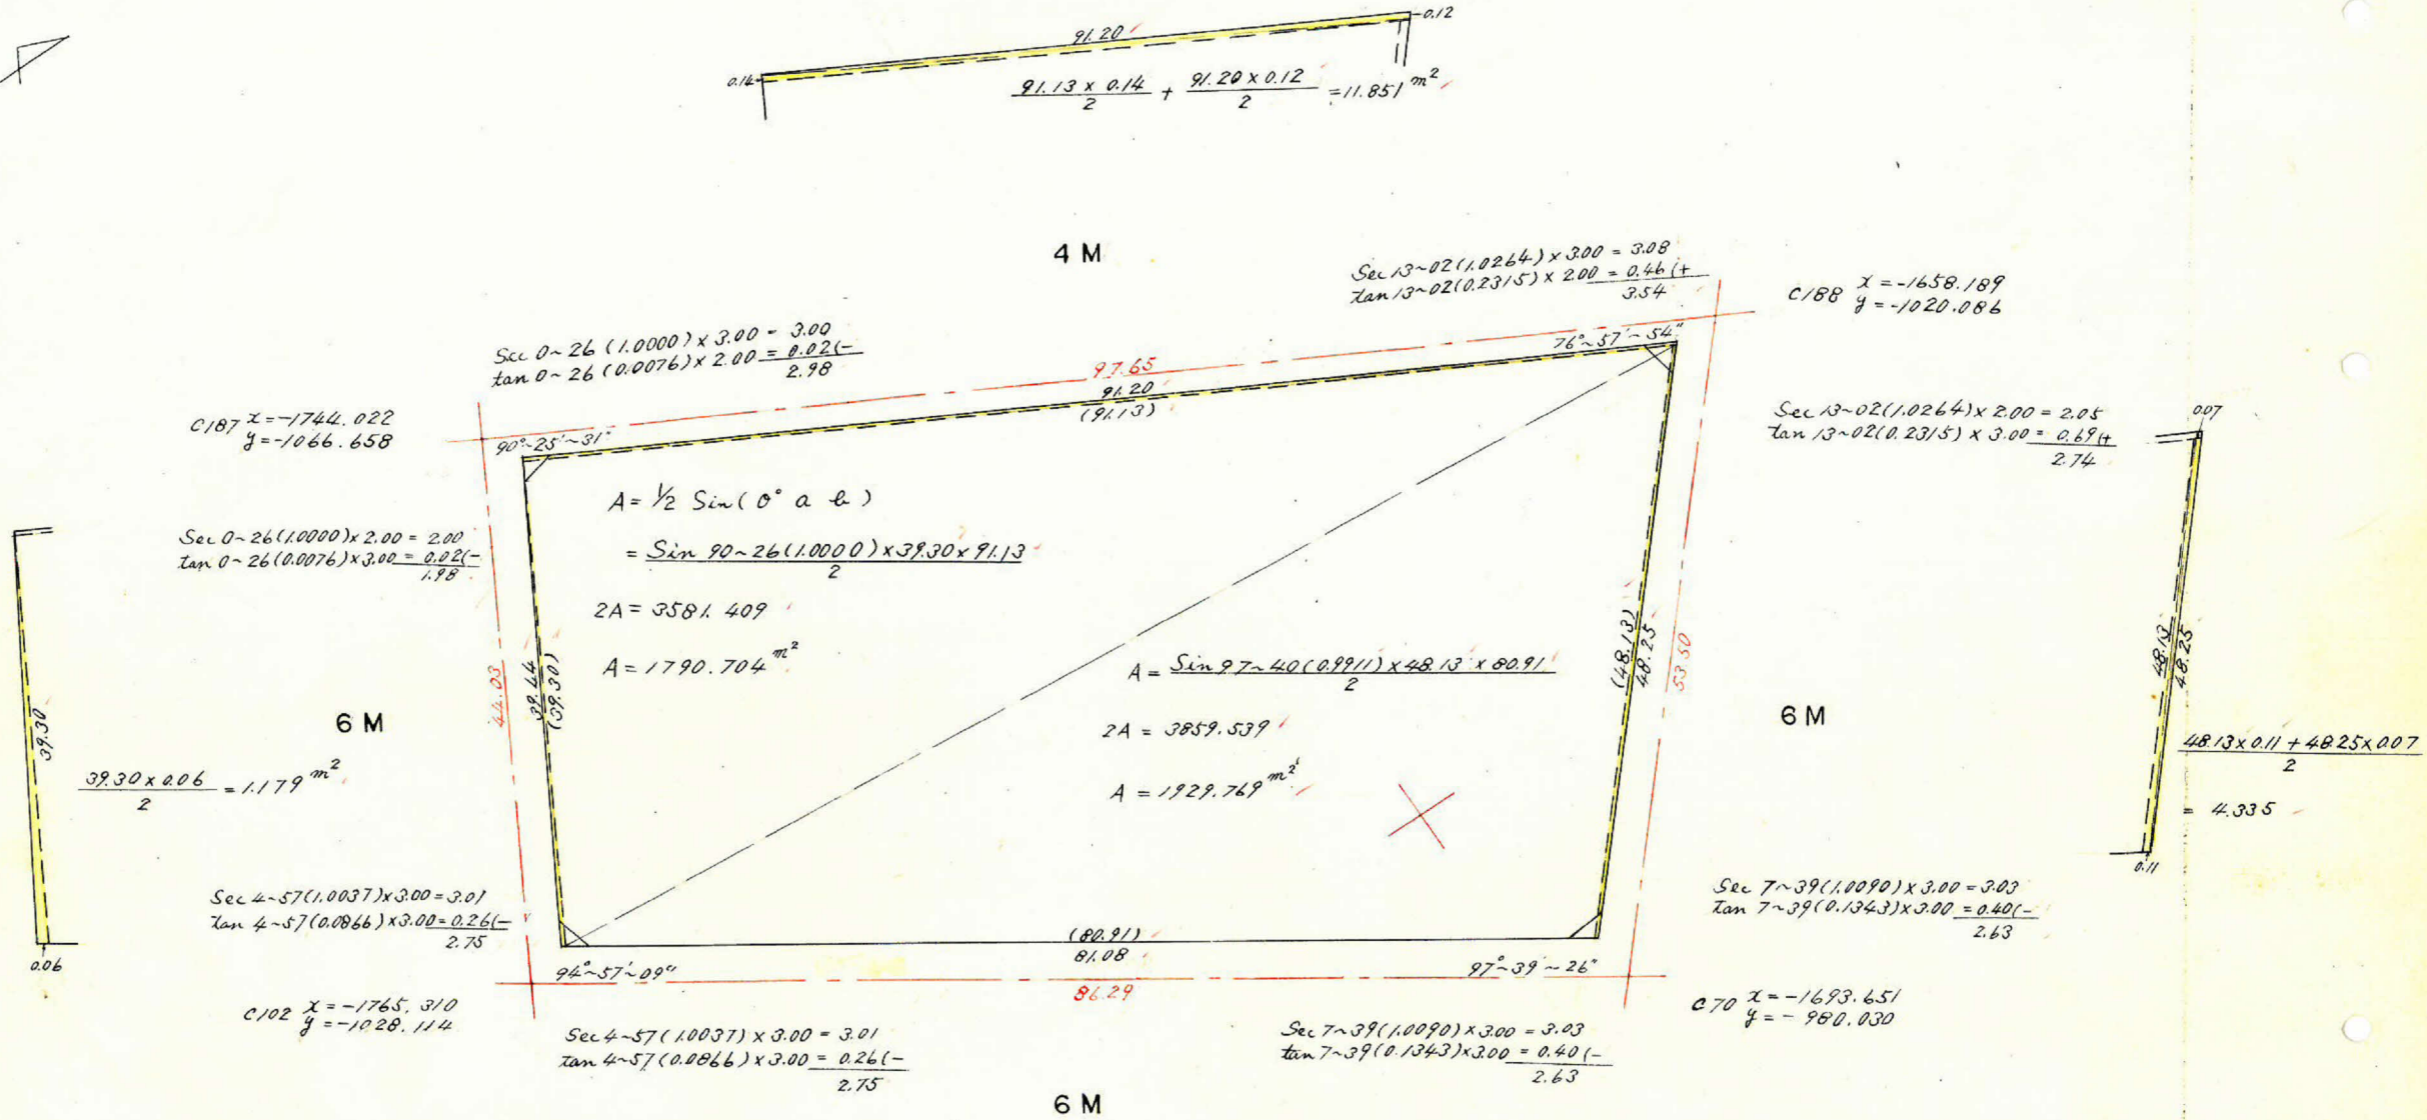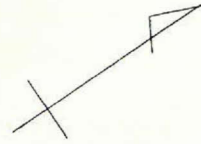

合計面積	=	1790,704 + 1929,769 + 17,365	=	3717,84
剪除	=	2.22 + 2.08 + 2.84 + 2.50	=	9.64
70.7	=			3728,20
割込	=			



この図面等は、土地区画整理事業に関する参考資料として提供しています。
 ○図面等は換地処分時のものであり、現在の状況とは異なる場合があります。
 ○図面等によって、境界等が確定されるものではありません。