

課長	係長	測量士	係

(分 筆 前)


確定面積平面図 $S = \frac{1}{600}$

ブロック番号







宇宿

8号


新地名 町 丁目
年 月 日


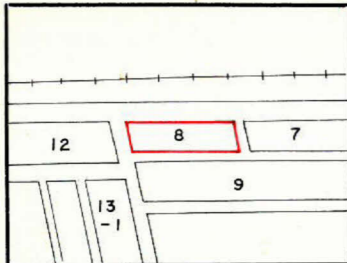


この図面等は、土地区画整理事業に関する参考資料として提供しています。
○図面等は換地処分時のものであり、現在の状況とは異なる場合があります。
○図面等によって、境界等が確定されるものではありません。

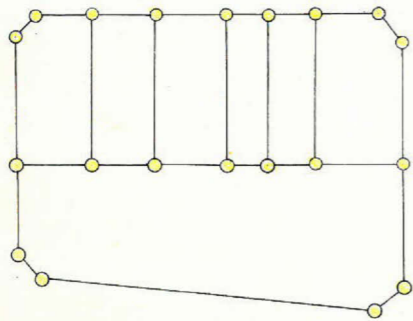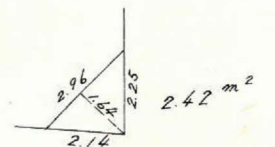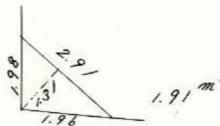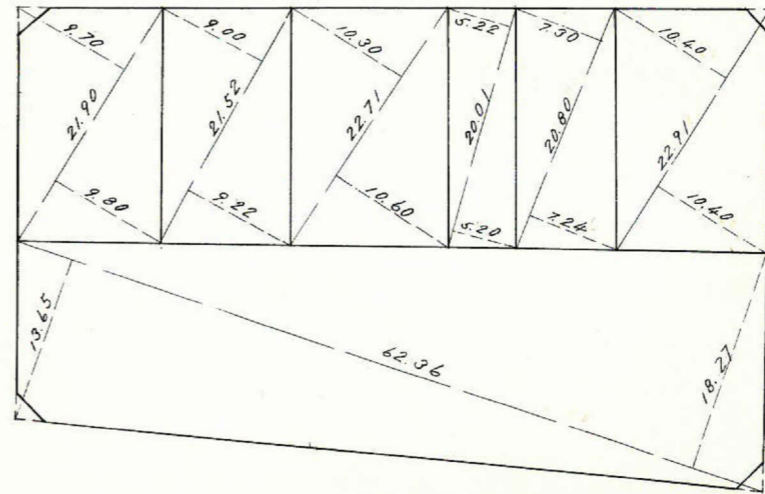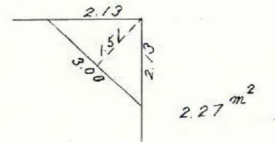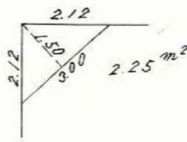

杭 20
ロット 7

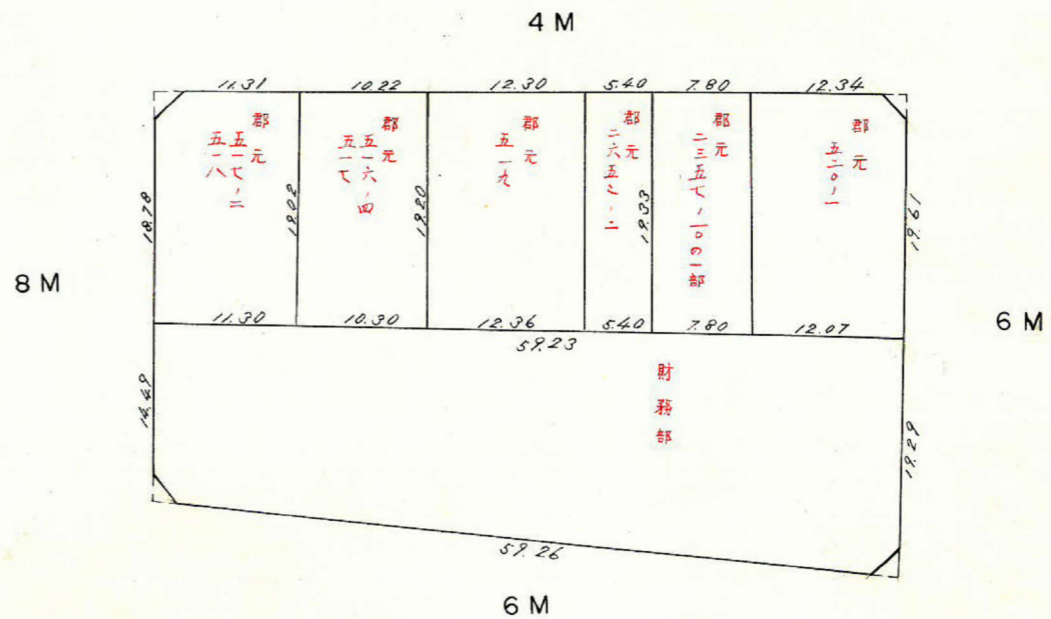

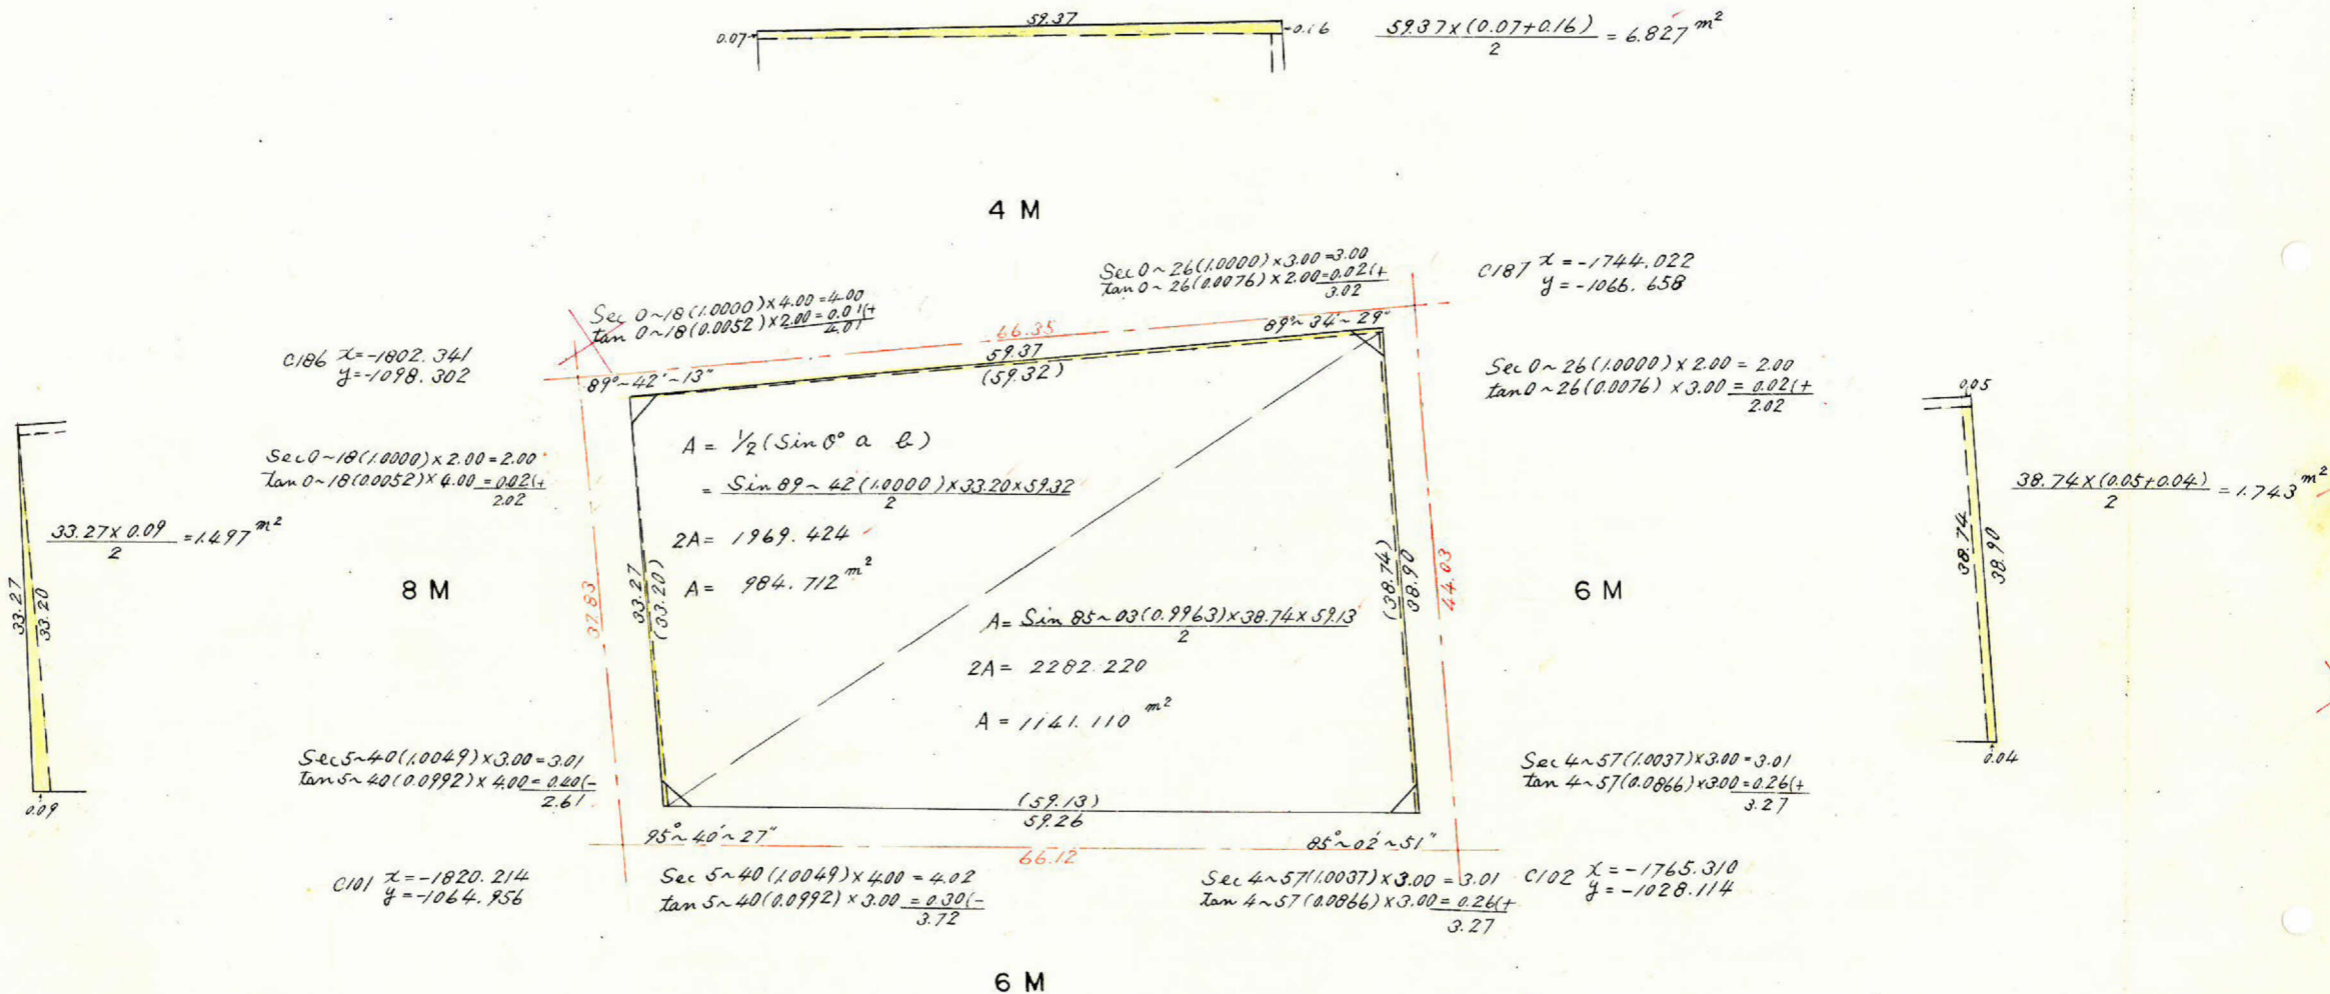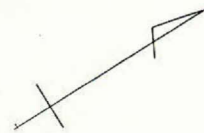

合計面積 = $984.712 + 1,141.110 + 10.067 = 2,135.89 \text{ m}^2$
 剪除 = $2.25 + 1.91 + 2.27 + 2.42 = 8.85 \text{ m}^2$
 70.7 = $2,127.04 \text{ m}^2$
 割込 =

この図面等は、土地区画整理事業に関する参考資料として提供しています。
 ○図面等は換地処分時のものであり、現在の状況とは異なる場合があります。
 ○図面等によって、境界等が確定されるものではありません。

$y = -1000$
 $x = -1800$