




課長	係長	測量士	係

(分筆前)  
 確定面積平面図  $S = \frac{1}{600}$



ブロック番号 宇宿

13-3号


新地名 町 丁目  
 年 月 日

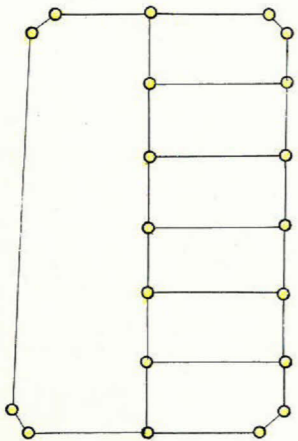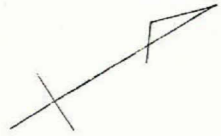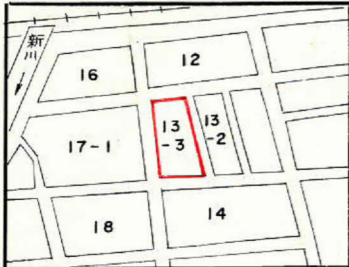

杭 20  
 ロット 7

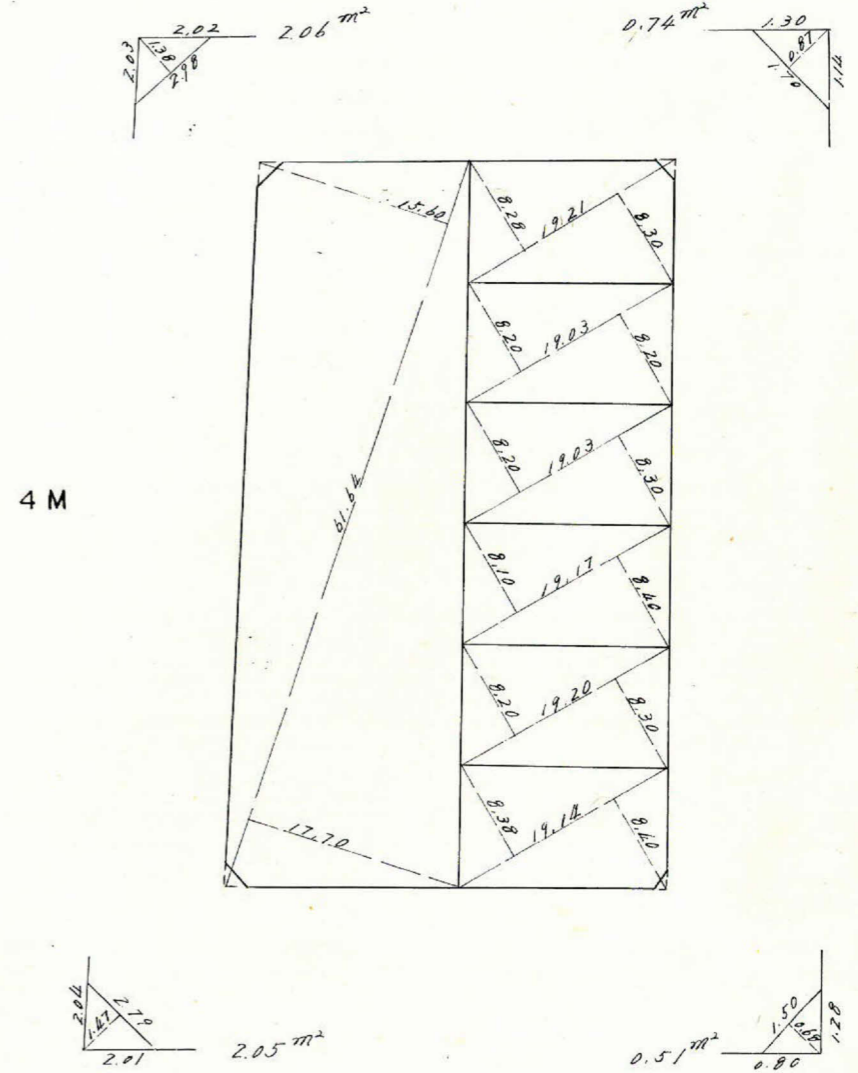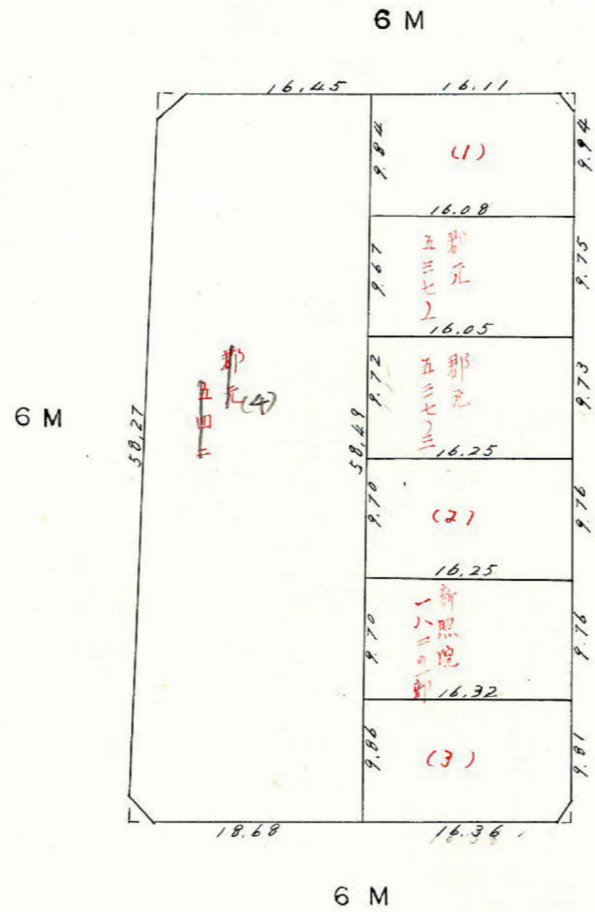

この図面等は、土地区画整理事業に関する参考資料として提供しています。  
 ○図面等は換地処分時のものであり、現在の状況とは異なる場合があります。  
 ○図面等によって、境界等が確定されるものではありません。

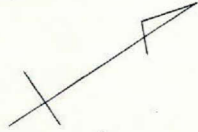

①  $A = \frac{1}{2}(\sin \theta^\circ a b)$

$= \frac{\sin 83^\circ 59' (0.9976) \times 58.27 \times 32.32}{2}$



$2A = 1078.766$

$A = 939.383 \text{ m}^2$

②  $A = \frac{\sin 90^\circ 29' (1.0000) \times 58.75 \times 34.89}{2}$

$2A = 2049.787$

$A = 1024.893 \text{ m}^2$

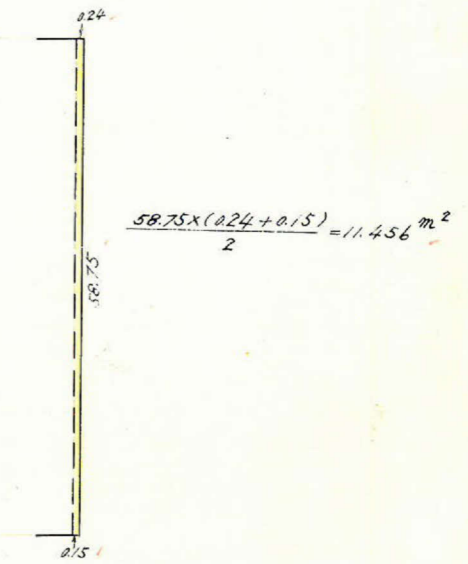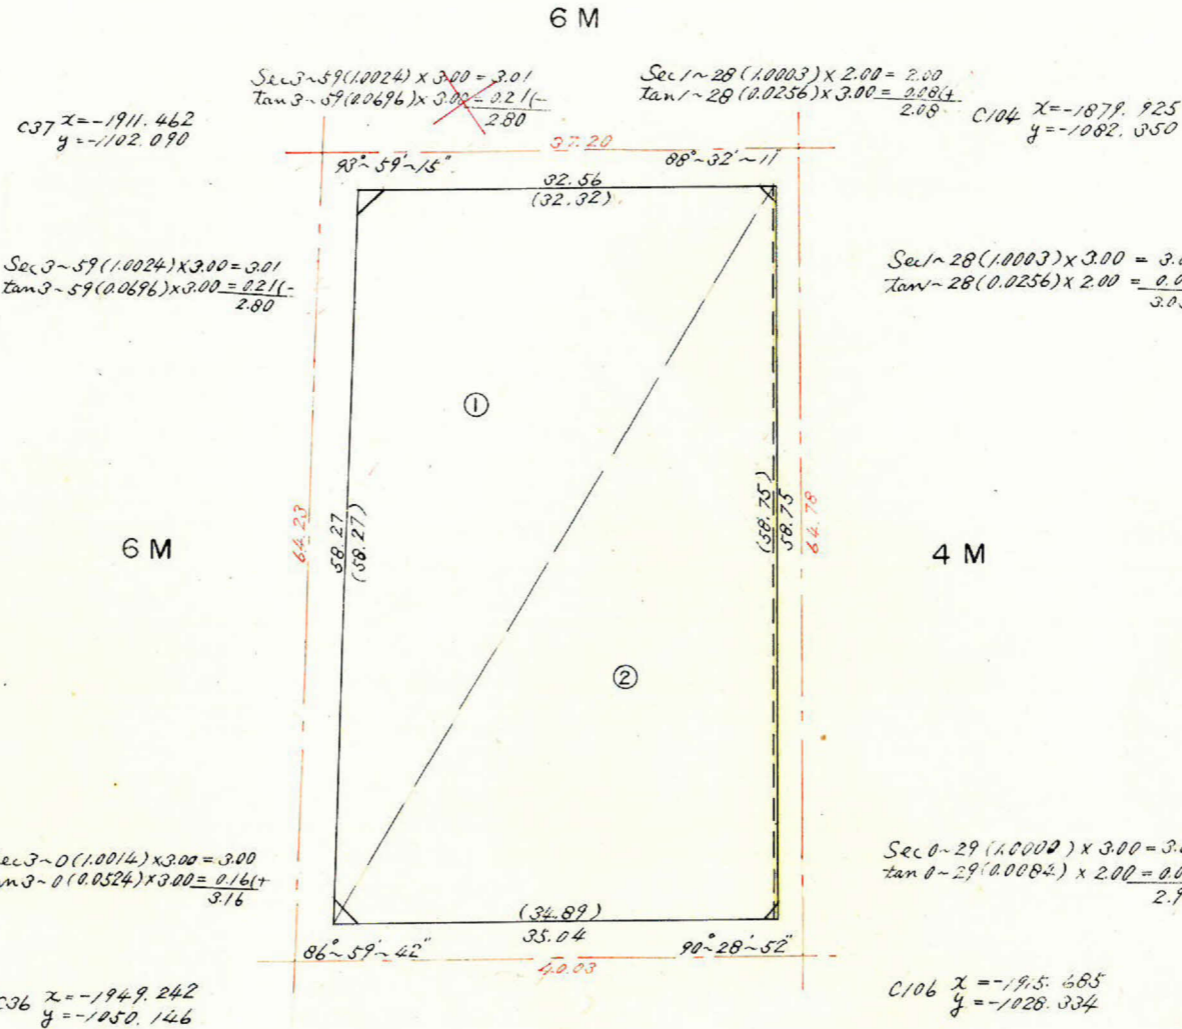

合計面積 =  $939.383 + 1024.893 + 11.456 = 1975.73 \text{ m}^2$   
 削除 =  $2.06 + 2.05 + 0.74 + 0.51 = 5.36 \text{ m}^2$   
 フロア =  $1970.37 \text{ m}^2$   
 割込 =

この図面等は、土地区画整理事業に関する参考資料として提供しています。  
 ○図面等は換地処分時のものであり、現在の状況とは異なる場合があります。  
 ○図面等によって、境界等が確定されるものではありません。