

課長	係長	測量士	係





(分 筆 前)
 確定面積平面図 $S = \frac{1}{600}$

ブロック番号 宇宿



14号

新地名 町 丁目

 年 月 日

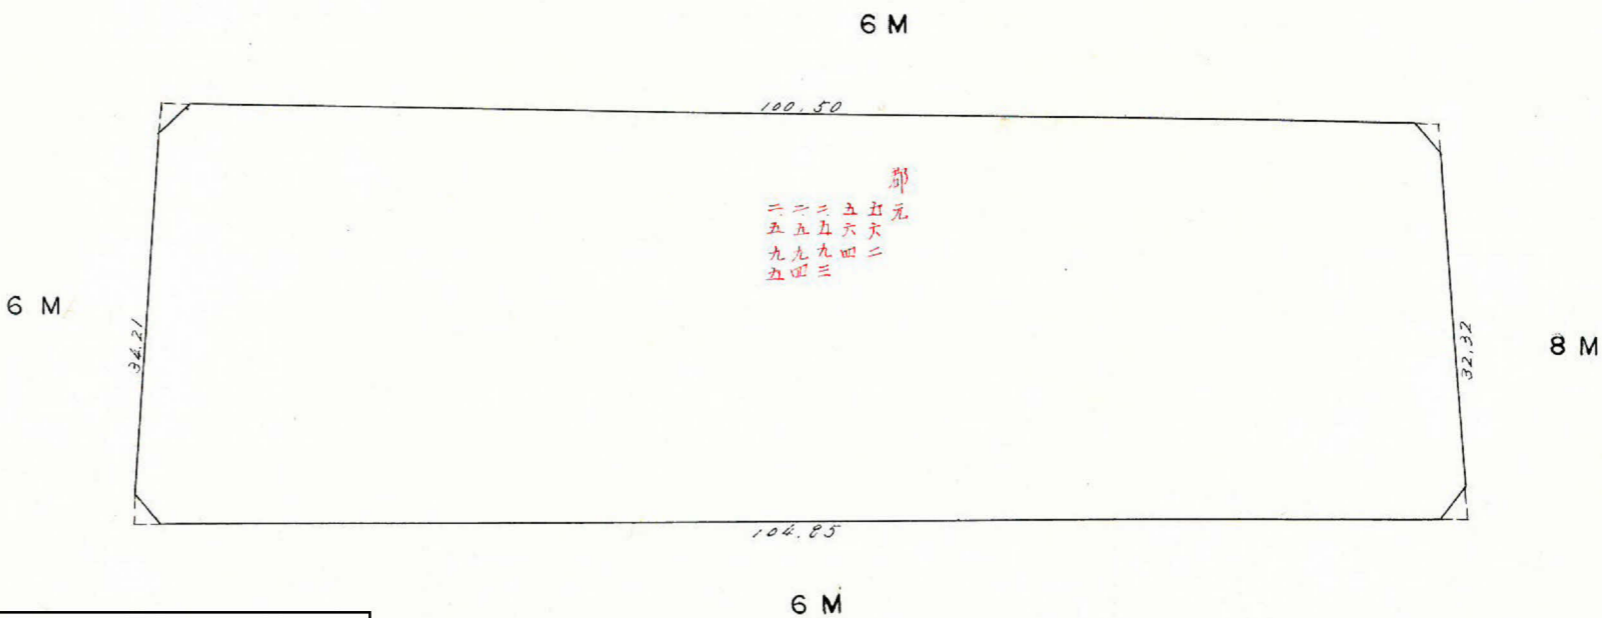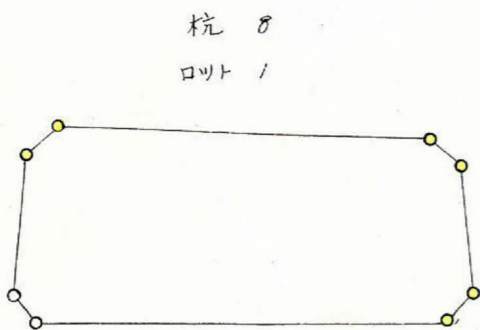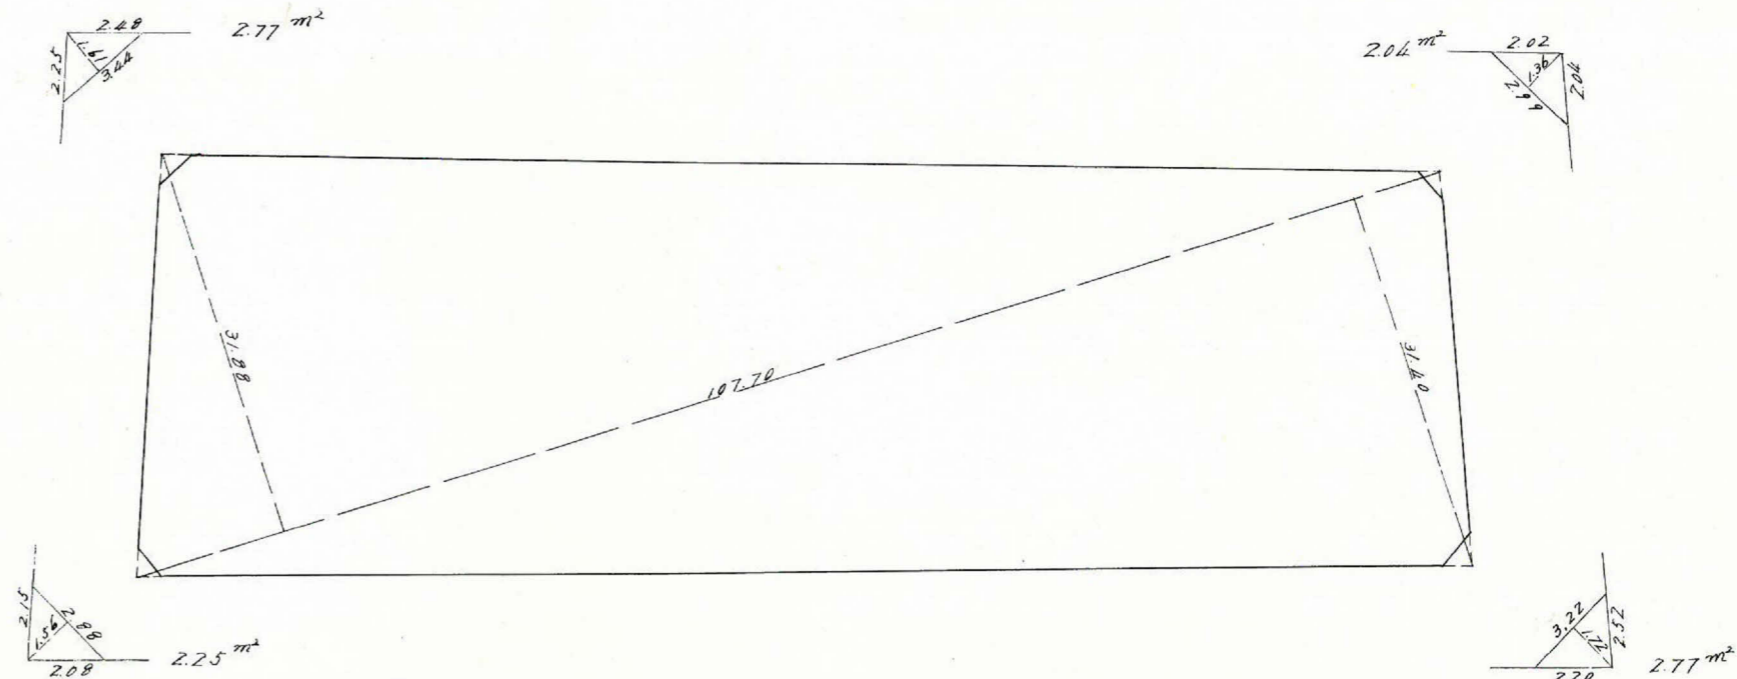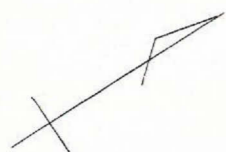

この図面等は、土地区画整理事業に関する参考資料として提供しています。
 ○図面等は換地処分時のものであり、現在の状況とは異なる場合があります。
 ○図面等によって、境界等が確定されるものではありません。

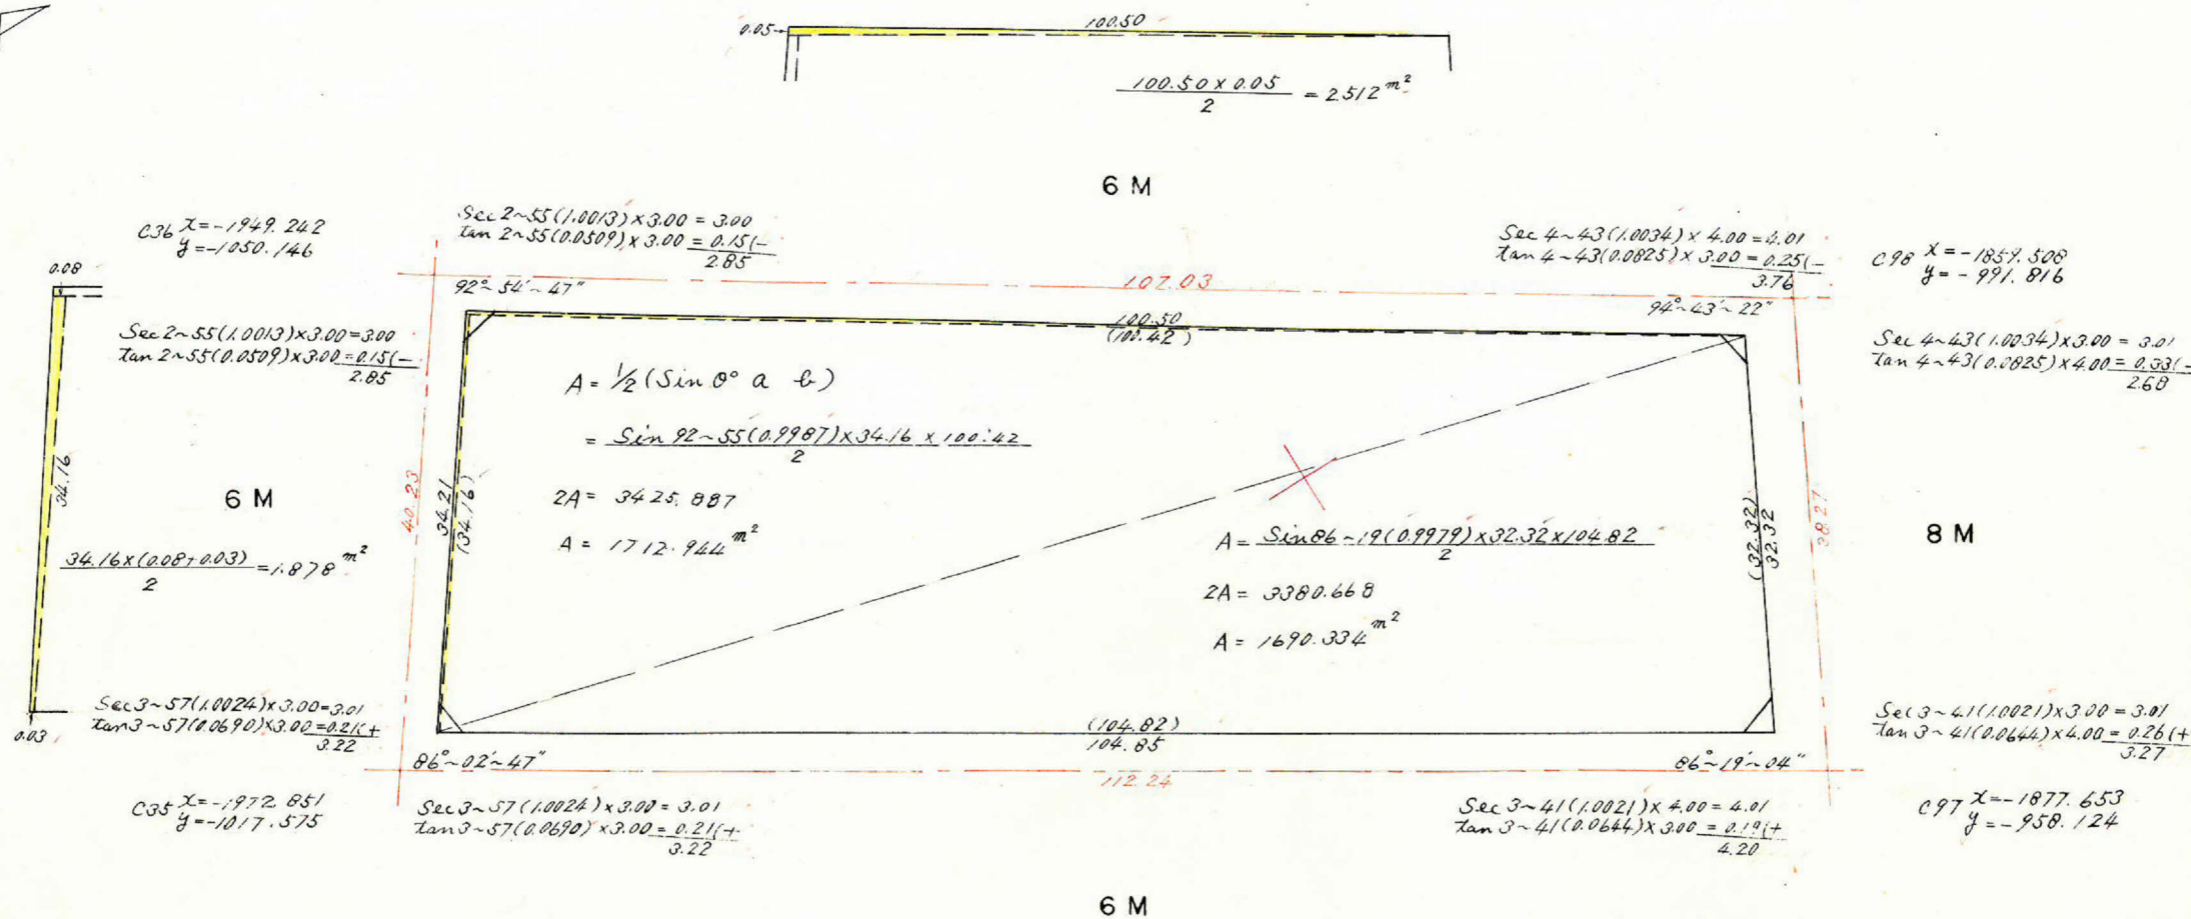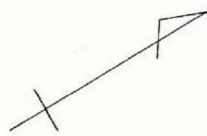

$$1.878 + 2.512 = + 4.390$$

合計面積 = 1712.944 + 1690.334 + 4.390 = 3407.67 m²
 剪除 " = 2.77 + 2.25 + 2.04 + 2.77 = 9.83 m²
 70.7 " = 3397.84 m²
 割込 " =

この図面等は、土地区画整理事業に関する参考資料として提供しています。
 ○図面等は換地処分時のものであり、現在の状況とは異なる場合があります。
 ○図面等によって、境界等が確定されるものではありません。