

課長	係長	測量士	係

# 確定面積平面圖 $S = \frac{1}{600}$







ブロック番号

城南

85のイ号

新地名 町 丁目  
年 月 日

この図面等は、土地区画整理事業に関する参考資料として提供しています。  
○図面等は換地処分時のものであり、現在の状況とは異なる場合があります。  
○図面等によって、境界等が確定されるものではありません。

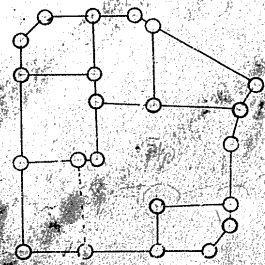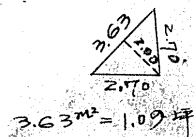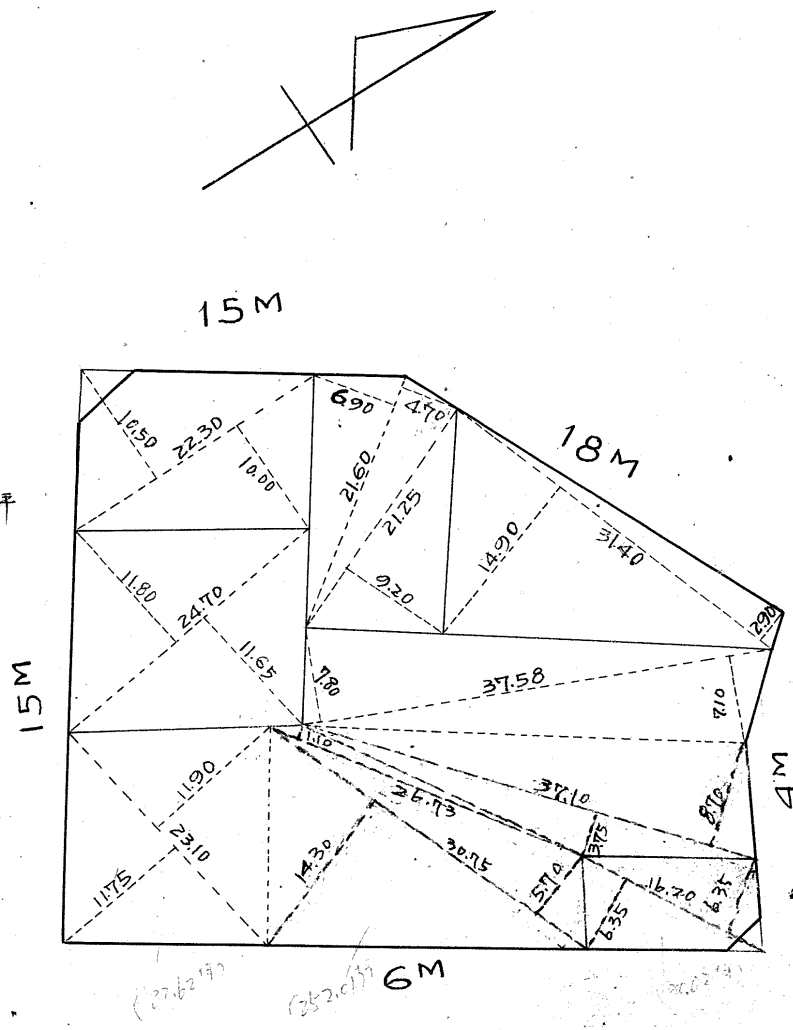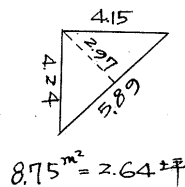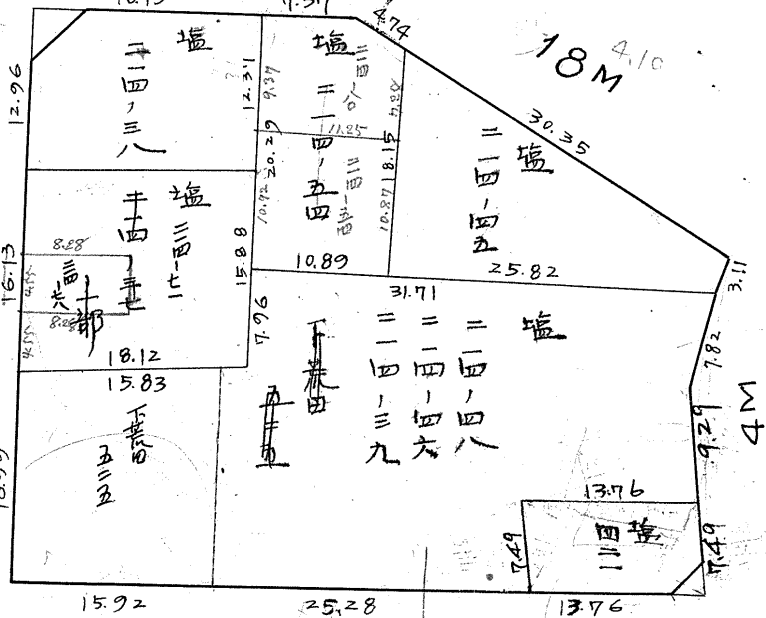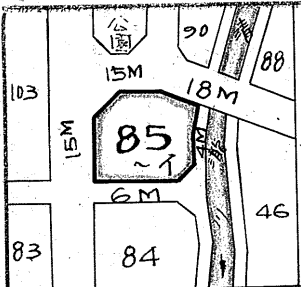


測量士	測量士	測量工	測量工
トラン	面積計算	杭埋設	測距

この図面等は、土地区画整理事業に関する参考資料として提供しています。  
 ○図面等は換地処分時のものであり、現在の状況とは異なる場合があります。  
 ○図面等によって、境界等が確定されるものではありません。

85 Block

精度 1/7000

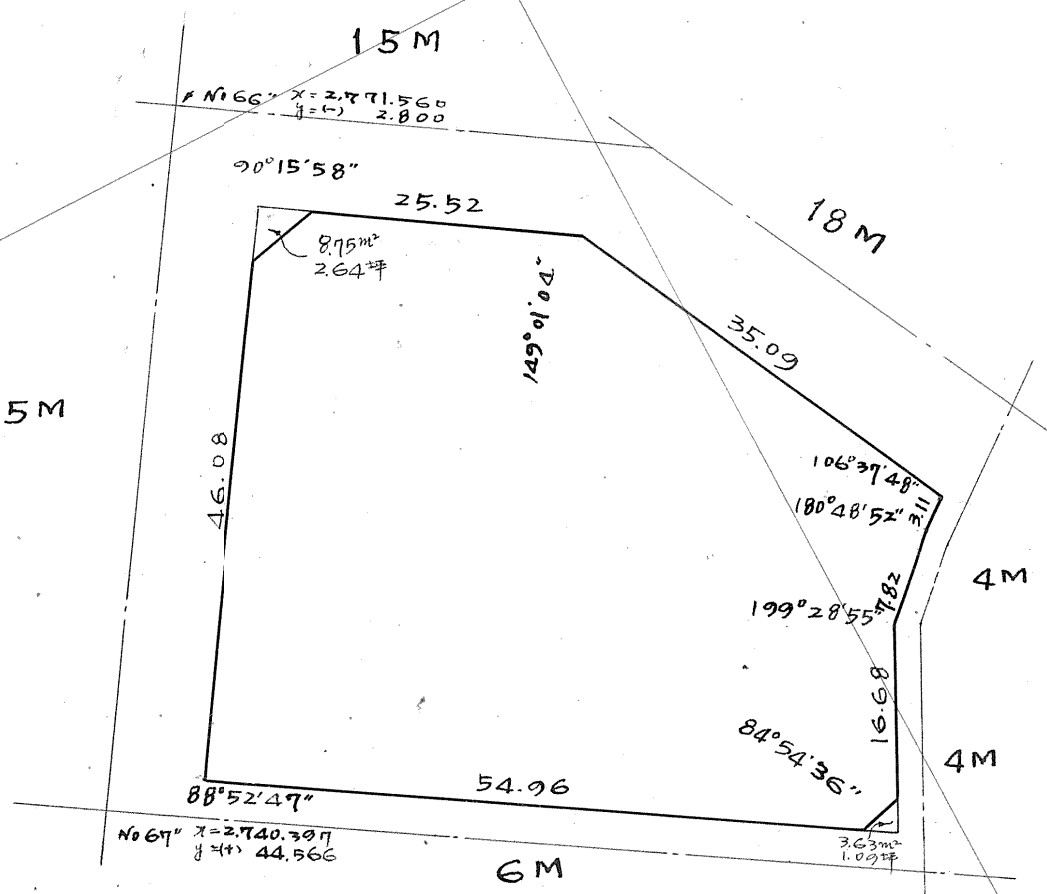

合計面積 2.229.82 m<sup>2</sup> (x 0.3025 = 674.52坪) = 674.48坪  
 切り面積 8.25 m<sup>2</sup> + 3.63 m<sup>2</sup> = 12.38 m<sup>2</sup> (x 0.3025 = 3.74坪) = 3.73坪  
 70坪面積 2.217.44 m<sup>2</sup> (x 0.3025 = 670.77坪) = 670.75坪  
 新込面積 2.217.44 m<sup>2</sup> = 670.75坪

内角	方位角	方位	距離	係数		緯距		経距		修正緯距		修正経距		倍横距	倍面積
				cos	sin	N	S	E	W	N	S	E	W		
90°16'	89°44'	N 89°44'E	25.52	0.00465	0.99999	0.119		25.520		0.12		25.52		25.52	+ 3.062
149°01'	120°43'	S 59°17'E	35.09	0.51097	0.85970		17.924	30.187			17.92	30.17	81.21	- 1,455.283	
106°38'	124°05'	S 14°05'W	3.11	0.96994	0.24333		3.017		0.757		3.02		0.76	110.62	- 334.072
180°49'	123°16'	S 13°16'W	7.82	0.97331	0.22948		7.611		1.795		7.61		1.79	198.07	- 822.413
199°29'	173°47'	S 6°13'E	16.68	0.99412	0.10829		16.582	1.806			16.58	1.81	1.79	108.09	- 1,792.132
84°54'	268°53'	S 88°53'W	54.96	0.01249	0.99981		1.071		54.950		1.07		54.95	54.95	- 58.707
88°53'	360°00'		46.08			46.080				46.08					
						46.199	46.205	57.473	57.502	46.20	46.20	57.50	57.50		
						-0.006		-0.009							

= 2.229.8175 m<sup>2</sup>  
 ÷ 2.229.82 m<sup>2</sup>

x=27.00

y=100

y=7