


課長	係長	測量士	係

確定面積平面圖 $S = \frac{1}{600}$

ブロック番号 城南 103-1 号


新地名 町 丁目

26年 5月 23日

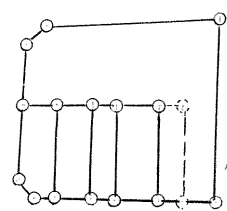




杭=17 口=5

8M
289°

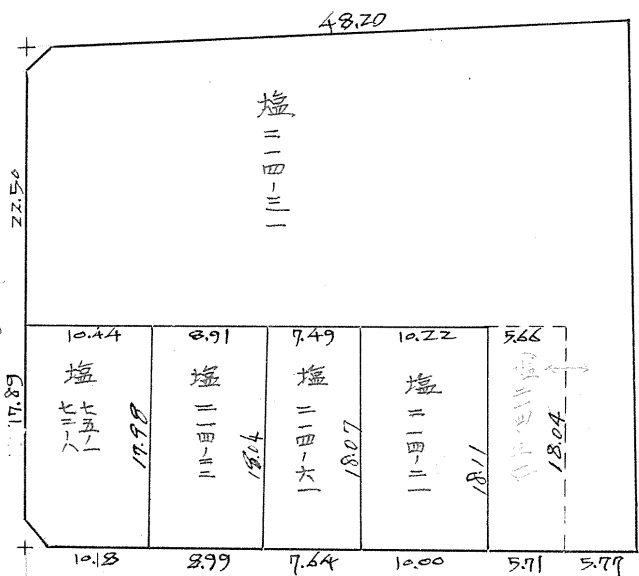

6M 257°



4M
196°

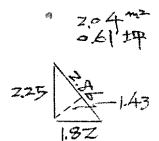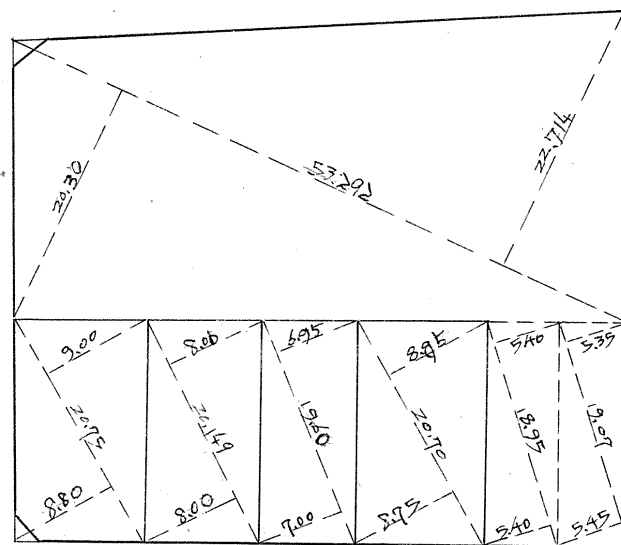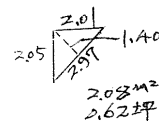

測量士	測量士	測量士	測量士
トバ	補遺	補遺	測距

この図面等は、土地区画整理事業に関する参考資料として提供しています。
 ○図面等は換地処分時のものであり、現在の状況とは異なる場合があります。
 ○図面等によって、境界等が確定されるものではありません。

103~1
 トレーバ精度 1/1000

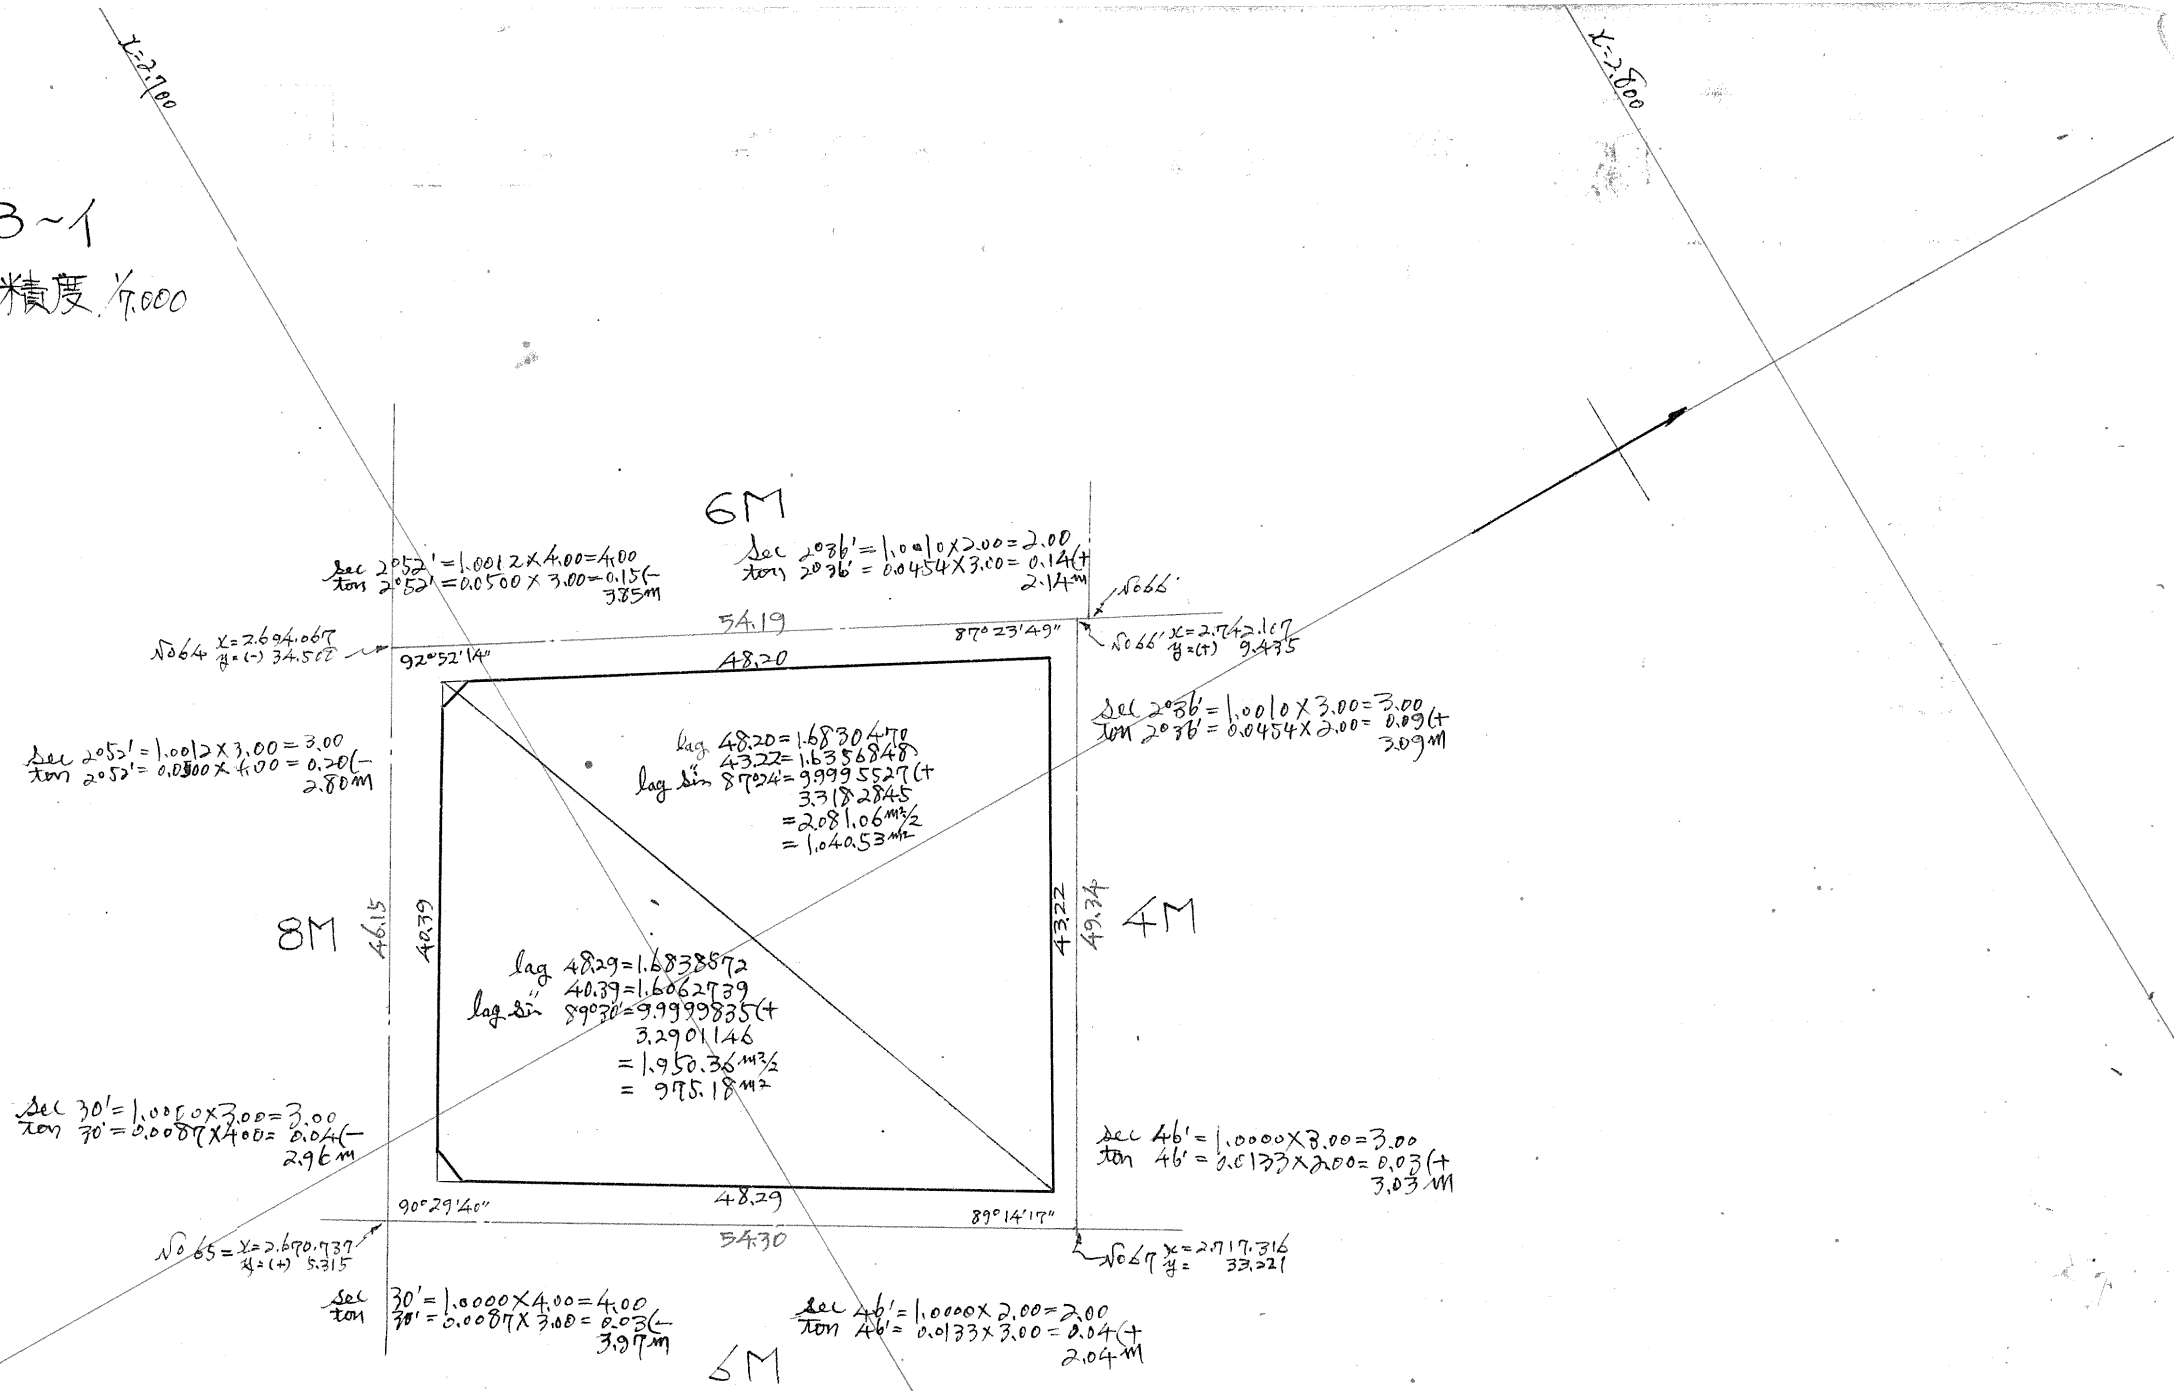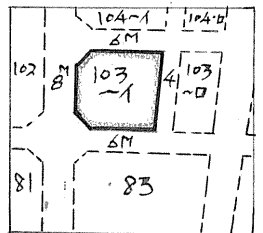

合計面積
 1.040.53 M^2 + 975.18 M^2 = 2.015.71 M^2 (x0.3025 = 609.75坪) = 609.72坪
 2.08 M^2 + 2.04 M^2 = 4.12 M^2 (x0.3025 = 1.24坪) = 1.23坪
 = 2.011.59 M^2 (x0.3025 = 608.50坪) = 608.49坪
 = 2.011.59 M^2 = 608.49坪

この図面等は、土地区画整理事業に関する参考資料として提供しています。
 ○図面等は換地処分時のものであり、現在の状況とは異なる場合があります。
 ○図面等によって、境界等が確定されるものではありません。

1/100