


課	長	係	長	測	量	士	係

確定面積平面圖  $S = \frac{1}{600}$

ブロック番号 城南 78~口 号

新地名 町 丁目

26年 3月 6日

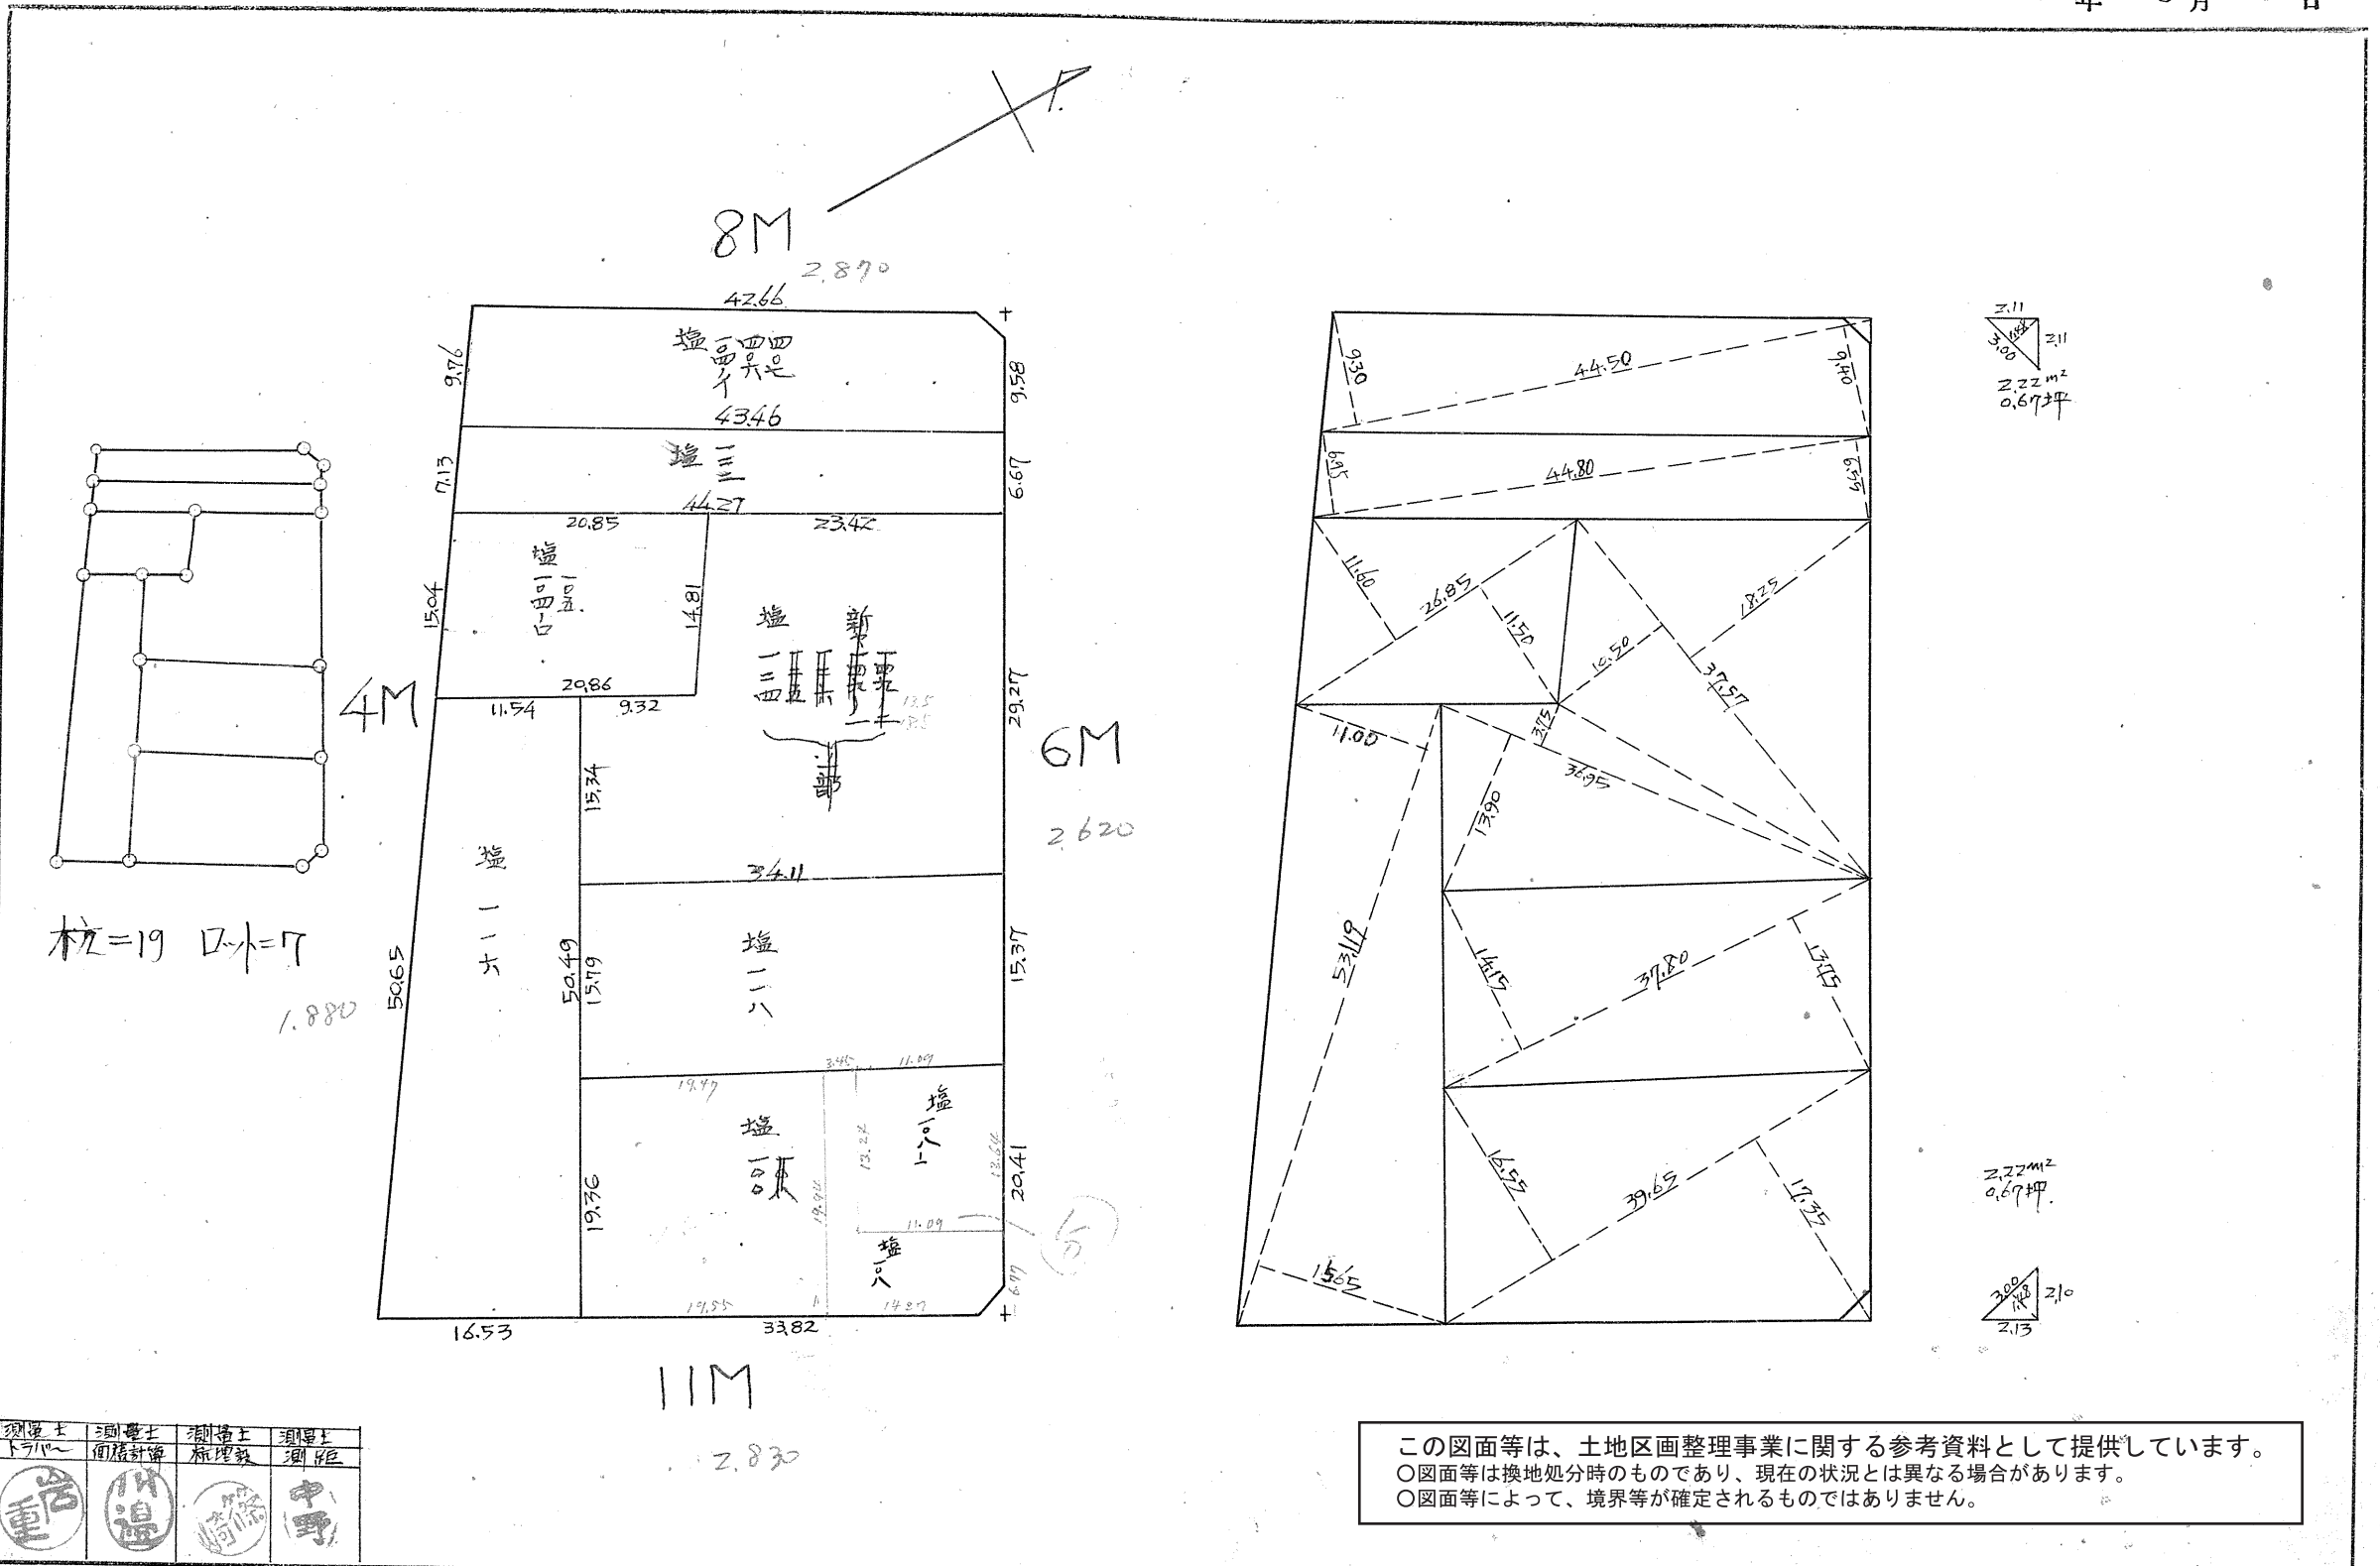

3.11  
3.00  
2.22m<sup>2</sup>  
0.67坪

2.22m<sup>2</sup>  
0.67坪


3.00  
2.13  
2.10

この図面等は、土地区画整理事業に関する参考資料として提供しています。  
 ○図面等は換地処分時のものであり、現在の状況とは異なる場合があります。  
 ○図面等によって、境界等が確定されるものではありません。

測量士 トランシット	測量士 傾斜計	測量士 水準器	測量士 測距
<span style="border: 1px solid black; border-radius: 50%; padding: 2px;">重</span>	<span style="border: 1px solid black; border-radius: 50%; padding: 2px;">山</span>	<span style="border: 1px solid black; border-radius: 50%; padding: 2px;">岡</span>	<span style="border: 1px solid black; border-radius: 50%; padding: 2px;">中</span>

11M  
2.830

78-□B  
 トラバ精度 1/1000

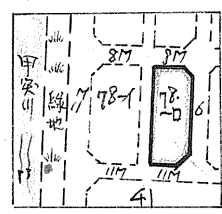

No 57  $X=2489.280$   
 $Y=(-)96.002$

$\Delta c 4^{\circ}47' = 1.0034 \times 2.00 = 2.01$   
 $\tan 4^{\circ}47' = 0.0836 \times 4.00 = 0.334$   
 1.68m

$\Delta c 34' = 1.0000 \times 3.00 = 3.00$   
 $\tan 34' = 0.0098 \times 4.00 = 0.04(-)$   
 2.96m

No 58  $X=2530.831$   
 $Y=(-)72.772$

$\Delta c 4^{\circ}47' = 1.0034 \times 4.01 = 4.01$   
 $\tan 4^{\circ}47' = 0.0836 \times 4.00 = 0.17(-)$   
 3.84m

$\Delta c 34' = 1.0000 \times 4.00 = 4.00$   
 $\tan 34' = 0.0098 \times 3.00 = 0.03(-)$   
 3.97m

$\log 82.58 = 1.9168749$   
 $\log 42.66 = 1.6300209$   
 $\log \sin 85^{\circ}13' = 9.9984848(-)$   
 $= 3.5453806$   
 $= 3.51059m^2 / 2$   
 $= 1.75530m^2$

$\log 81.30 = 1.9100903$   
 $\log 50.35 = 1.7019995$   
 $\log \sin 89^{\circ}26' = 9.9999988(+)$   
 $= 3.6120088$   
 $= 4.09326m^2 / 2$   
 $= 2.04663m^2$

$\Delta c 5^{\circ}55' = 1.0033 \times 5.50 = 5.53$   
 $\tan 5^{\circ}55' = 0.1036 \times 2.00 = 0.21(+)$   
 5.74m

$\Delta c 34' = 1.0000 \times 5.50 = 5.50$   
 $\tan 34' = 0.0098 \times 3.00 = 0.03(-)$   
 5.47m

No 69  $X=2438.023$   
 $Y=(-)19.436$

$\Delta c 5^{\circ}55' = 1.0033 \times 2.00 = 2.01m$   
 $\tan 5^{\circ}55' = 0.1036 \times 5.50 = 0.57(+)$   
 2.58m

$\Delta c 34' = 1.0000 \times 3.00 = 3.00$   
 $\tan 34' = 0.0098 \times 5.50 = 0.05(-)$   
 2.95m

No 71  $X=2487.323$   
 $Y=(+)6.861$

合計面積  $1.75530m^2 + 2.04663m^2 = 3.80193m^2 = 1.150.08$  坪  
 剪除 "  $2.22m^2 + 2.22m^2 = 4.44m^2 = 1.34$  坪(-)  
 丁〇ツツ "  $= 3.797.49m^2 = 1.148.74$  坪

この図面等は、土地区画整理事業に関する参考資料として提供しています。  
 ○図面等は換地処分時のものであり、現在の状況とは異なる場合があります。  
 ○図面等によって、境界等が確定されるものではありません。