


課長	係長	測量士	係
			


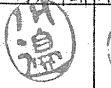
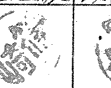

確定面積平面圖 $S = \frac{1}{600}$

ブロック番号 城南 79 号

新地名 町 丁目

26年 1月 17日


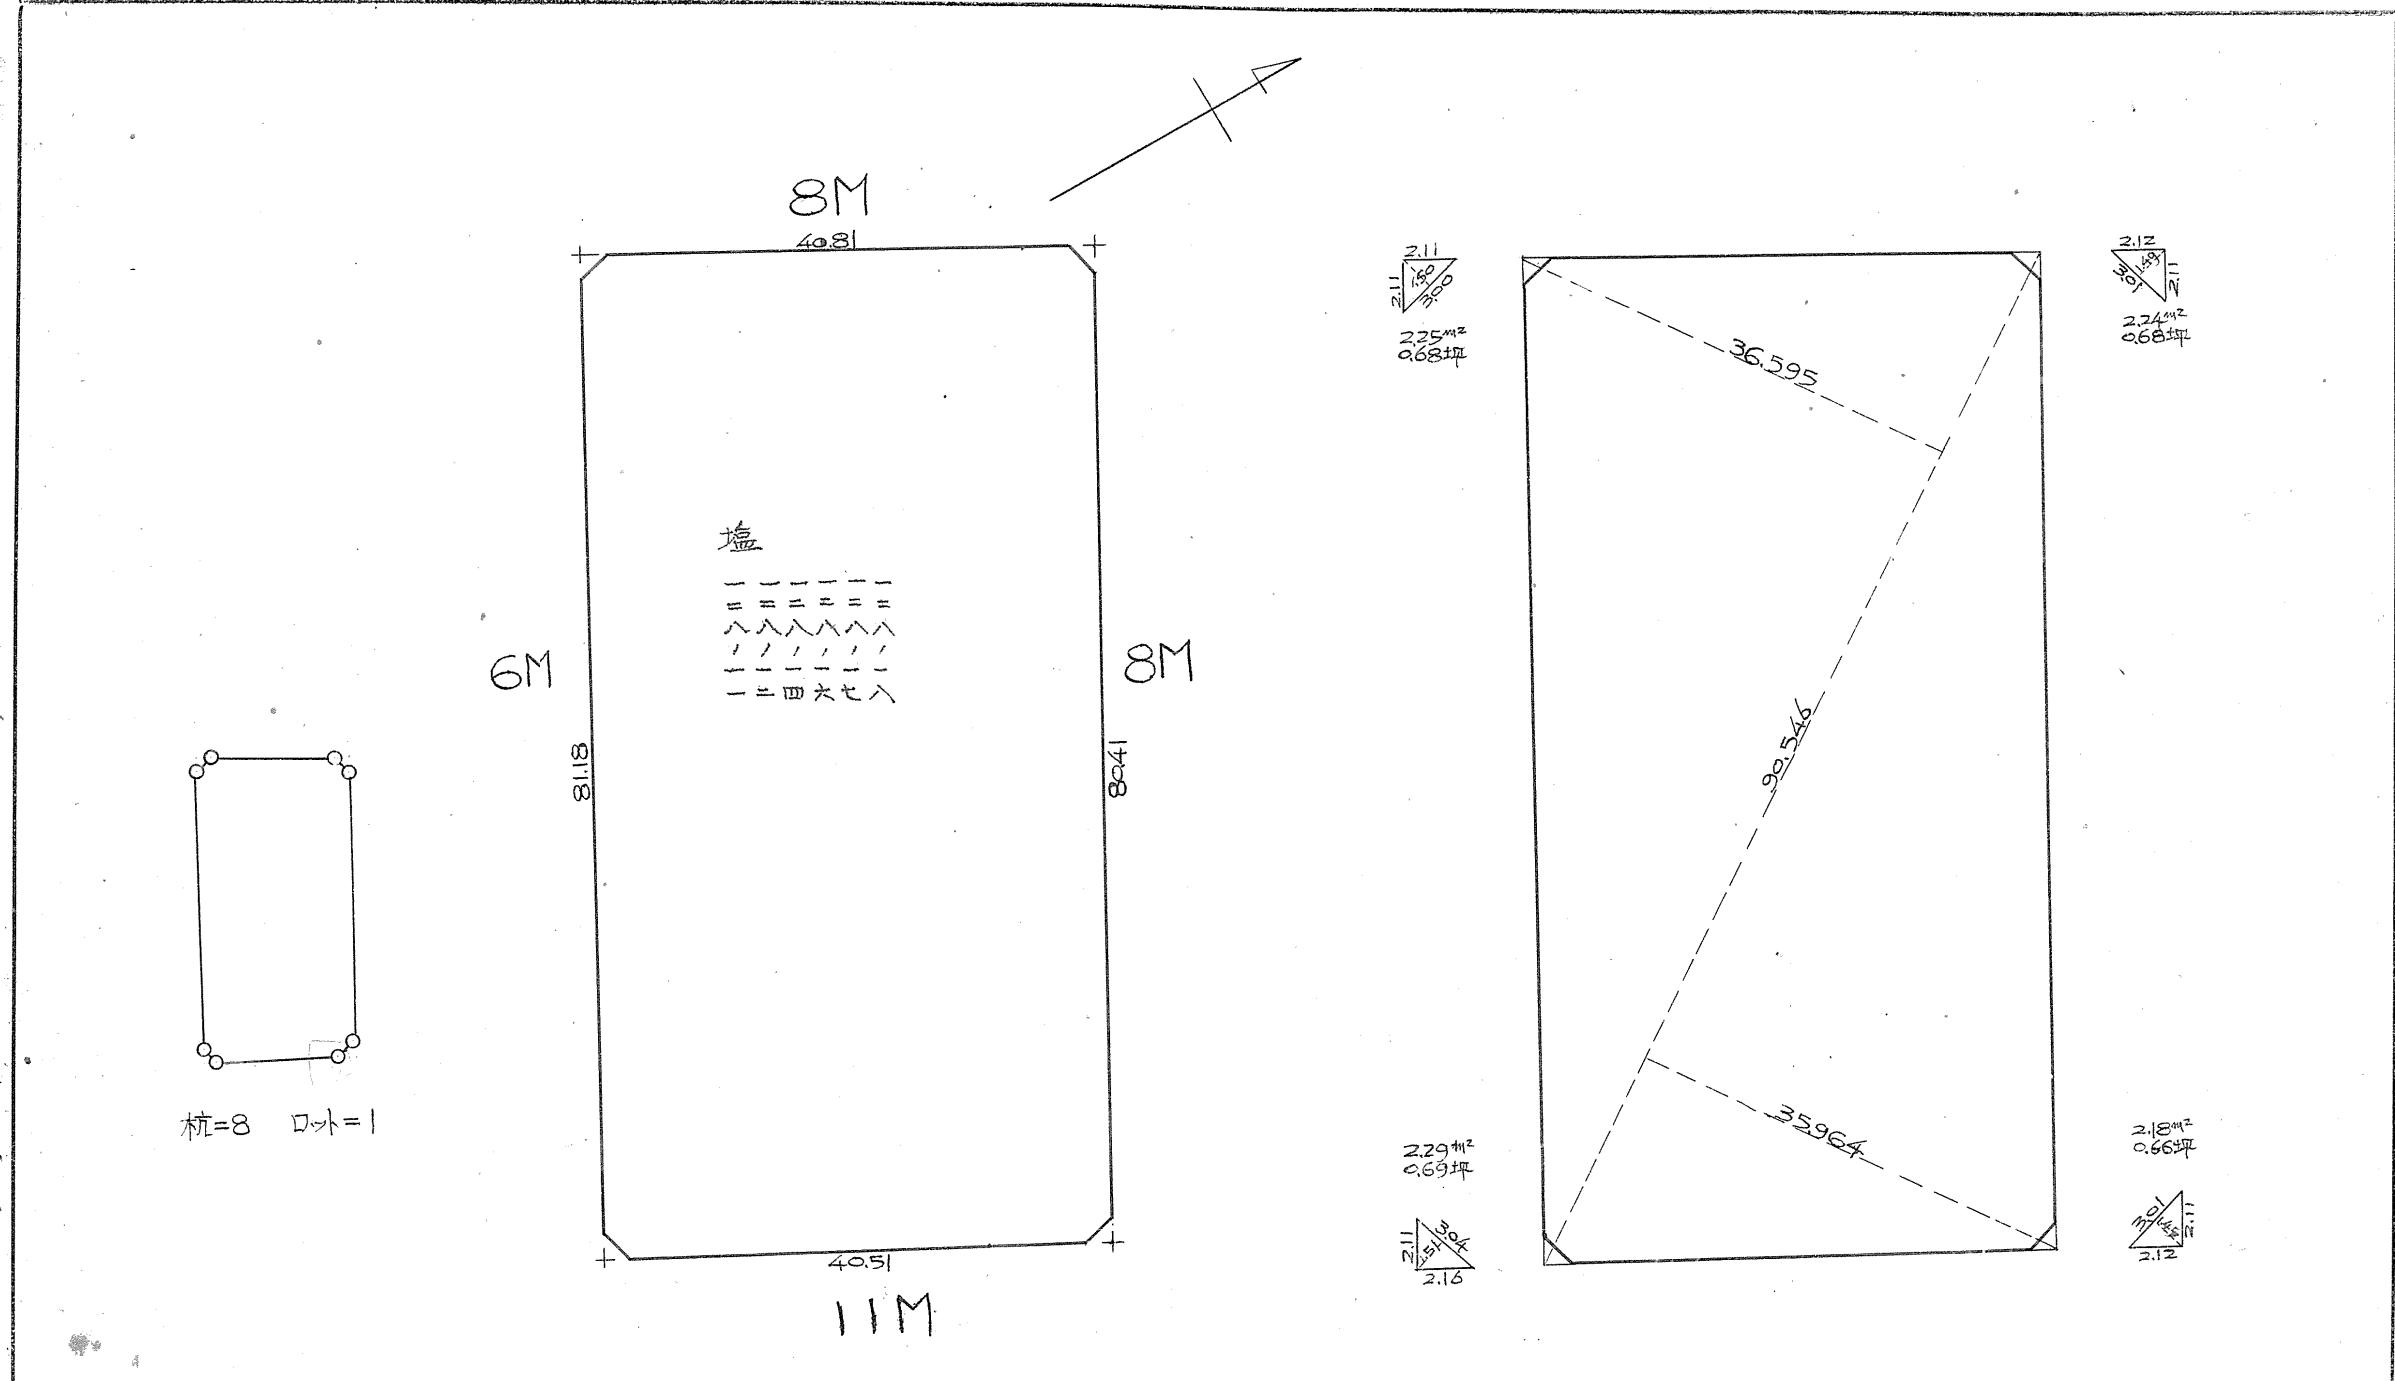


測量士	測量士	測量士	測量士
トラー	面積計算	杭埋設	測距
			

この図面等は、土地区画整理事業に関する参考資料として提供しています。
 ○図面等は換地処分時のものであり、現在の状況とは異なる場合があります。
 ○図面等によって、境界等が確定されるものではありません。

79B

1/5000 精度 1/1000

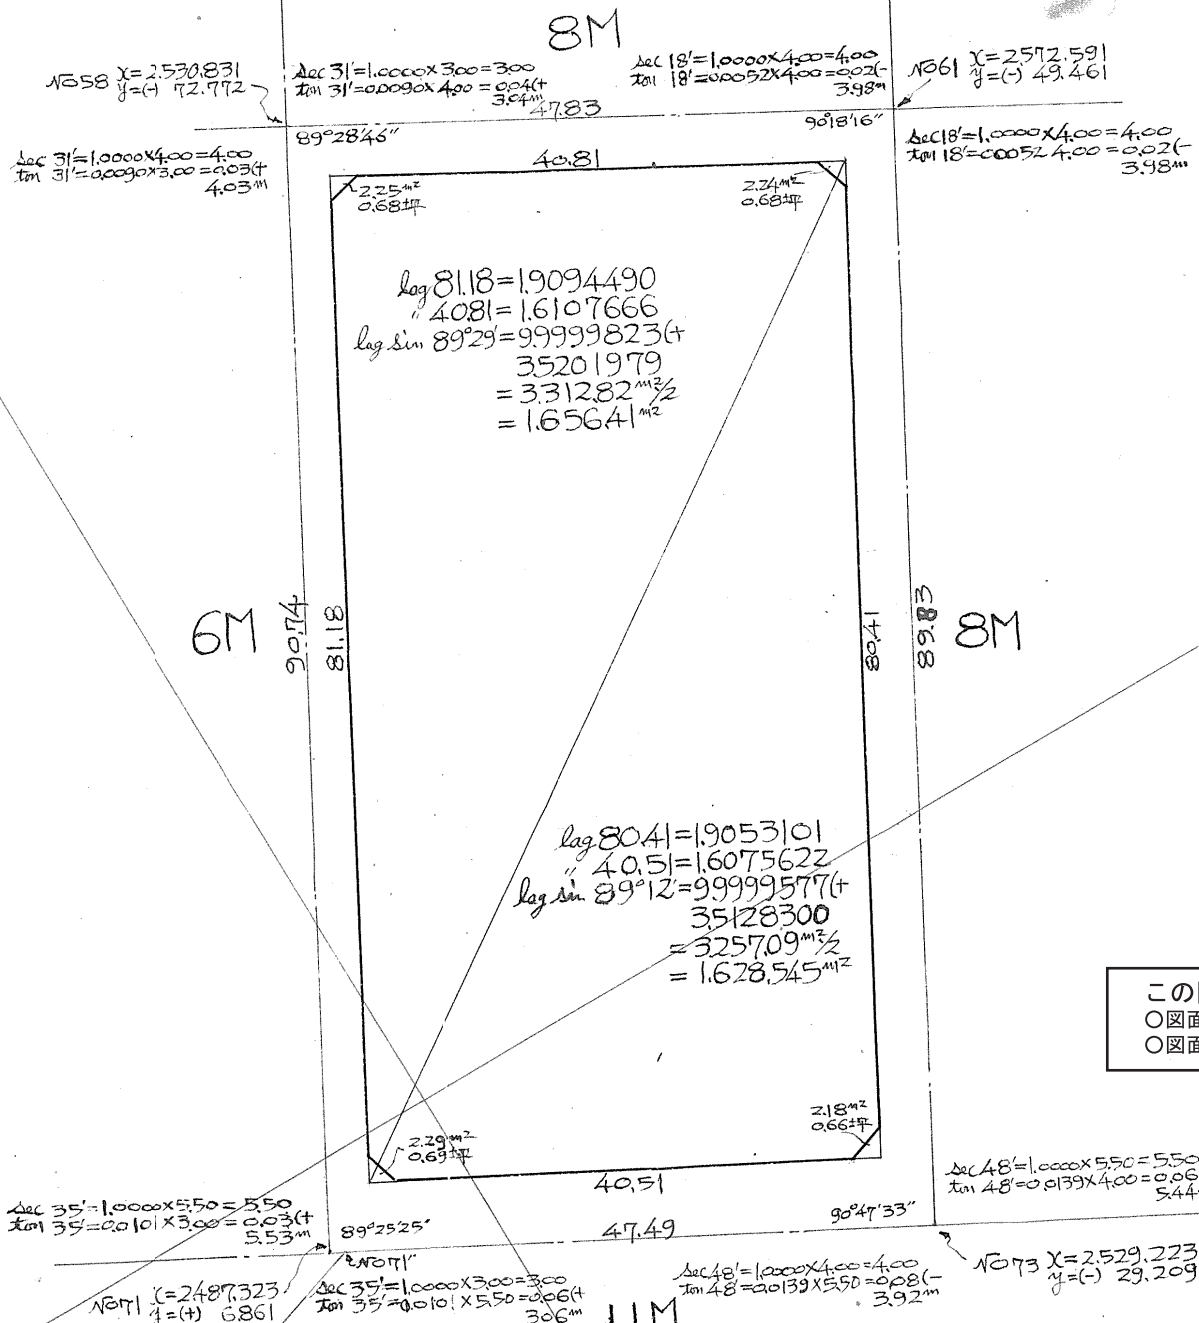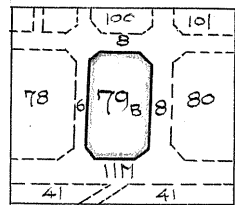

この図面等は、土地区画整理事業に関する参考資料として提供しています。
 ○図面等は換地処分時のものであり、現在の状況とは異なる場合があります。
 ○図面等によって、境界等が確定されるものではありません。

合計面積 1.65641^{m2} + 1.62855^{m2} = 3.284.96^{m2} = 993.70坪
 剔除 " 2.25^{m2} + 2.24^{m2} + 2.18^{m2} + 2.29^{m2} = 8.96^{m2} = 2.71坪 (-)
 残 " 3.276.00^{m2} = 990.99坪

1/5000

1/5000