






課長	係長	測量士	係

# 確定面積平面圖 $S = \frac{1}{600}$

ブロック番号 坂南 80号

新地名 町 丁目

28年 | 月 23日

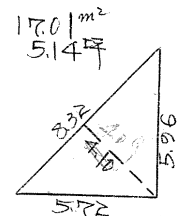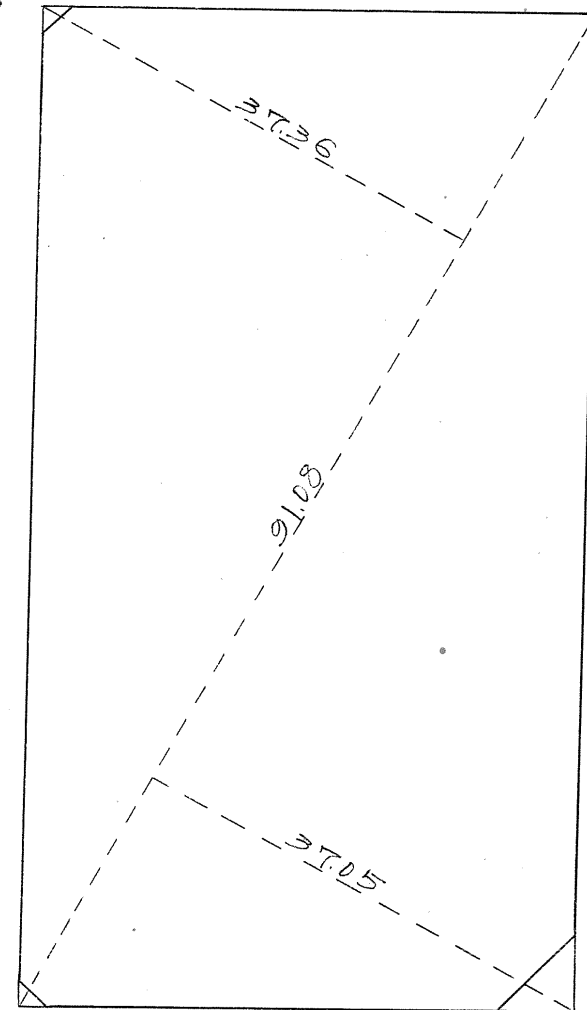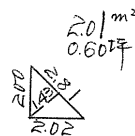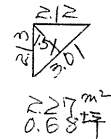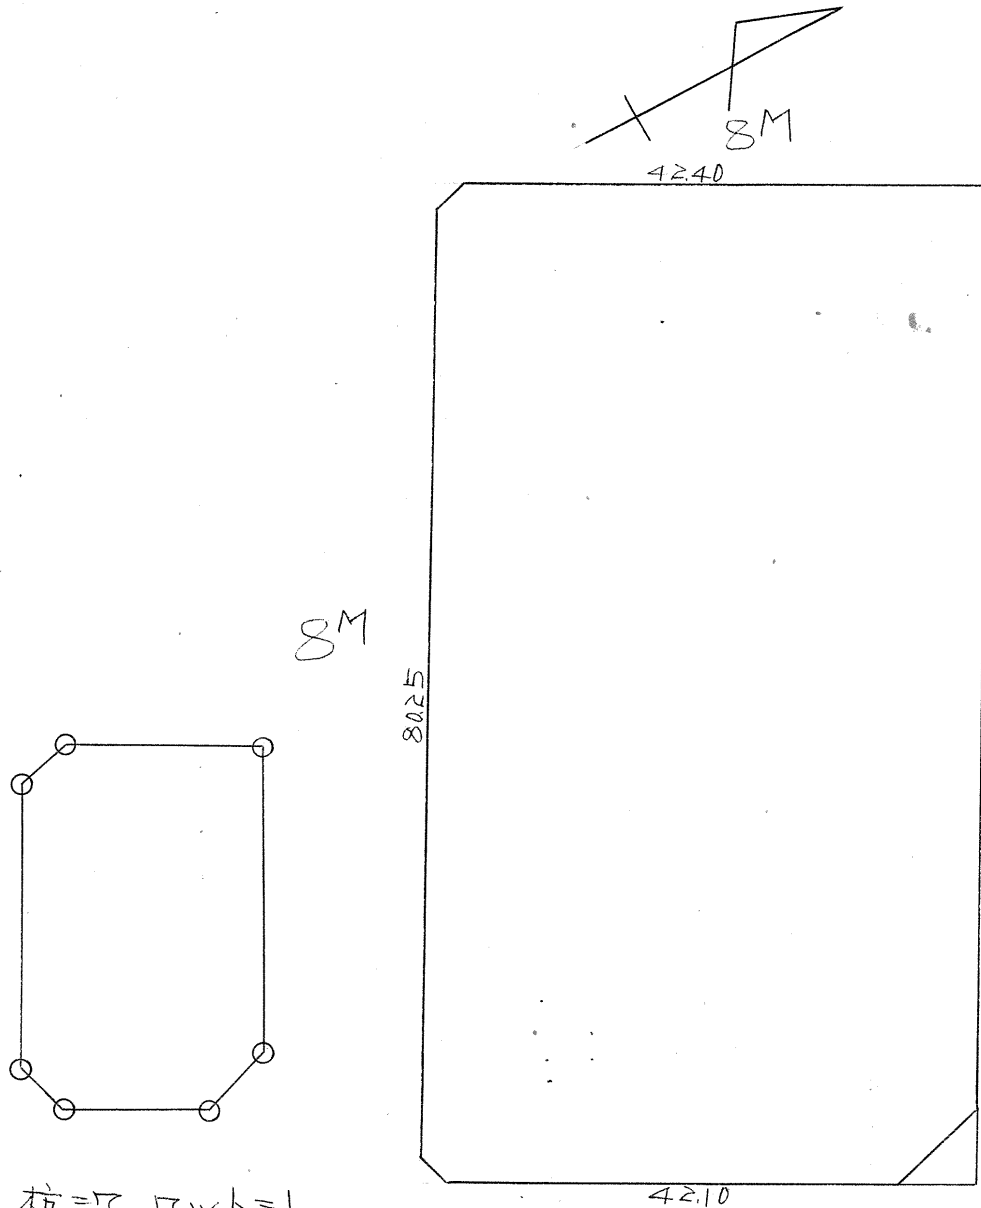


11M

この図面等は、土地区画整理事業に関する参考資料として提供しています。  
 ○図面等は換地処分時のものであり、現在の状況とは異なる場合があります。  
 ○図面等によって、境界等が確定されるものではありません。

80B

トラバナー精度 1/1000

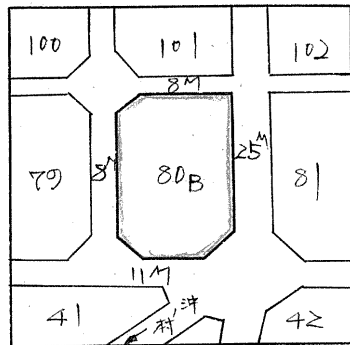



$\sec 18' = 1.0000 \times 4.00 = 4.00$   
 $\tan 18' = 0.0052 \times 4.00 = 0.02 (+)$   
 $4.02 \text{ m}$

$\sec 18' = 1.0000 \times 4.00 = 4.00$   
 $\tan 18' = 0.0052 \times 4.00 = 0.02 (+)$   
 $4.02 \text{ m}$

$\sec 28' = 1.0000 \times 12.50 = 12.50$   
 $\tan 28' = 0.0081 \times 4.00 = 0.03 (-)$   
 $12.47 \text{ m}$

$\sec 28' = 1.0000 \times 12.50 = 12.50$   
 $\tan 28' = 0.0081 \times 12.50 = 0.10 (-)$   
 $12.40 \text{ m}$

$\sec 28' = 1.0000 \times 4.00 = 4.00$   
 $\tan 28' = 0.0081 \times 12.50 = 0.10 (-)$   
 $3.90 \text{ m}$

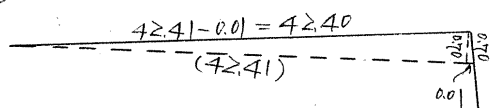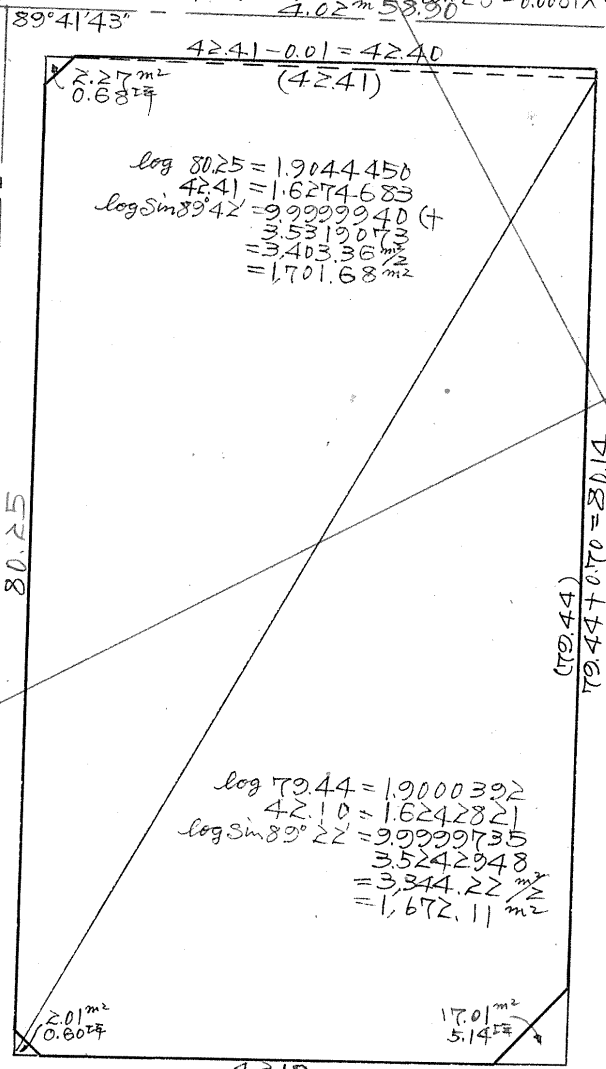

$\sin 28' = 0.0081 \times 0.70 = 0.01$   
 $\tan 28' = 0.0081 \times 0.70 = 0.70$

$B_2 = \frac{1}{2} (42.41 \times 0.70) = 14.84 \text{ m}^2$

$\sec 48' = 1.0000 \times 5.50 = 5.50$   
 $\tan 48' = 0.0139 \times 4.00 = 0.06 (+)$   
 $5.56 \text{ m}$

$\sec 38' = 1.0000 \times 4.00 = 4.00$   
 $\tan 38' = 0.0139 \times 5.50 = 0.08 (+)$   
 $4.08 \text{ m}$

$\sec 38' = 1.0000 \times 12.50 = 12.50$   
 $\tan 38' = 0.0110 \times 5.50 = 0.06 (-)$   
 $12.44 \text{ m}$

$\sec 75' = 2.583736$   
 $\tan 75' = 3.25795$

$\sec 38' = 1.0000 \times 5.50 = 5.50$   
 $\tan 38' = 0.0110 \times 12.50 = 0.14 (-)$   
 $5.36 \text{ m}$

$\sec 75' = 2.580241$   
 $\tan 75' = 3.25798$

合計面積 =  $1,701.68 \text{ m}^2 + 1,672.11 \text{ m}^2 + 14.84 \text{ m}^2 = 3,388.63 \text{ m}^2 = 1,025.06 \text{ 坪} = 1,025.06 \text{ 坪}$   
 専除 " " =  $227 \text{ m}^2 + 2.01 \text{ m}^2 + 17.01 \text{ m}^2 = 246.02 \text{ m}^2 = 7.44 \text{ 坪} (-) = 6.42 \text{ 坪}$   
 70坪 " " =  $3,367.34 \text{ m}^2 = 1,018.62 \text{ 坪} = 1,018.62 \text{ 坪}$

この図面等は、土地区画整理事業に関する参考資料として提供しています。  
 ○図面等は換地処分時のものであり、現在の状況とは異なる場合があります。  
 ○図面等によって、境界等が確定されるものではありません。