



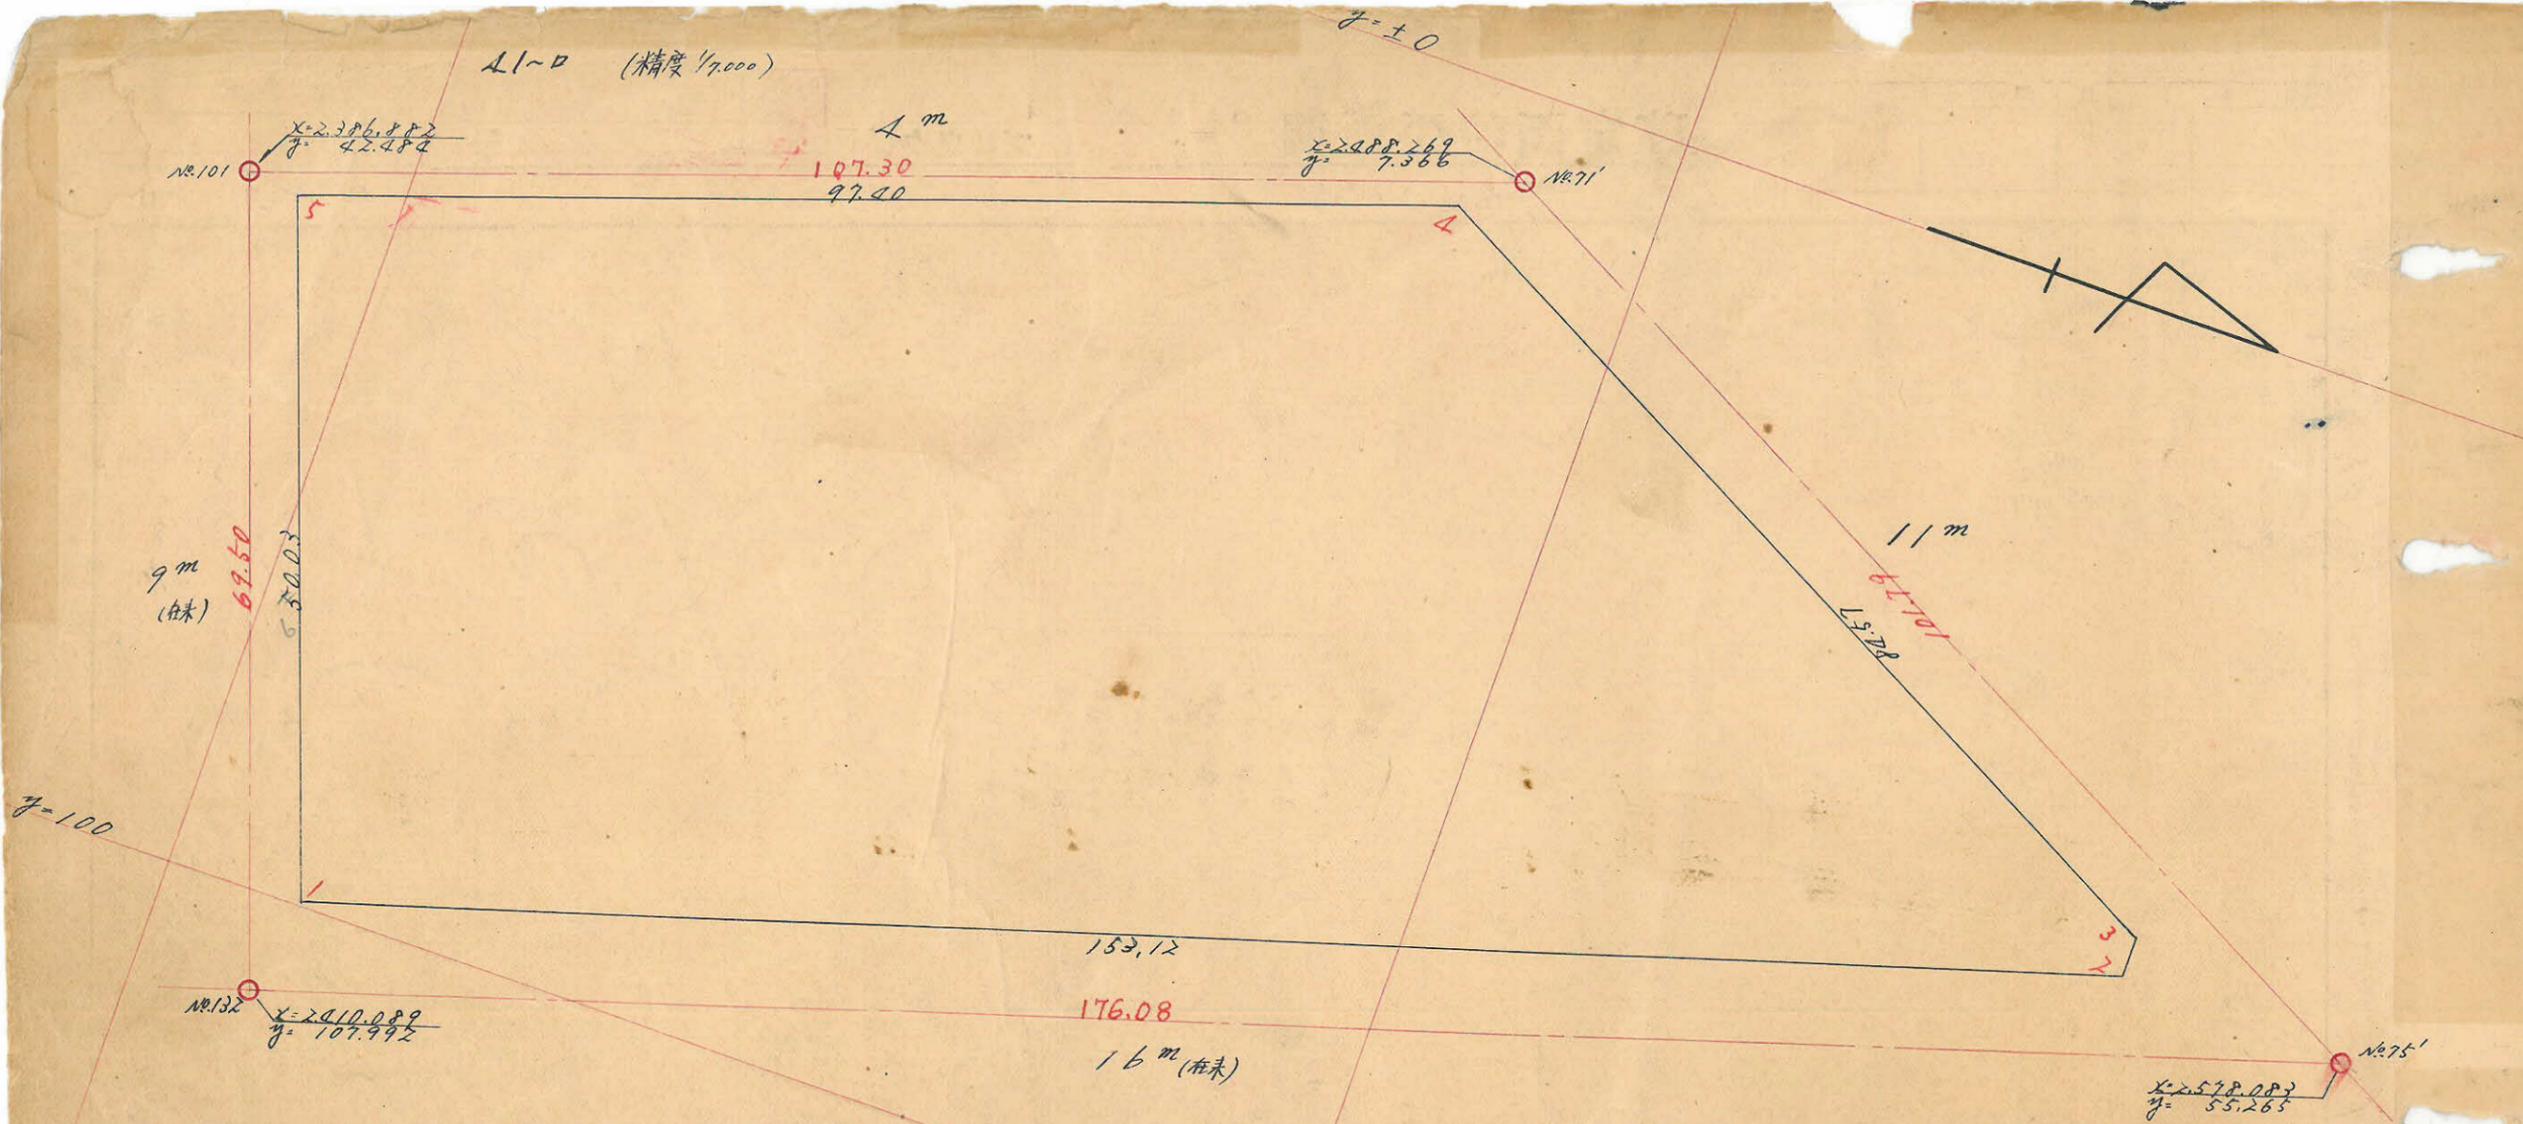

測点	1	2	3	4	5	6	3x4	1x6
	X	ΔX		Y	ΔY			
1	2411.811	(146.333)		99.453	-45.070	-48.503	7.956	
2	2558.100	-0.027	146.306	52.383	-3.233	43.297	7.956.559	124.077.658
3	2558.117	74.584	74.611	50.950	-39.864	43.297	3.801.430	110.758.792
4	2482.522	-92.033	166.617	11.086	+31.882	7.982	1.847.116	19.823.560
5	2291.500	+20.311	71.722	42.968	+56.485	88.367	3.081.751	211.229.681
1	2411.811	(146.333)	166.644	(99.453)	-(45.070)	11.415	16.573.246	27.530.823
							+ 24.529.805	- 250.660.010
							- 8.730.297	+ 228.860.504
							15.799.508	15.799.506
							7.899.754 m ²	

合計面積 7.899.754 m² (x 0.3025 = 2.389.67坪) = 2.389.65坪
 前除面積 → 0.00
 割込面積 2.389.65坪

この図面等は、土地区画整理事業に関する参考資料として提供しています。
 ○図面等は換地処分時のものであり、現在の状況とは異なる場合があります。
 ○図面等によって、境界等が確定されるものではありません。